Vedl. D1

Tomteareal, totalt – 95,520 da

Vegareal, totalt – 7,487 da

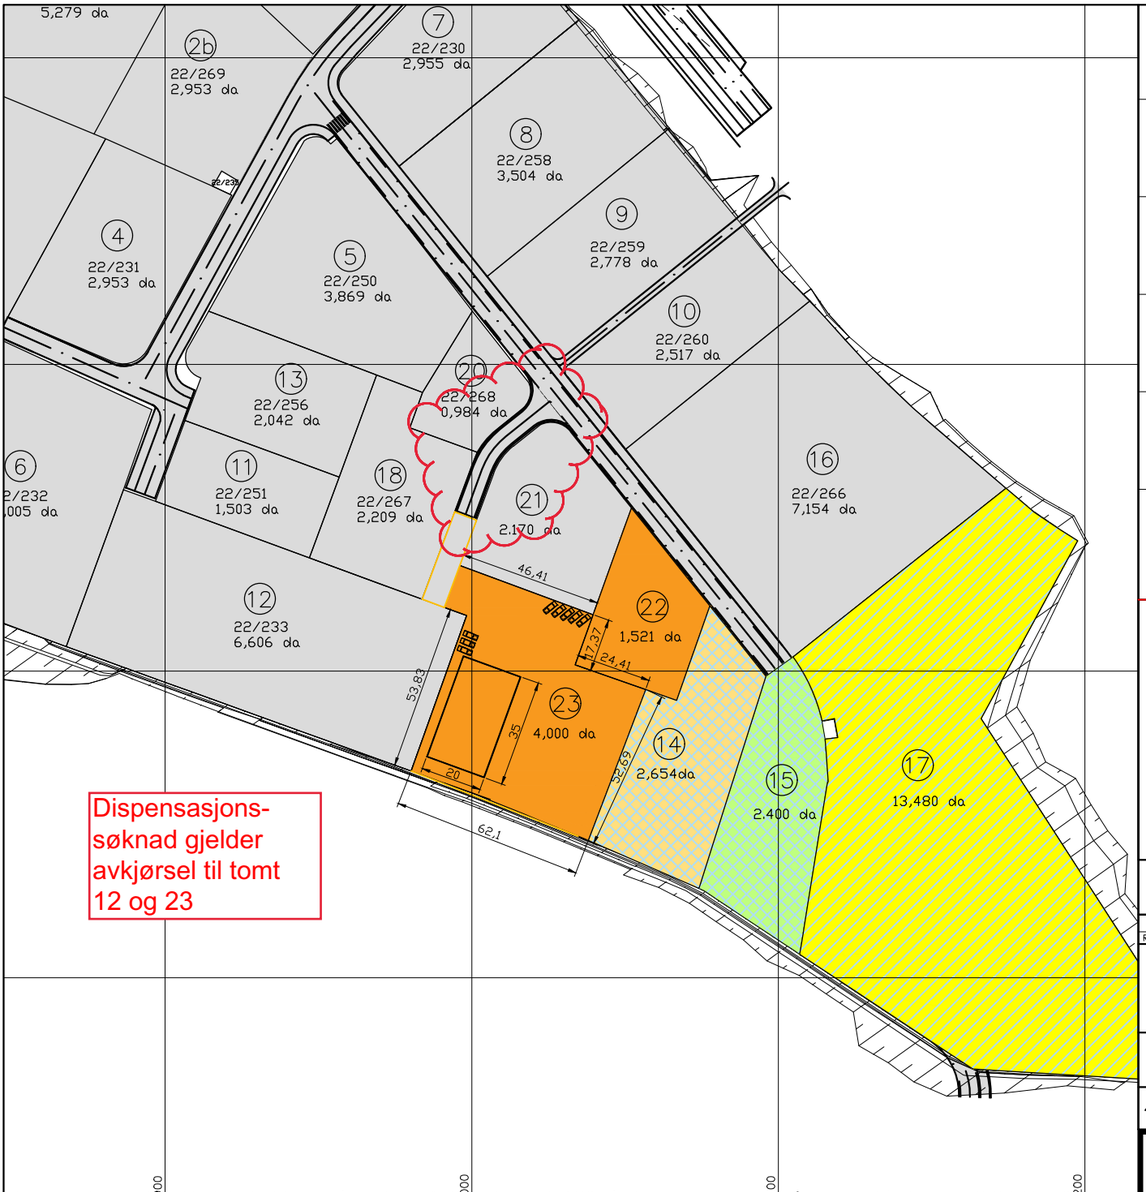

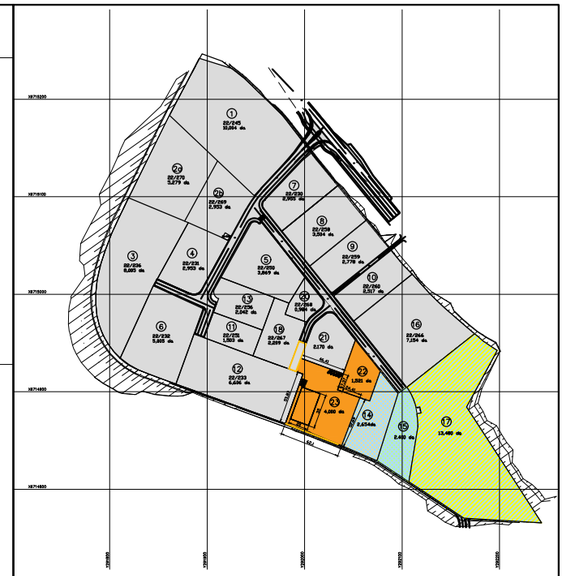

For utskilling

REV.	ENDRING GJELDER	DATO	TEGNET

Mjåtveit Næringspark, Gnr.322, Bnr.218, Meland

Tomtekart

ASKØY	TEGN. AV	KONTR. AV	KONTR. AV	MÅL	PROSJ. NR.	BYGG	TEGN. NR.	REV.
19.02.21	AK	AK	.	1:50–A4	12001	.	001	.

PROSJEKTSTYRING VEST AS
PB 66
5318 STRUSSHAMN
PROSJEKTADMINISTRASJON
EPOST: arne@psv.no
TLF. 950 66 447

D2

Næring/forretning/kontor: 4,545 da
Næring/industri/lager: 15,447 da
Næring/offentlig eller priv. tjenesteyt.: 8,542 da