


Seksjons Nr	Seksjon	Total
1		91,8 m2
5		111,7 m2
6		91,3 m2
7		91,6 m2
8		91,2 m2
9		90,6 m2
10		113,7 m2
11		92,9 m2
12		89,6 m2
13		89,9 m2
14		89,9 m2
15		109,8 m2
16		91,3 m2
17		91,7 m2
18		91,1 m2
19		90,6 m2
20		113,7 m2

gamle
tejninger

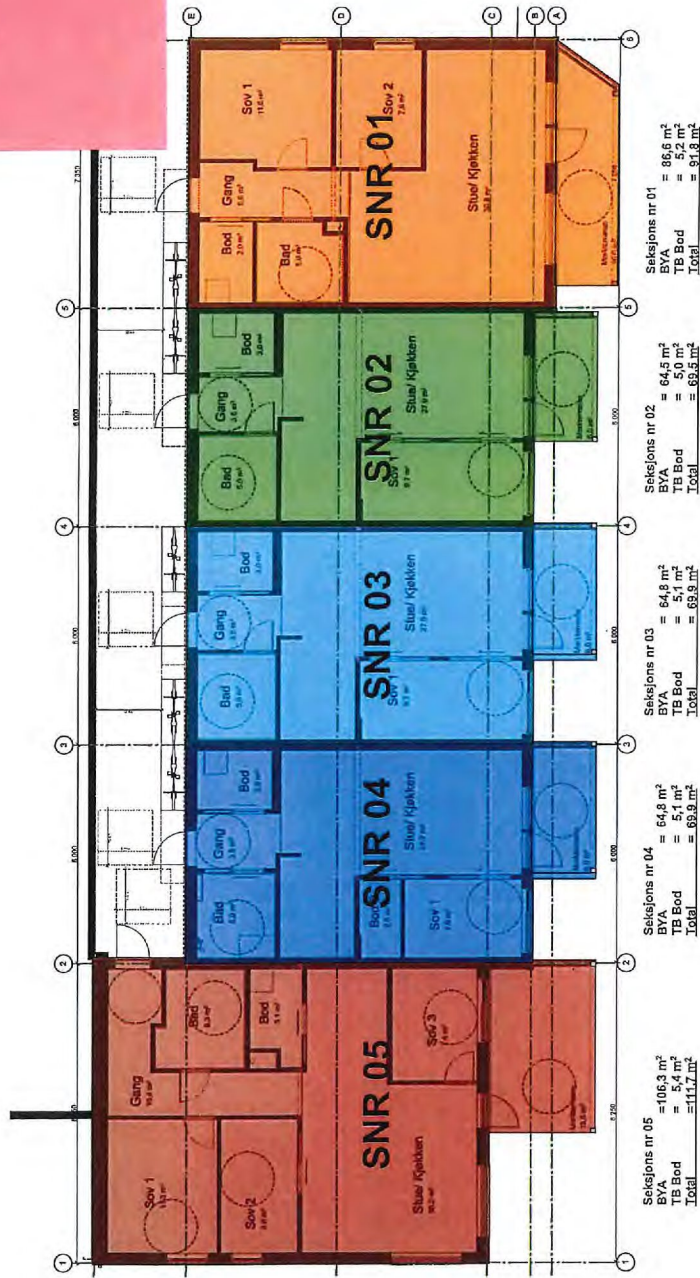

PROSJEKT

Hordasmibakken

TILTAKSHAVER

Byggmester Markhus AS

PROSJEKTNR.:

Prosjektnr.

DATO:

24.08.2017

TEGN. NR.:

.01

TEGN. AV

PMF

KONTR.

Målestokk:

1:200

Revidert/korrigert:

05.09.2017

ARK

Roger Berland for:

FASE


Seksjonering

ENTREPRENØR

Plan 1. Hus A



Seksjons Nr	Seksjon	Total
1		91,8 m2
2		69,5 m2
3		69,9 m2
4		69,9 m2
5		111,7 m2
6		91,3 m2
7		91,6 m2
8		91,2 m2
9		90,6 m2
10		113,7 m2
11		92,9 m2
12		69,6 m2
13		69,9 m2
14		69,9 m2
15		109,8 m2
16		91,3 m2
17		91,7 m2
18		91,1 m2
19		90,6 m2
20		113,7 m2

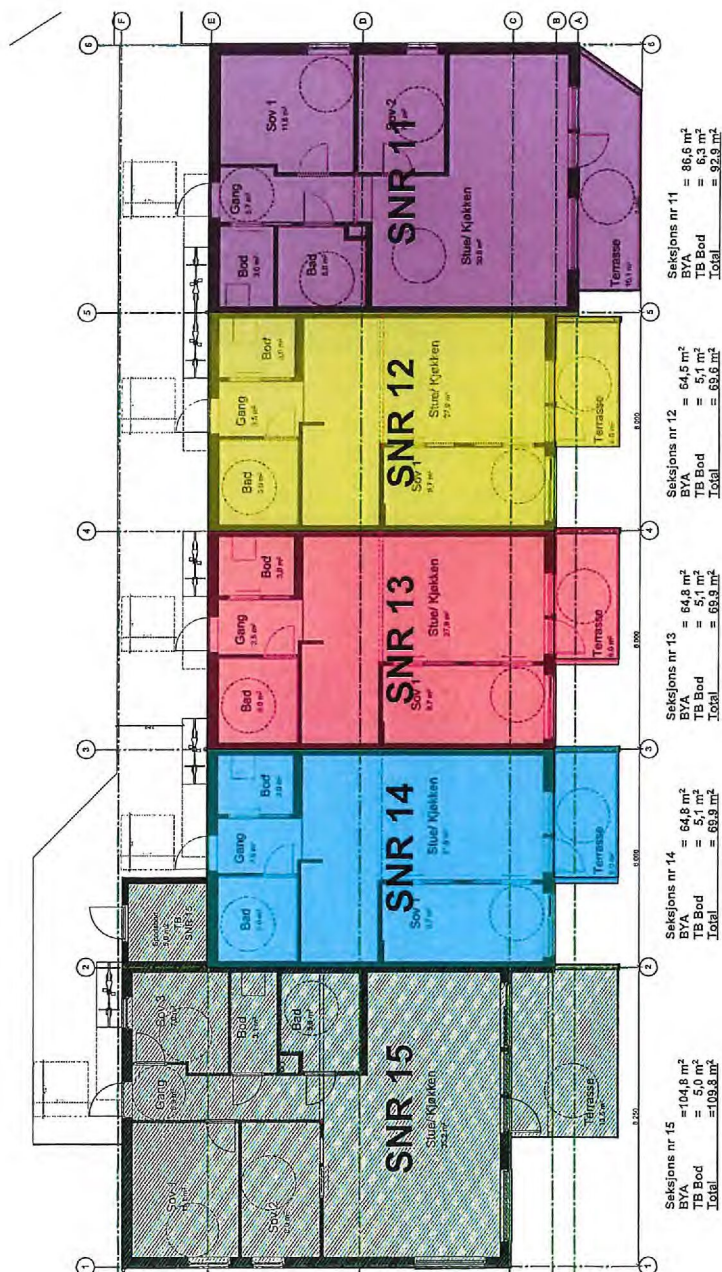

PROSJEKT

Hordasmibakken

TILTAKSHAVER

Byggmester Markhus AS

PROSJEKTNR.:

Prosjektnr.

DATO:

24.08.2017

TEGN. NR.:

.02

TEGN. AV

PMF

KONTR.

Målestokk: 1:200

Revidert/korrigert: 05.09.2017

ARK

Roger Berland for:

FASE


Seksjonering

ENTREPRENØR

Plan 2. Hus A



Seksjons Nr	Seksjon	Total
1		91,8 m2
2		69,5 m2
3		69,9 m2
4		69,9 m2
5		111,7 m2
6		91,3 m2
7		91,6 m2
8		91,2 m2
9		90,6 m2
10		113,7 m2
11		92,9 m2
12		69,6 m2
13		69,9 m2
14		69,9 m2
15		109,8 m2
16		91,3 m2
17		91,7 m2
18		91,1 m2
19		90,6 m2
20		113,7 m2

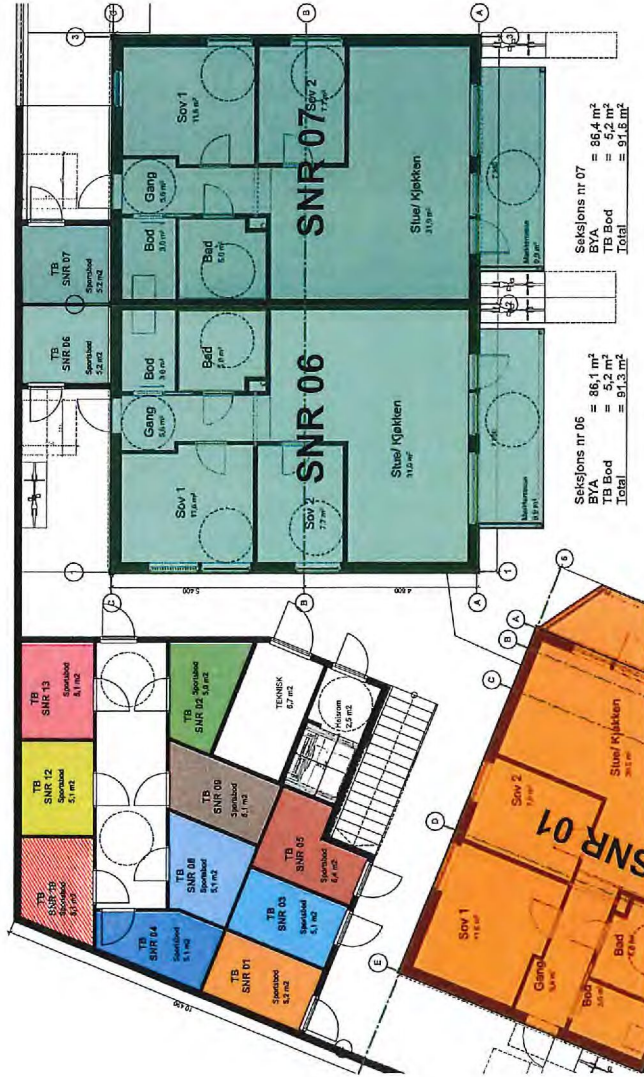



PROSJEKT

Hordasmibakken

TILTAKSHAVER

Byggmester Markhus AS

PROSJEKTNR.:

Prosjektnr.

DATO:

24.08.2017

TEGN. NR.:

.03

KONTR.

PMF

ARK

Roger Berland for:

Revidert/korrigert:

05.09.2017

FASE

Seksjonering

ENTREPRENØR

Plan 1 HUS B, boder og heis





Seksjons nr 17
BYA = 86,4 m²
TB Bod = 5,3 m²
Total = 91,7 m²

Seksjons nr 16
BYA = 86,1 m²
TB Bod = 5,2 m²
Total = 91,3 m²

Seksjons Nr	Seksjon	Total
1		91,8 m2
2		69,5 m2
3		69,9 m2
4		69,9 m2
5		111,7 m2
6		91,3 m2
7		91,6 m2
8		91,2 m2
9		90,6 m2
10		113,7 m2
11		92,9 m2
12		69,6 m2
13		69,9 m2
14		69,9 m2
15		109,8 m2
16		91,3 m2
17		91,7 m2
18		91,1 m2
19		90,6 m2
20		113,7 m2

PROSJEKT
Hordasmibakken

TILTAKSHAVER
Byggmester Markhus AS

PROSJEKTNR.:
Prosjektnr.
Målestokk:
1:200

DATE:
24.08.2017
Revidert/korrigert:
05.09.2017

TEGN. NR.:
.04
TEGN. AV
PMF
KONTR.

ARK
Roger Berland for:

FASE
Seksjonering

ENTREPRENØR
BYGGMESTER
MARKHUS

Plan 2 HUS B, boder og
heis



Seksjons Nr	Seksjon	Total
1		91,8 m2
2		69,5 m2
3		69,9 m2
4		69,9 m2
5		111,7 m2
6		91,3 m2
7		91,6 m2
8		91,2 m2
9		90,6 m2
10		113,7 m2
11		92,9 m2
12		69,6 m2
13		69,9 m2
14		69,9 m2
15		109,8 m2
16		91,3 m2
17		91,7 m2
18		91,1 m2
19		90,6 m2
20		113,7 m2



PROSJEKT

Hordasmibakken

TILTAKSHAVER

Byggmester Markhus AS

PROSJEKTNR.:

Prosjektnr.

DATO:

24.08.2017

TEGN. NR.:

.05

TEGN. AV

PMF

KONTR.

Målestokk:

1:200

Revidert/korrigert:

05.09.2017

ARK

Roger Berland for:

FASE


Seksjonering

ENTREPRENØR



Plan 1 HUS C

Seksjons Nr	Seksjon	Total
1		91,8 m ²
2		69,5 m ²
3		69,9 m ²
4		69,9 m ²
5		111,7 m ²
6		91,3 m ²
7		91,6 m ²
8		91,2 m ²
9		90,6 m ²
10		113,7 m ²
11		92,9 m ²
12		69,6 m ²
13		69,9 m ²
14		69,9 m ²
15		109,8 m ²
16		91,3 m ²
17		91,7 m ²
18		91,1 m ²
19		90,6 m ²
20		113,7 m ²

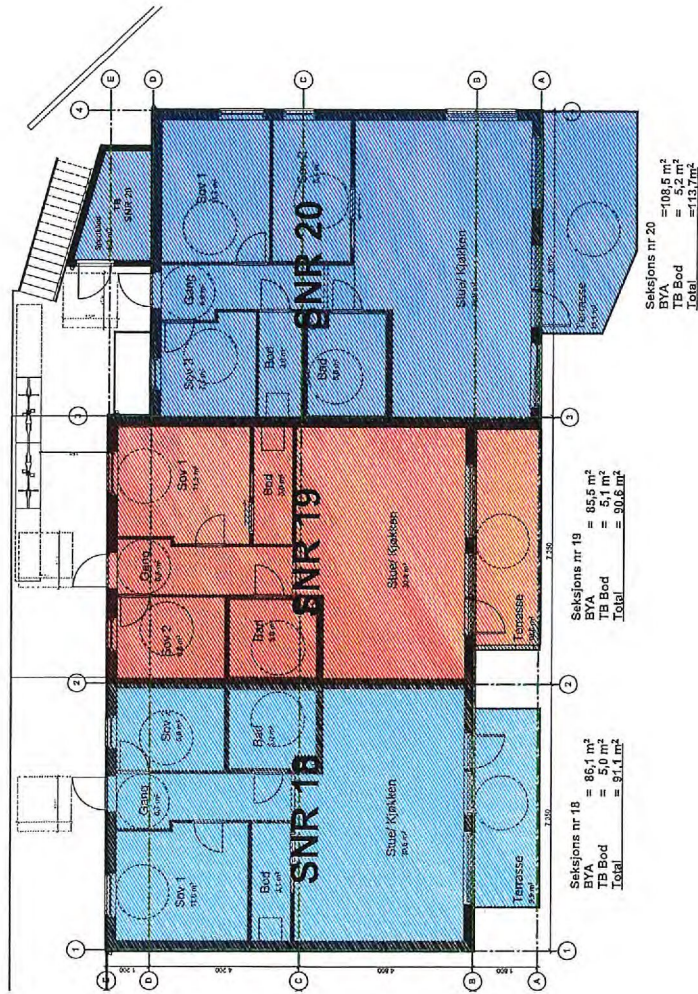

PROSJEKT

Hordasmibakken

TILTAKSHAVER

Byggmester Markhus AS

PROSJEKTNR.:

Prosjektnr.

DATO:

24.08.2017

TEGN. NR.:

.06

TEGN. AV

PMF

KONTR.

Målestokk:

1:200

Revidert/korrigert:

05.09.2017

ARK

Roger Berland for:

FASE


Seksjonering

ENTREPRENØR

Plan 2 HUS C



Nye
tegnings

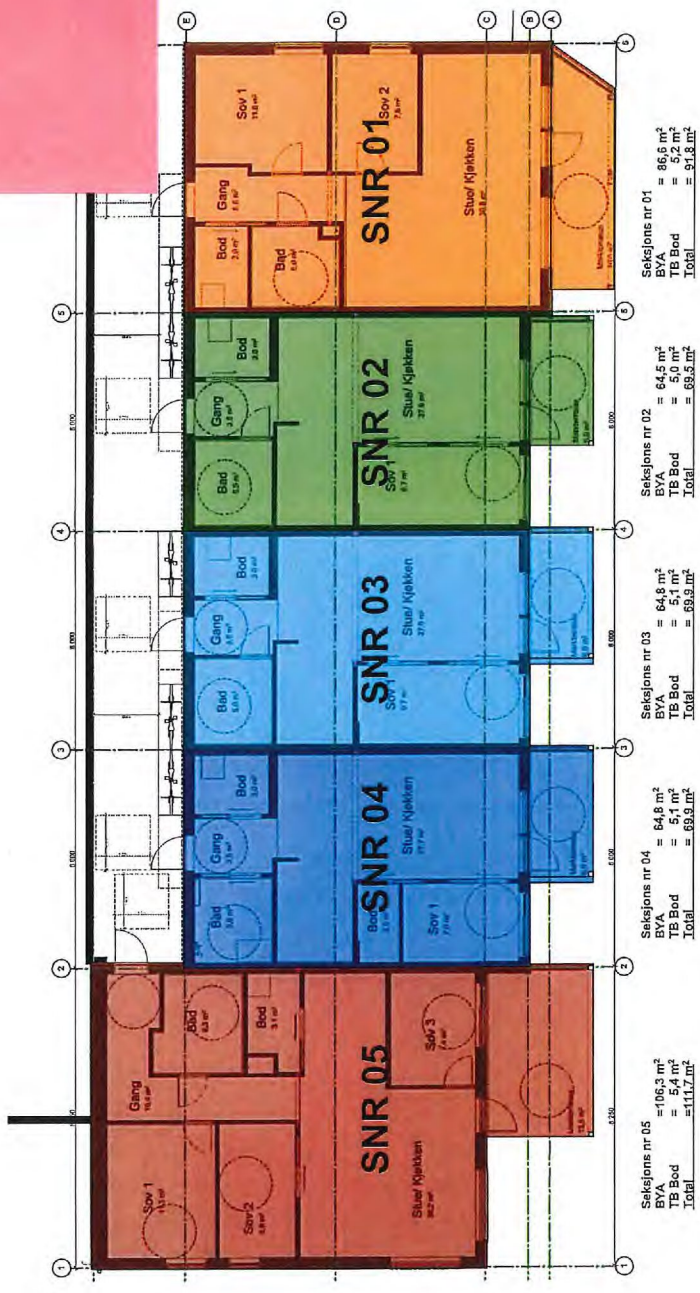

Seksjons Nr	Seksjon	Total
1		91,8 m2
2		69,5 m2
3		69,9 m2
4		69,9 m2
5		111,7 m2
11		91,3 m2
12		91,6 m2
15		91,2 m2
16		90,6 m2
17		113,7 m2
6		92,9 m2
7		69,6 m2
8		69,9 m2
9		69,9 m2
10		109,8 m2
13		91,3 m2
14		91,7 m2
18		91,1 m2
19		90,6 m2
20		113,7 m2

PROSJEKT
Hordasmibakken

TILTAKSHAVER
Byggmester Markhus AS

PROSJEKTNR.:
Prosjektnr.
Målestokk:
1:200

DATO:
24.08.2017
Revidert/korrigert:
19.10.2021


TEGN. NR.:
.01
TEGN. AV
PMF
KONTR.
ARK

FASE
Seksjonering

Plan 1. Hus A



Seksjons Nr	Seksjon	Total
1		91,8 m2
2		89,5 m2
3		69,9 m2
4		69,9 m2
5		111,7 m2
11		91,3 m2
12		91,6 m2
15		91,2 m2
16		90,6 m2
17		113,7 m2
6		92,9 m2
7		69,6 m2
8		69,9 m2
9		69,9 m2
10		109,8 m2
13		91,3 m2
14		91,7 m2
18		91,1 m2
19		90,6 m2
20		113,7 m2

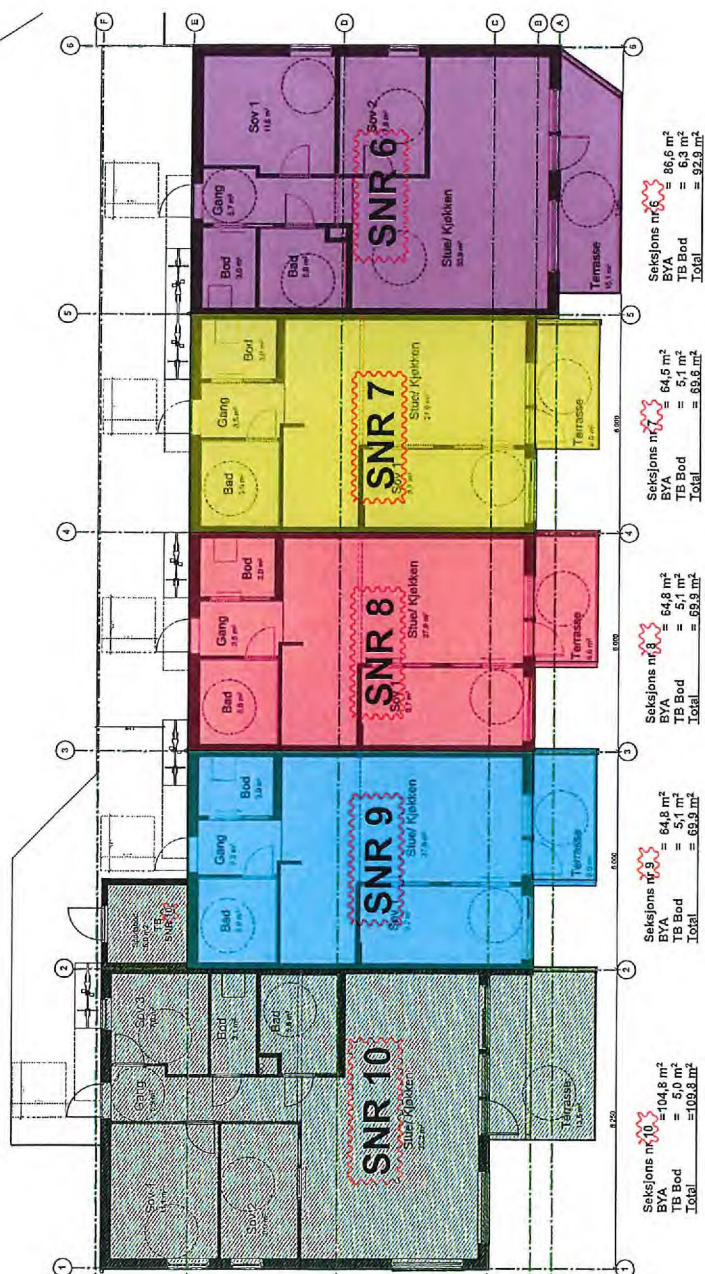

PROSJEKT

Hordasmibakken

TILTAKSHAVER

Byggmester Markhus AS

PROSJEKTNR.:

Prosjektnr.

DATO:

24.08.2017

TEGN. NR.:

.02

TEGN. AV

PMF

KONTR.

Målestokk: 1:200

Revidert/korrigert: 19.10.2021

ARK

FASE


Seksjonering

ENTREPRENØR

Plan 2. Hus A



Seksjons Nr	Seksjon	Total
1		91,8 m2
2		89,5 m2
3		69,9 m2
4		69,9 m2
5		111,7 m2
11		91,3 m2
12		91,6 m2
15		91,2 m2
16		90,6 m2
17		113,7 m2
6		92,9 m2
7		69,6 m2
8		69,9 m2
9		69,9 m2
10		109,8 m2
13		91,3 m2
14		91,7 m2
18		91,1 m2
19		90,6 m2
20		113,7 m2

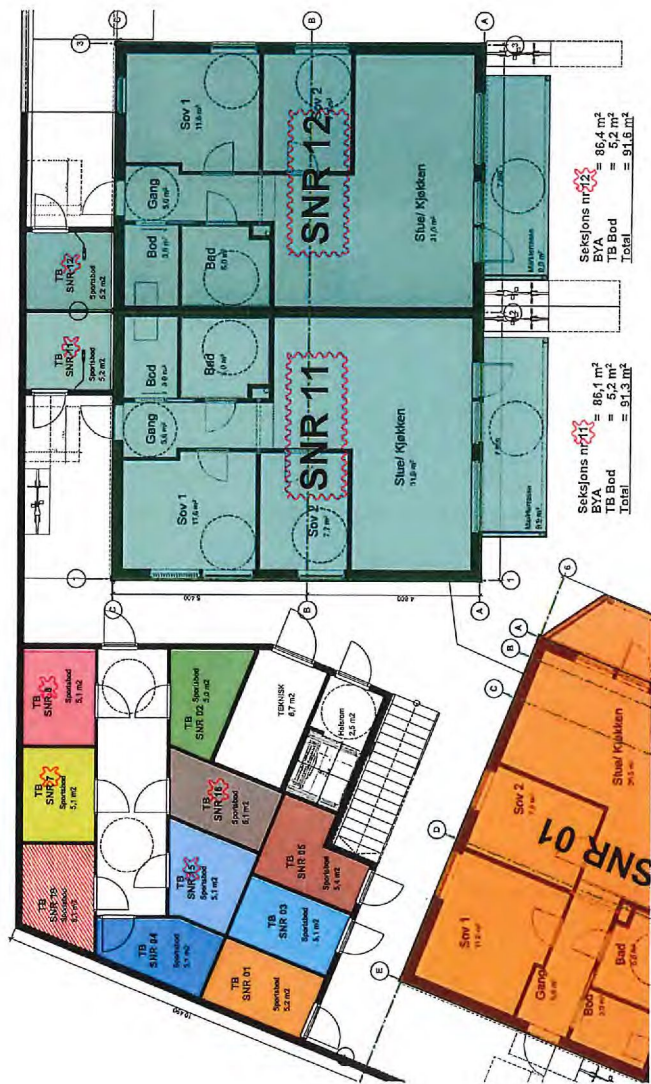

Seksjons nr 11
 BYA = 86,1 m²
 TB Bod = 5,2 m²
 Total = 91,3 m²

Seksjons nr 12
 BYA = 86,4 m²
 TB Bod = 5,2 m²
 Total = 91,6 m²

PROSJEKT
 Hordasmibakken

TILTAKSHAVER
 Byggmester Markhus AS

PROSJEKTNR.:
 Prosjektnr.
 Målestokk: 1:200

TEGN. NR.:
 .03
 TEGN. AV
 PMF
 KONTR.

ARK

FASE
 Seksjonering

Plan 1 HUS B, boder og
 heis

ENTREPRENØR
 BYGGMESTER
 MARKHUS





Seksjons nr 14
 BYA = 86,4 m²
 TB Bod = 5,3 m²
 Total = 91,7 m²

Seksjons nr 13
 BYA = 85,1 m²
 TB Bod = 5,2 m²
 Total = 90,3 m²

Seksjons Nr	Seksjon	Total
1		91,8 m ²
2		69,5 m ²
3		69,9 m ²
4		69,9 m ²
5		111,7 m ²
11		91,3 m ²
12		91,6 m ²
15		91,2 m ²
16		90,6 m ²
17		113,7 m ²
6		92,9 m ²
7		69,6 m ²
8		69,9 m ²
9		69,9 m ²
10		109,8 m ²
13		91,3 m ²
14		91,7 m ²
18		91,1 m ²
19		90,6 m ²
20		113,7 m ²

PROSJEKT
 Hordasmibakken

TILTAKSHAVER
 Byggmester Markhus AS

PROSJEKTNR.:
 Prosjektnr.
 Målestokk:
 1:200

TEGN. NR.:
 .04
 TEGN. AV
 PMF
 KONTR.


ARK

FASE
 Seksjonering

Plan 2 HUS B, boder og
 heis

ENTREPRENØR
 BYGGMESTER
 MARKHUS



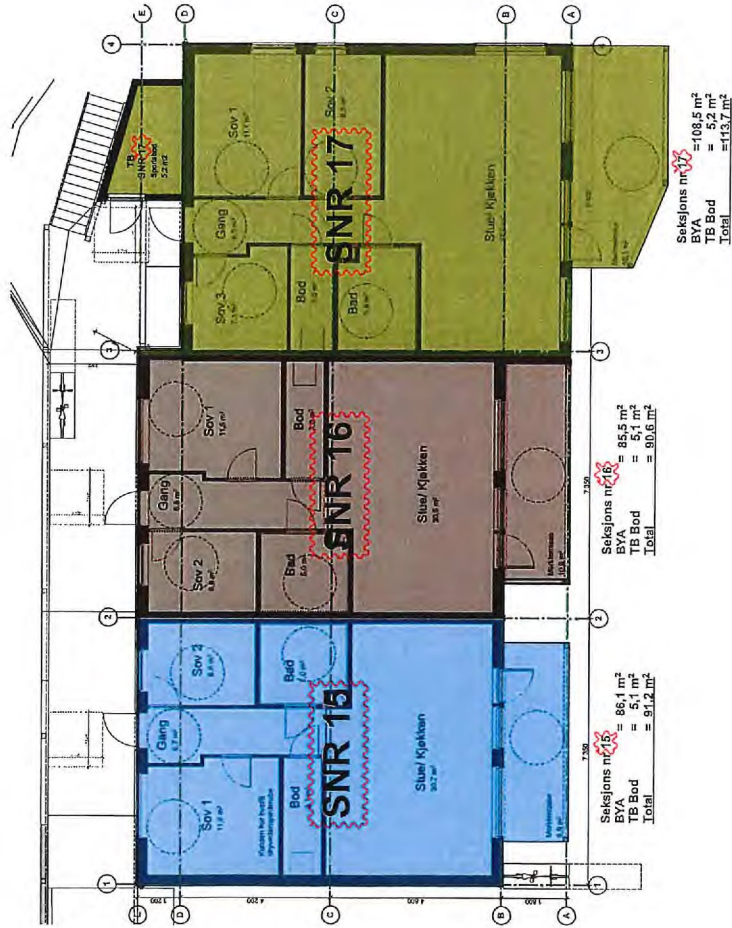

Seksjons Nr	Seksjon	Total
1		91,8 m ²
2		69,5 m ²
3		69,9 m ²
4		69,9 m ²
5		111,7 m ²
11		91,3 m ²
12		91,6 m ²
15		91,2 m ²
16		90,6 m ²
17		113,7 m ²
6		92,9 m ²
7		69,6 m ²
8		69,9 m ²
9		69,9 m ²
10		109,8 m ²
13		91,3 m ²
14		91,7 m ²
18		91,1 m ²
19		90,6 m ²
20		113,7 m ²

PROSJEKT

Hordasmibakken

TILTAKSHAVER

Byggmester Markhus AS

PROSJEKTNR.:

Prosjektnr.

DATO:

24.08.2017

TEGN. NR.:

.05

TEGN. AV

PMF

KONTR.

Målestokk:

1:200

Revidert/korrigert:

19.10.2021

FASE


Seksjonering

ENTREPRENØR



Plan 1 HUS C



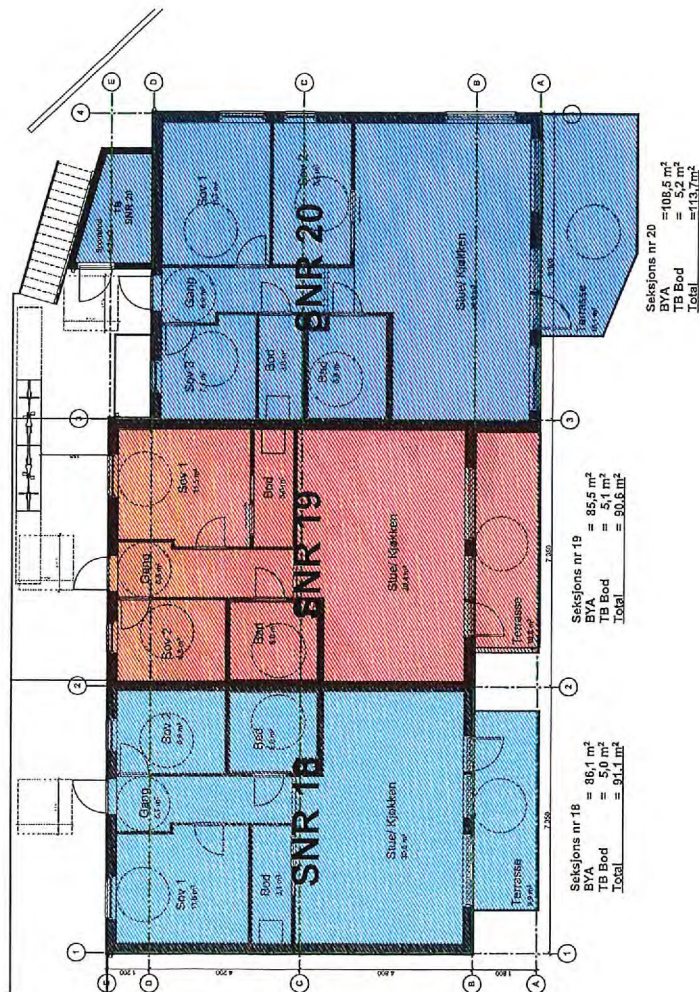

Seksjons Nr	Seksjon	Total
1		91,8 m ²
5		111,7 m ²
11		91,3 m ²
12		91,6 m ²
15		91,2 m ²
16		90,6 m ²
17		113,7 m ²
6		92,9 m ²
7		89,6 m ²
8		89,9 m ²
9		89,9 m ²
10		109,8 m ²
13		91,3 m ²
14		91,7 m ²
18		91,1 m ²
19		90,6 m ²
20		113,7 m ²

PROSJEKT

Hordasmibakken

TILTAKSHAVER

Byggmester Markhus AS

PROSJEKTNR.: DATO:

Prosjektnr. 24.08.2017

Målestokk: Revidert/korrigert:

1:200 19.10.2021

TEGN. NR.: TEGN. AV KONTR.

.06 PMF

ARK

FASE

Seksjonering

ENTREPRENØR



Plan 2 HUS C