



Situasjonskart - GBNR. 202/130


ELIN STYVE
Helleåsen 35
5915 Hjelmås

NHdigi.no

Dato: 28-10-2021

Målestokk: 1:500

15m

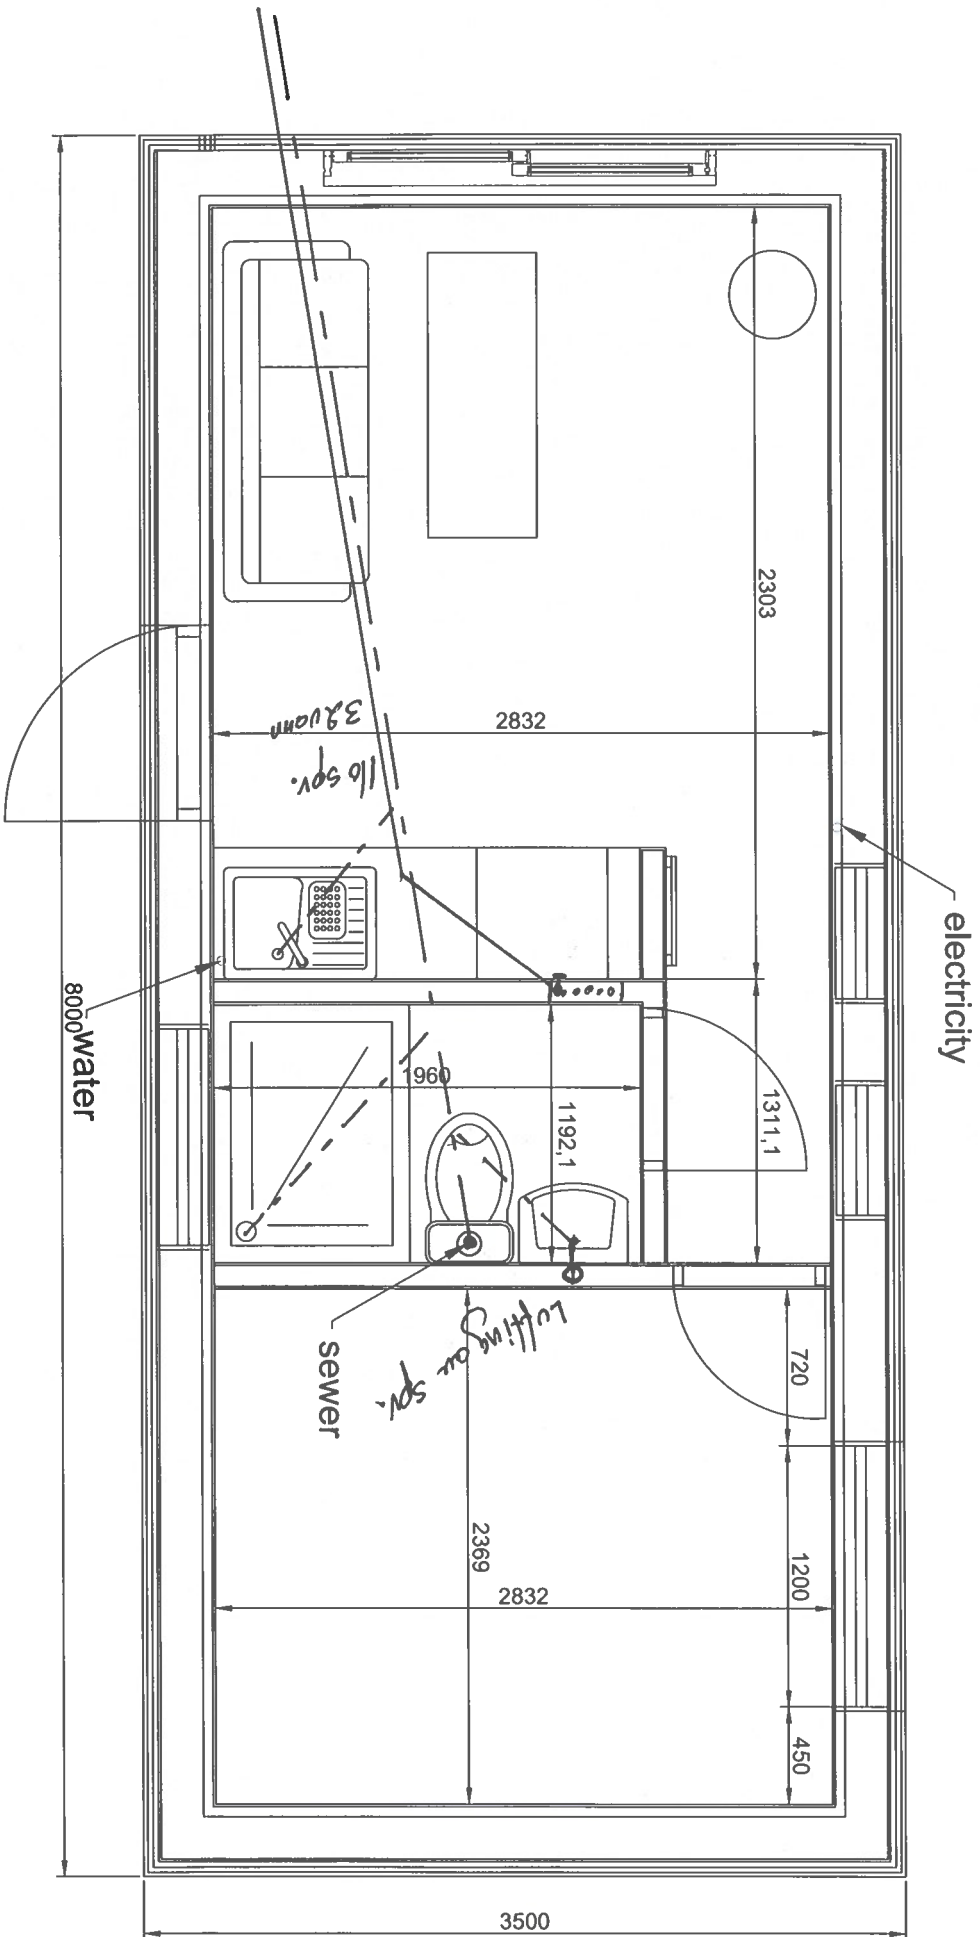

ELIN STYVE
Helleasen 35
5915 Hjelmas

GBNR. 202/130

Hjelmas
29/10/21