


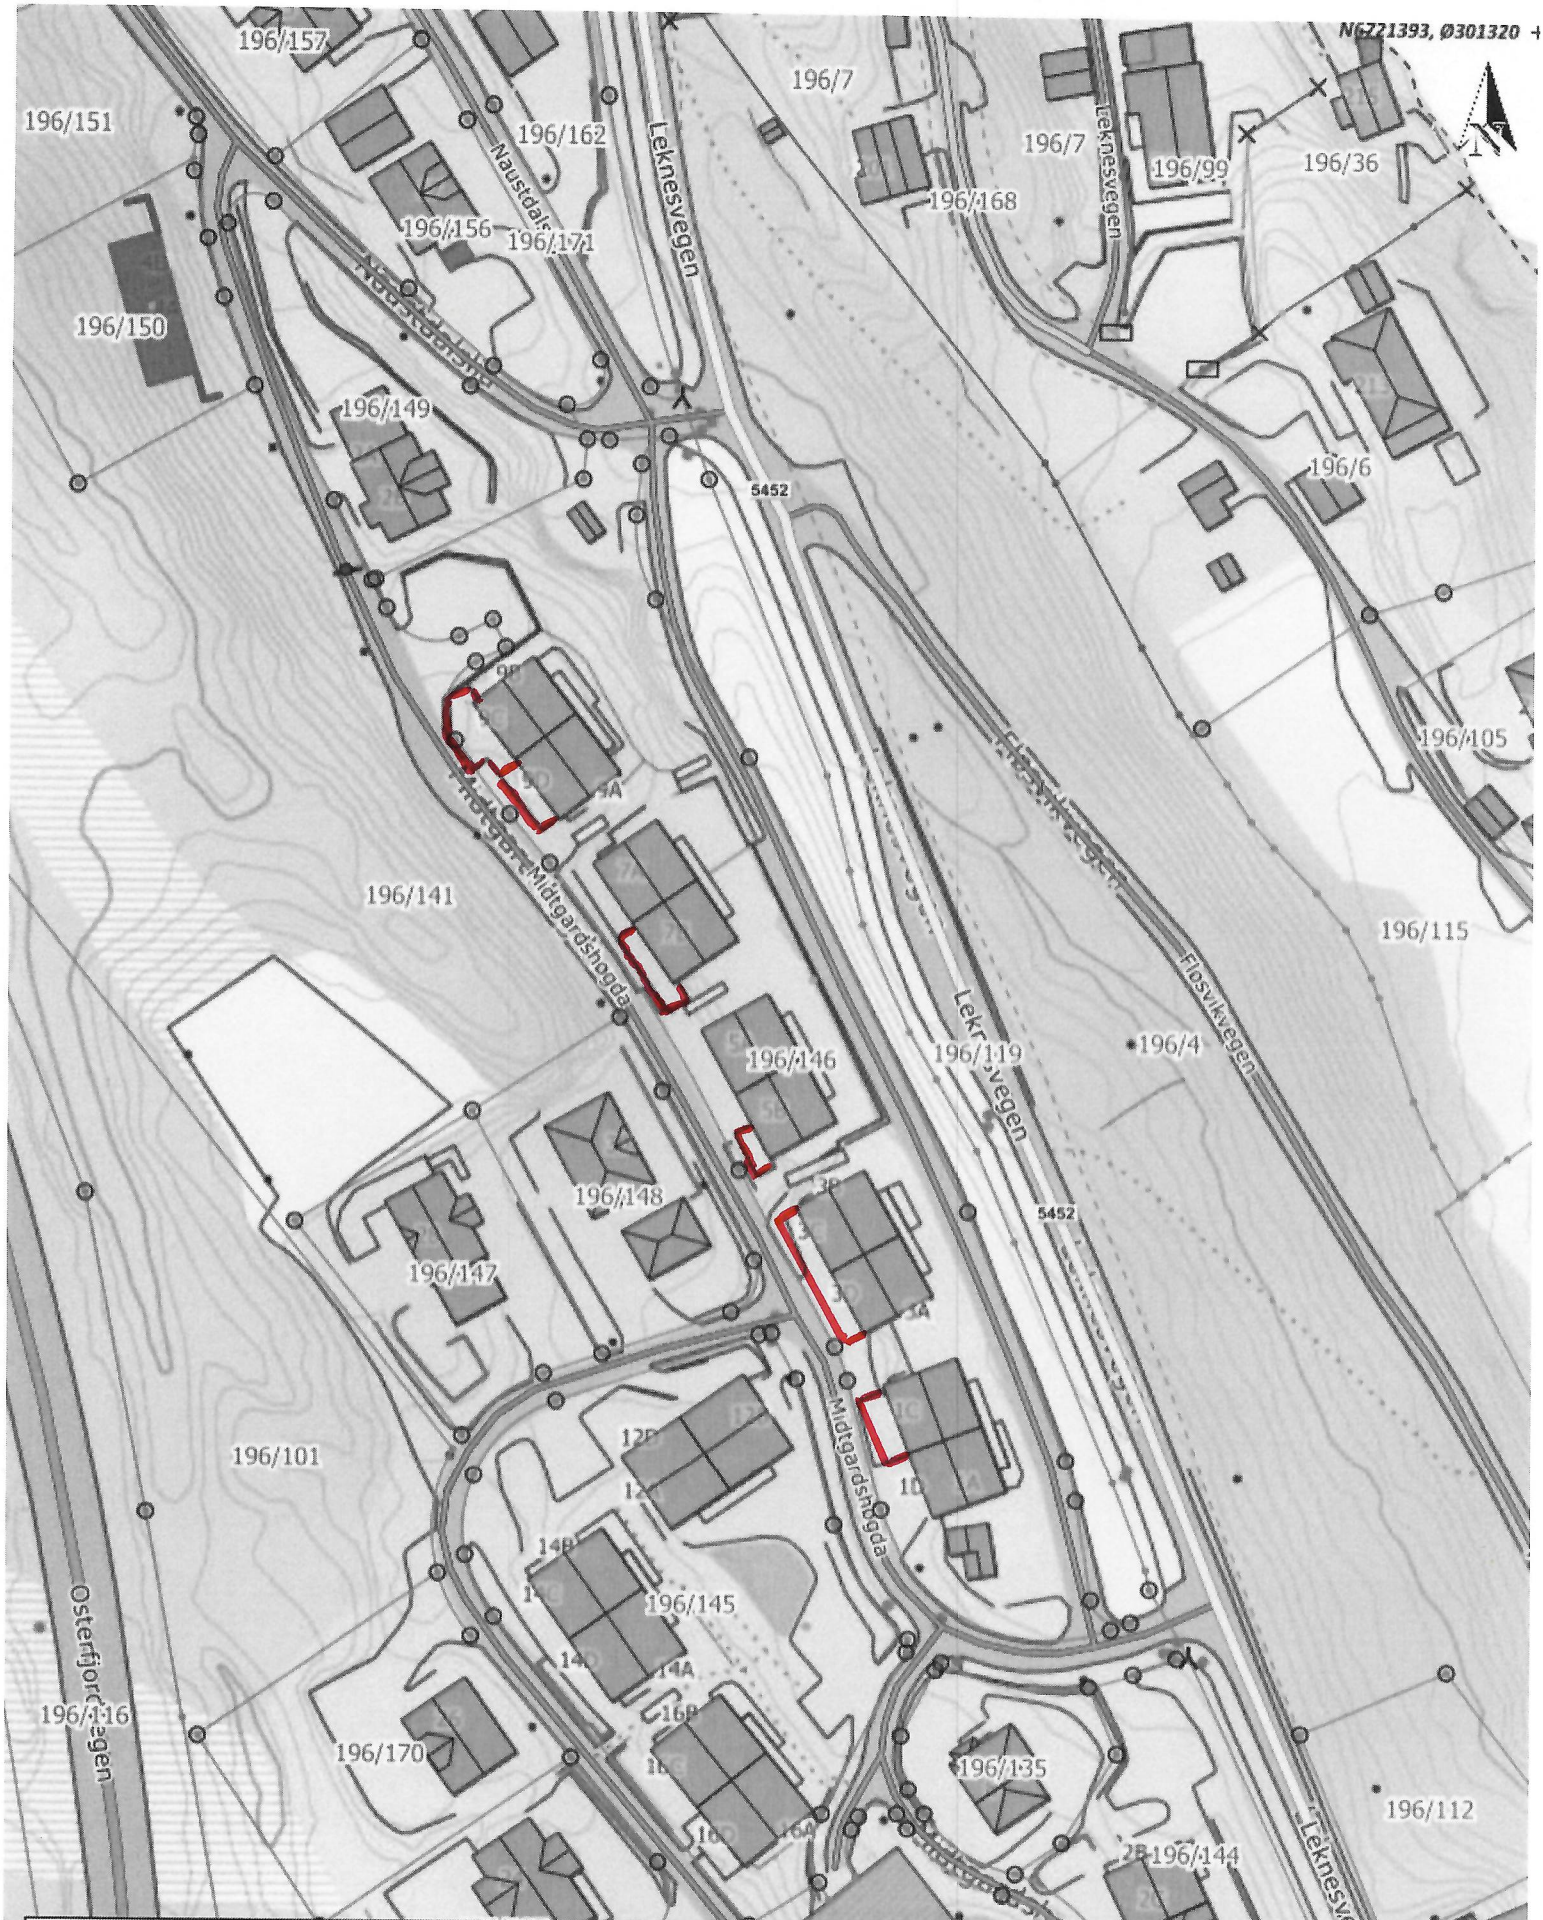

Situasjonskart -

Nhdigi.no

Dato: 20-10-2021

Målestokk: 1:1 000

30m