



Snitt mot Sør

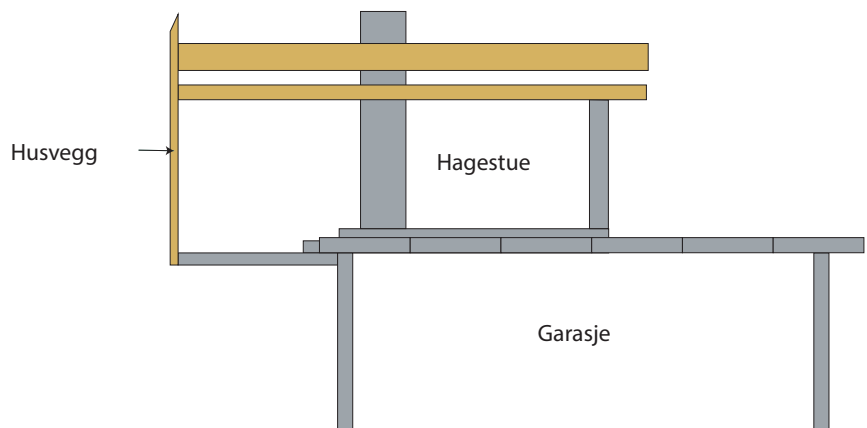

Snitt mot Vest

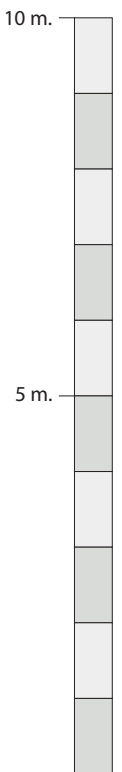

| | | |
|-----------------------------|----------------------------|--|
| Tiltakets art: | Type tegning / Nr.: | Tiltakshaver / Ansvarlig søker: |
| Ettergodkjenning av tilbygg | Snittegning/ 001 rev. 001 | Morten Bratshaug |
| Kommune: | Gård-/Bruksnr.: | Byggeadresse: |
| Alver | 353/13 | Skjelangervegen 799, 5917 Rosslund |
| Målestokk: | Sted, dato: | Oppmålt og tegnet av: |
| 1:100 | Bratshaug, 26.10.2021 | Helge Brakstad |