

Søknad om ferdigattest • *havst, kai og flytebrygge Gur 62 bnr 67*

Pbl § 21-10, SAK10 §§ 8-1 og 8-2

• *Kai og flytebrygge Gur 62 bnr 66*

Søknaden gjeld							
Eigedom/ byggjestad	Gnr.	Bnr.	Festenr.	Seksjonsnr.	Bygningsnr.	Bustadnr.	Kommune
	62	66/67					Alver Kommune
	Adresse				Postnr.	Poststad	
	Toftingneset				5912	Seim	

Ferdigattest	
Tilfredsstillert tiltaket krava til ferdigattest?	<input checked="" type="checkbox"/> Ja <input type="checkbox"/> Nei Dersom nei, fyll ut informasjonen nedanfor
Det står att følgjande arbeid av mindre vesentleg betydning som vil bli utført innan 14 dagar:	Dato
Type arbeid	
Stadfesting av at desse arbeida er utførte vil vere kommunen i hende innan:	Dato

Oppdatert dokumentasjon	
Er det utført ikkje søknadsplichtige endringar/justeringar i forhold til loyvet?	
<input type="checkbox"/> Ja <input checked="" type="checkbox"/> Nei	Dersom ja, legg ved oppdatert situasjonsplan, teikningar eller dokumentasjon som viser kva som er utført.

Sluttrapport for avfall			
Sluttrapport av	Dato	skal leggjast ved søknaden	Vedlegg nr.
	02.11.2021	<i>Avfall sortert og levert NGR Kærvik dalen</i>	K -
Ansvarleg sokjar forpliktar seg til å sjå til at sluttrapporten vert ajourført og oppbevart			

Varmesystem			
Energiforsyning		Varmefordeling	
<input checked="" type="checkbox"/> Elektrisitet	<input type="checkbox"/> Sol	<input type="checkbox"/> Vassboren golvvarme	<input type="checkbox"/> Luftoppvarming
<input type="checkbox"/> Biobrensel	<input type="checkbox"/> Gass	<input type="checkbox"/> Vassboren radioator	<input type="checkbox"/> Kamin/omn/peis
<input type="checkbox"/> Varmepumpe - luft	<input type="checkbox"/> Olje/parafin	<input type="checkbox"/> Elektriske varmekabler	<input type="checkbox"/> Anna
<input type="checkbox"/> Varmepumpe - berg/sjo	<input type="checkbox"/> Anna	<input checked="" type="checkbox"/> Elektriske panelomnar	<input type="checkbox"/> Ikkje relevant
<input type="checkbox"/> Fjernvarme/spillvarme			

Erklæring	
<input checked="" type="checkbox"/>	Ein stadfester at tilstrekkeleg dokumentasjon som grunnlag for driftsfasen er overlevert eigaren av byggverket

Vedlegg			
Beskrivelse av vedlegg	Gruppe	Nr. frå – til	Ikkje relevant
Situasjonsplan, avkøyringsplan	D	-	<input type="checkbox"/>
Teikningar, plan, snitt, fasade	E	-	<input type="checkbox"/>
Utgreiingar/kart	F	-	<input type="checkbox"/>
Gjennomføringsplan	G	-	<input type="checkbox"/>
Sluttrapport for avfallsplan og miljøsaneringsbeskrivelse	K	-	<input type="checkbox"/>
Bustadspesifikasjon i matrikkelen	H	-	<input type="checkbox"/>
Uttaler frå andre offentlege myndigheiter	I	-	<input type="checkbox"/>
Andre vedlegg <i>Innmåling</i>	Q	1 - 1	<input type="checkbox"/>

Underskrifter					
Ansvarleg sokjar for tiltaket (for tiltak etter pbl § 20-1)			Tiltakshavar (berre for tiltak utan ansvarleg sokjar pbl § 20-4)		
Foretak			Namn		
			<i>Kenneth Bjørnevoll</i>		
Organisasjonsnummer			Organisasjonsnummer		
Kontaktperson	Telefon	Mobiltelefon	Kontaktperson	Telefon	Mobiltelefon
<i>Kenneth Bjørnevoll</i>	-	<i>957 52 413</i>	<i>Kenneth Bjørnevoll</i>	-	<i>957 52 413</i>
E-post			E-post		
<i>kebo@live.no</i>			<i>kebo@live.no</i>		
Dato	Underskrift		Dato	Underskrift	
<i>02.11.21</i>	<i>Kenneth Bjørnevoll</i>		<i>02.11.21</i>	<i>Kenneth Bjørnevoll</i>	
Gjenta med blokkbokstavar			Gjenta med blokkbokstavar		
<i>KENNETH BJØRNEVOLL</i>			<i>KENNETH BJØRNEVOLL</i>		

Q-1
Side 1 av 7

SV: Måle brev Gnr 62 Bnr 67

Kjartan Medaas <kjartan.medaas@alver.kommune.no>

to. 02.09.2021 10:31

Til: Kenneth Bjørnevoll <kebjo@live.no>

📎 1 vedlegg (104 kB)

62-67-Naust.pdf;

Hei.

Her koordinatane ligg på sosifila. Om du opnar den i td. notisblokk kan du skrive ut.

Med venleg helsing

Kjartan Medaas | Avd.ing. Kart og oppmåling

Telefon: 56 34 90 53 | 482 87 186

Innbyggjarservice: +47 56 37 50 00

www.alver.kommune.no



ALVER
KOMMUNE

Fra: Kenneth Bjørnevoll <kebjo@live.no>

Sendt: 2. september 2021 08:40

Til: Kjartan Medaas <kjartan.medaas@alver.kommune.no>

Emne: Sv: Måle brev Gnr 62 Bnr 67

Hei,

Supert, men kan du evt sende i pdf format som viser koordinater? eller slik at det er tilstrekkelig dokumentasjon for å ferdigmelde naustet mitt 62/67?

Mvh Kenneth

Fra: Kjartan Medaas <kjartan.medaas@alver.kommune.no>

Sendt: torsdag 2. september 2021 08:29


Til: Kenneth Bjørnevoll <kebjo@live.no>

Emne: SV: Måle brev Gnr 62 Bnr 67

Hei.

Her er ei sosifil med fann. Ser ut som at naustet på 62/66 vart målt inn same dagen.

Q-1
Side 2 av 7

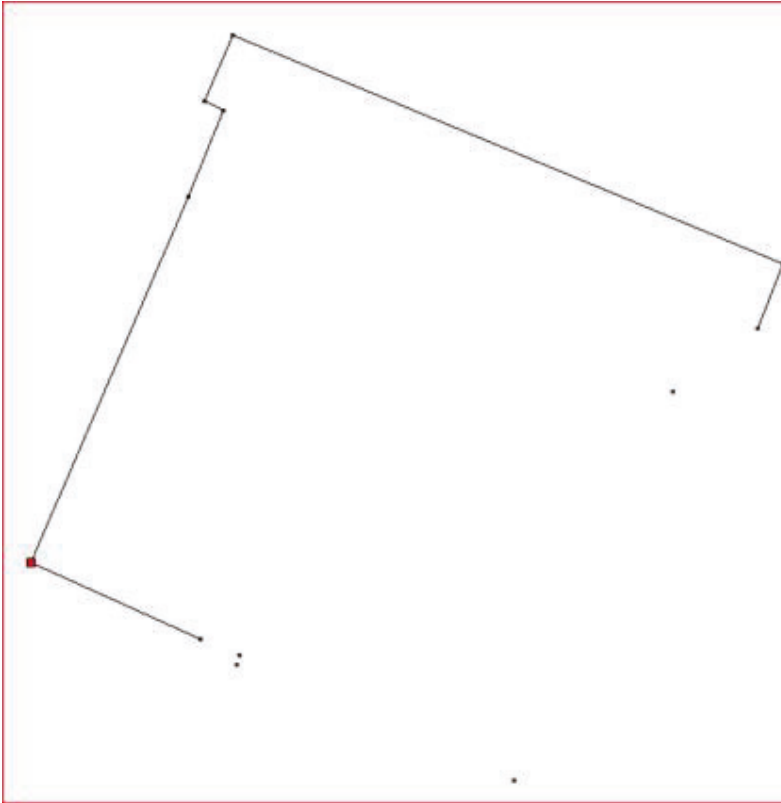

Med venleg helsing

Kjartan Medaas | Avd.ing. Kart og oppmåling

Telefon: 56 34 90 53 | 482 87 186

Innbyggjarservice: +47 56 37 50 00
www.alver.kommune.no



ALVER
KOMMUNE

Fra: Kenneth Bjørnevoll <kebj@live.no>

Sendt: 1. september 2021 15:27

Til: Kjartan Medaas <kjartan.medaas@alver.kommune.no>

Emne: Sv: Måle brev Gnr 62 Bnr 67

Hei igjen,

Det hadde vært fint viss du kunne forhørt deg. Han utførte innmåling i oktober 2018 i forbindelse med at eg tok kontakt da det var feil på kommunens kart og han måtte på befaring/sjekk. Som du ser på kartet som eg fant viser også grunnmur etter at det var justert.

Mvh Kenneth

Q-1
Side 3 av 7

Fra: Kjartan Medaas <kjartan.medaas@alver.kommune.no>
Sendt: onsdag 1. september 2021 15:03
Til: Kenneth Bjørnevoll <kebjo@live.no>
Emne: SV: Måle brev Gnr 62 Bnr 67

Hei igjen.

Du kan få matrikelbrev men det hjelper lite i forhold til ferdigmelding. Då er det innmålingsdata for grunnmuren som gjeld. Har dessverre ikkje kontroll På data frå Einar. Men eg kan forhøre meg litt om det er andre som veit kor vi eventuelt kan leite.

Med venleg helsing

Kjartan Medaas | Avd.ing. Kart og oppmåling

Telefon: 56 34 90 53 | 482 87 186

Innbyggjarservice: +47 56 37 50 00
www.alver.kommune.no



Fra: Kenneth Bjørnevoll <kebjo@live.no>
Sendt: 1. september 2021 13:27
Til: Kjartan Medaas <kjartan.medaas@alver.kommune.no>
Emne: Sv: Måle brev Gnr 62 Bnr 67

Hei, Litt usikker men Einar gjorde innmåling på grunnmuren når han var der og som eg skal bruke i ferdigmeldinga?

Mvh Kenneth

Fra: Kenneth Bjørnevoll <kebjo@live.no>
Sendt: onsdag 1. september 2021 13:21
Til: Kjartan Medaas <kjartan.medaas@alver.kommune.no>
Emne: Sv: Måle brev Gnr 62 Bnr 67

Hei, ja det er matrikelbrev over gbnr 62/67 😊

Mvh Kenneth Bjørnevoll

Fra: Kjartan Medaas <kjartan.medaas@alver.kommune.no>

Sendt: onsdag 1. september 2021 13:11

Til: Kenneth Bjørnevoll <kebjo@live.no>

Emne: SV: Måle brev Gnr 62 Bnr 67

Hei.

Er det matrikelbrev over gbnr 62/67 du er på jakt etter?

Med venleg helsing

Kjartan Medaas | Avd.ing. Kart og oppmåling

Telefon: 56 34 90 53 | 482 87 186

Innbyggjarservice: +47 56 37 50 00

www.alver.kommune.no



Fra: Kenneth Bjørnevoll <kebjo@live.no>

Sendt: 1. september 2021 11:17

Til: Kjartan Medaas <kjartan.medaas@alver.kommune.no>

Emne: Måle brev Gnr 62 Bnr 67

Hei,

I oktober 2018 var Einar Rydland ute og målte inn Gnr 62 Bnr 67. Vedlagt er et kart som han utarbeida i forbindelse med at eg måtte byggesøke på nytt pga at fristen for løyve var utgått på dato. Det var påbegynt på første byggeløyve med ferdig grunnmur. Nytt løyve er gitt og eg skal ferdigmelde tiltaket og trenger målebrevet. Fint viss du kan sende dette?

Mvh Kenneth Bjørnevoll

mob 957 52 413

X 6732300

Y 290520

Q-1
Side 5 av 7

X 6732270

X 6732240


62/60

62/72
62/71
62/70
62/69
62/68
62/67
62/66

1130



Gbnr 62/67
02.09.2021
Målestokk 1:300

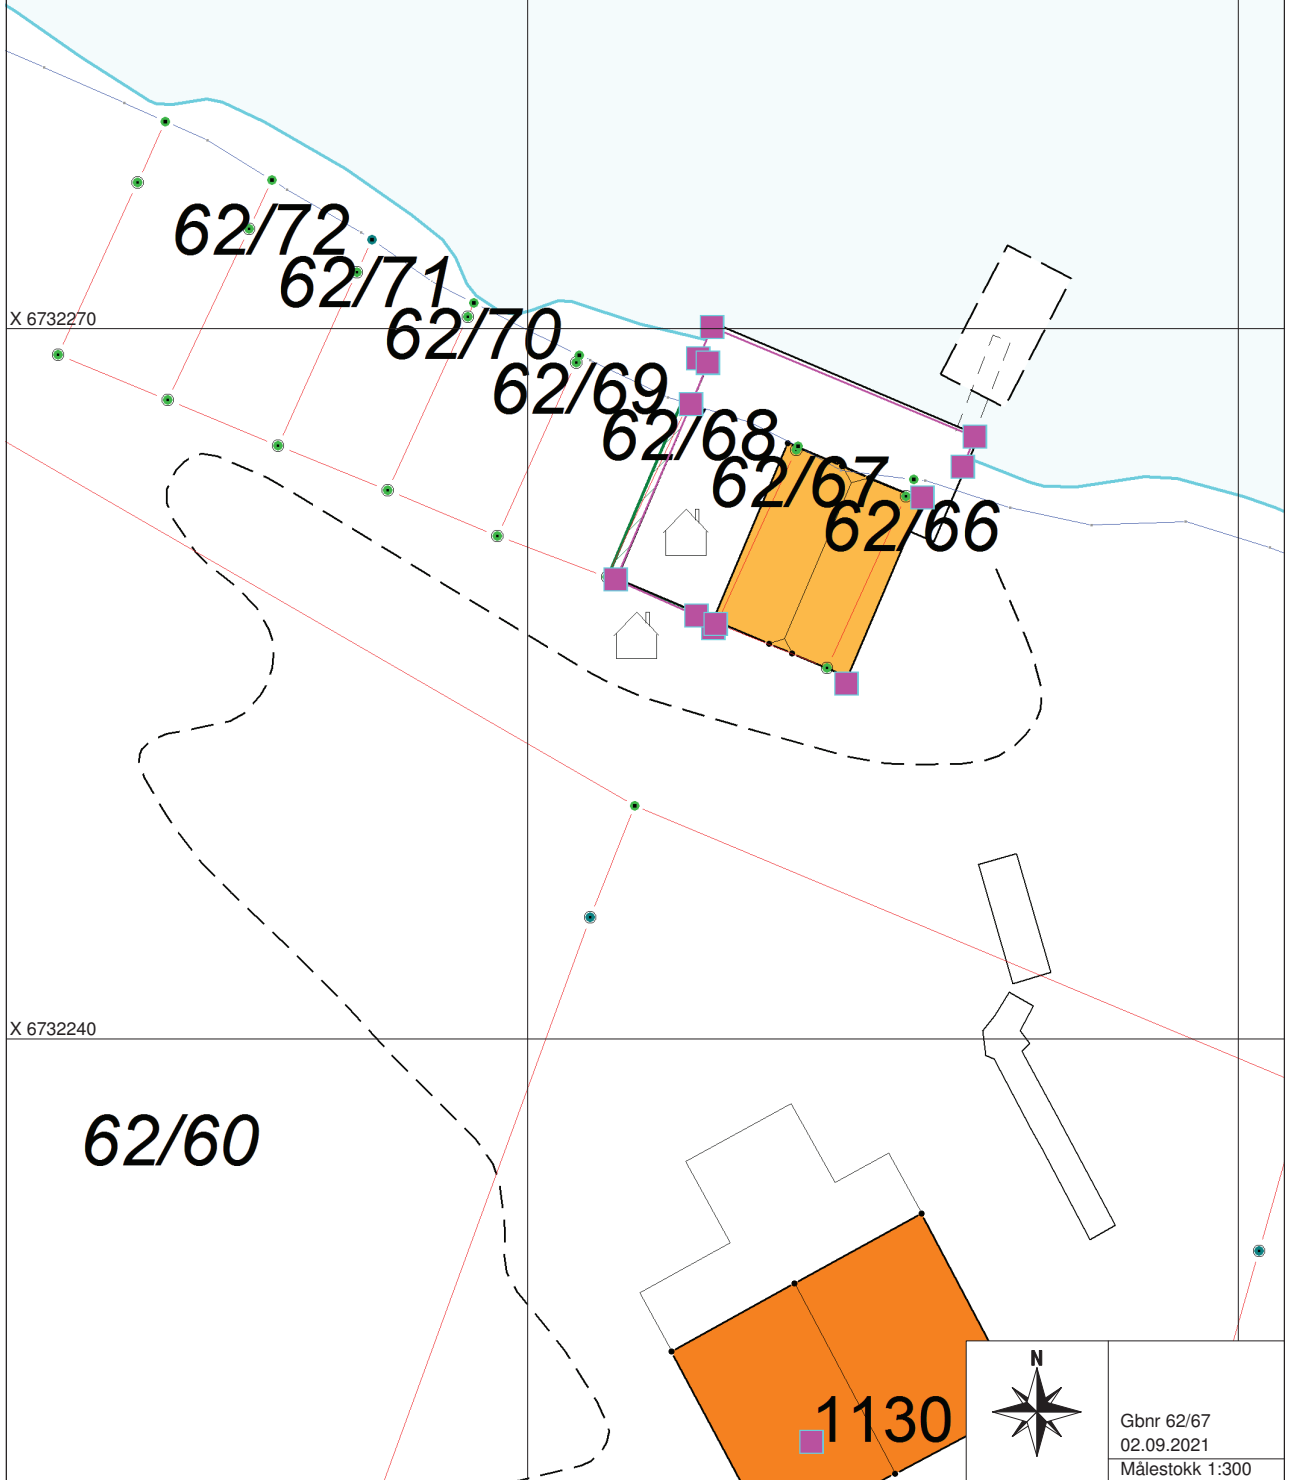

```
.HODE
..TEGNSETT ISO8859-1
..SOSI-VERSJON 4.0
..SOSI-NIVÅ 3 !!!!!!!!!!!!!!!
..TRANSPAR
...KOORDSYS 22
...ORIGO-NØ 6732254 290523
...ENHET 0.001
..OMRÅDE
...MIN-NØ 6732254 290523 !!!!!!!!!!!!!!!!!!!!!!!!!!!!!!!
...MAX-NØ 6732271 290539 !!!!!!!!!!!!!!!!!!!!!!!!!!!!!!!
.KURVE 1:
..NØH
12800 3909 1782 ...KP 1
..NØH
14530 4617 1781
14711 4224 1780
16036 4798 1788
11429 15879 1750
10142 15359 1800
.KURVE 2:
..NØH
3869 4158 2052
5408 724 2433
12800 3909 1782 ...KP 1
.PUNKT 3:
..NØH
999 10452 4251
.PUNKT 4:
..NØH
3339 4868 3966
.PUNKT 5:
..NØH
8841 13677 2775
.PUNKT 6:
..NØH
12800 3909 1782 ...KP 1
.PUNKT 7:
..NØH
5408 724 2433
.PUNKT 8:
..NØH
3869 4158 2052
.PUNKT 9:
..NØH
14530 4617 1781
.PUNKT 10:
..NØH
14711 4224 1780
.PUNKT 11:
```

..NØH
14536 4610 1770
.PUNKT 12:
..NØH
16036 4798 1788
.PUNKT 13:
..NØH
11429 15879 1750
.PUNKT 14:
..NØH
10142 15359 1800
.PUNKT 15:
..NØ
3517 4943
.SLUTT