



Oversiktskart for 137 / 628

Målestokk 1:1 000
EUREF89 UTM Sone 32

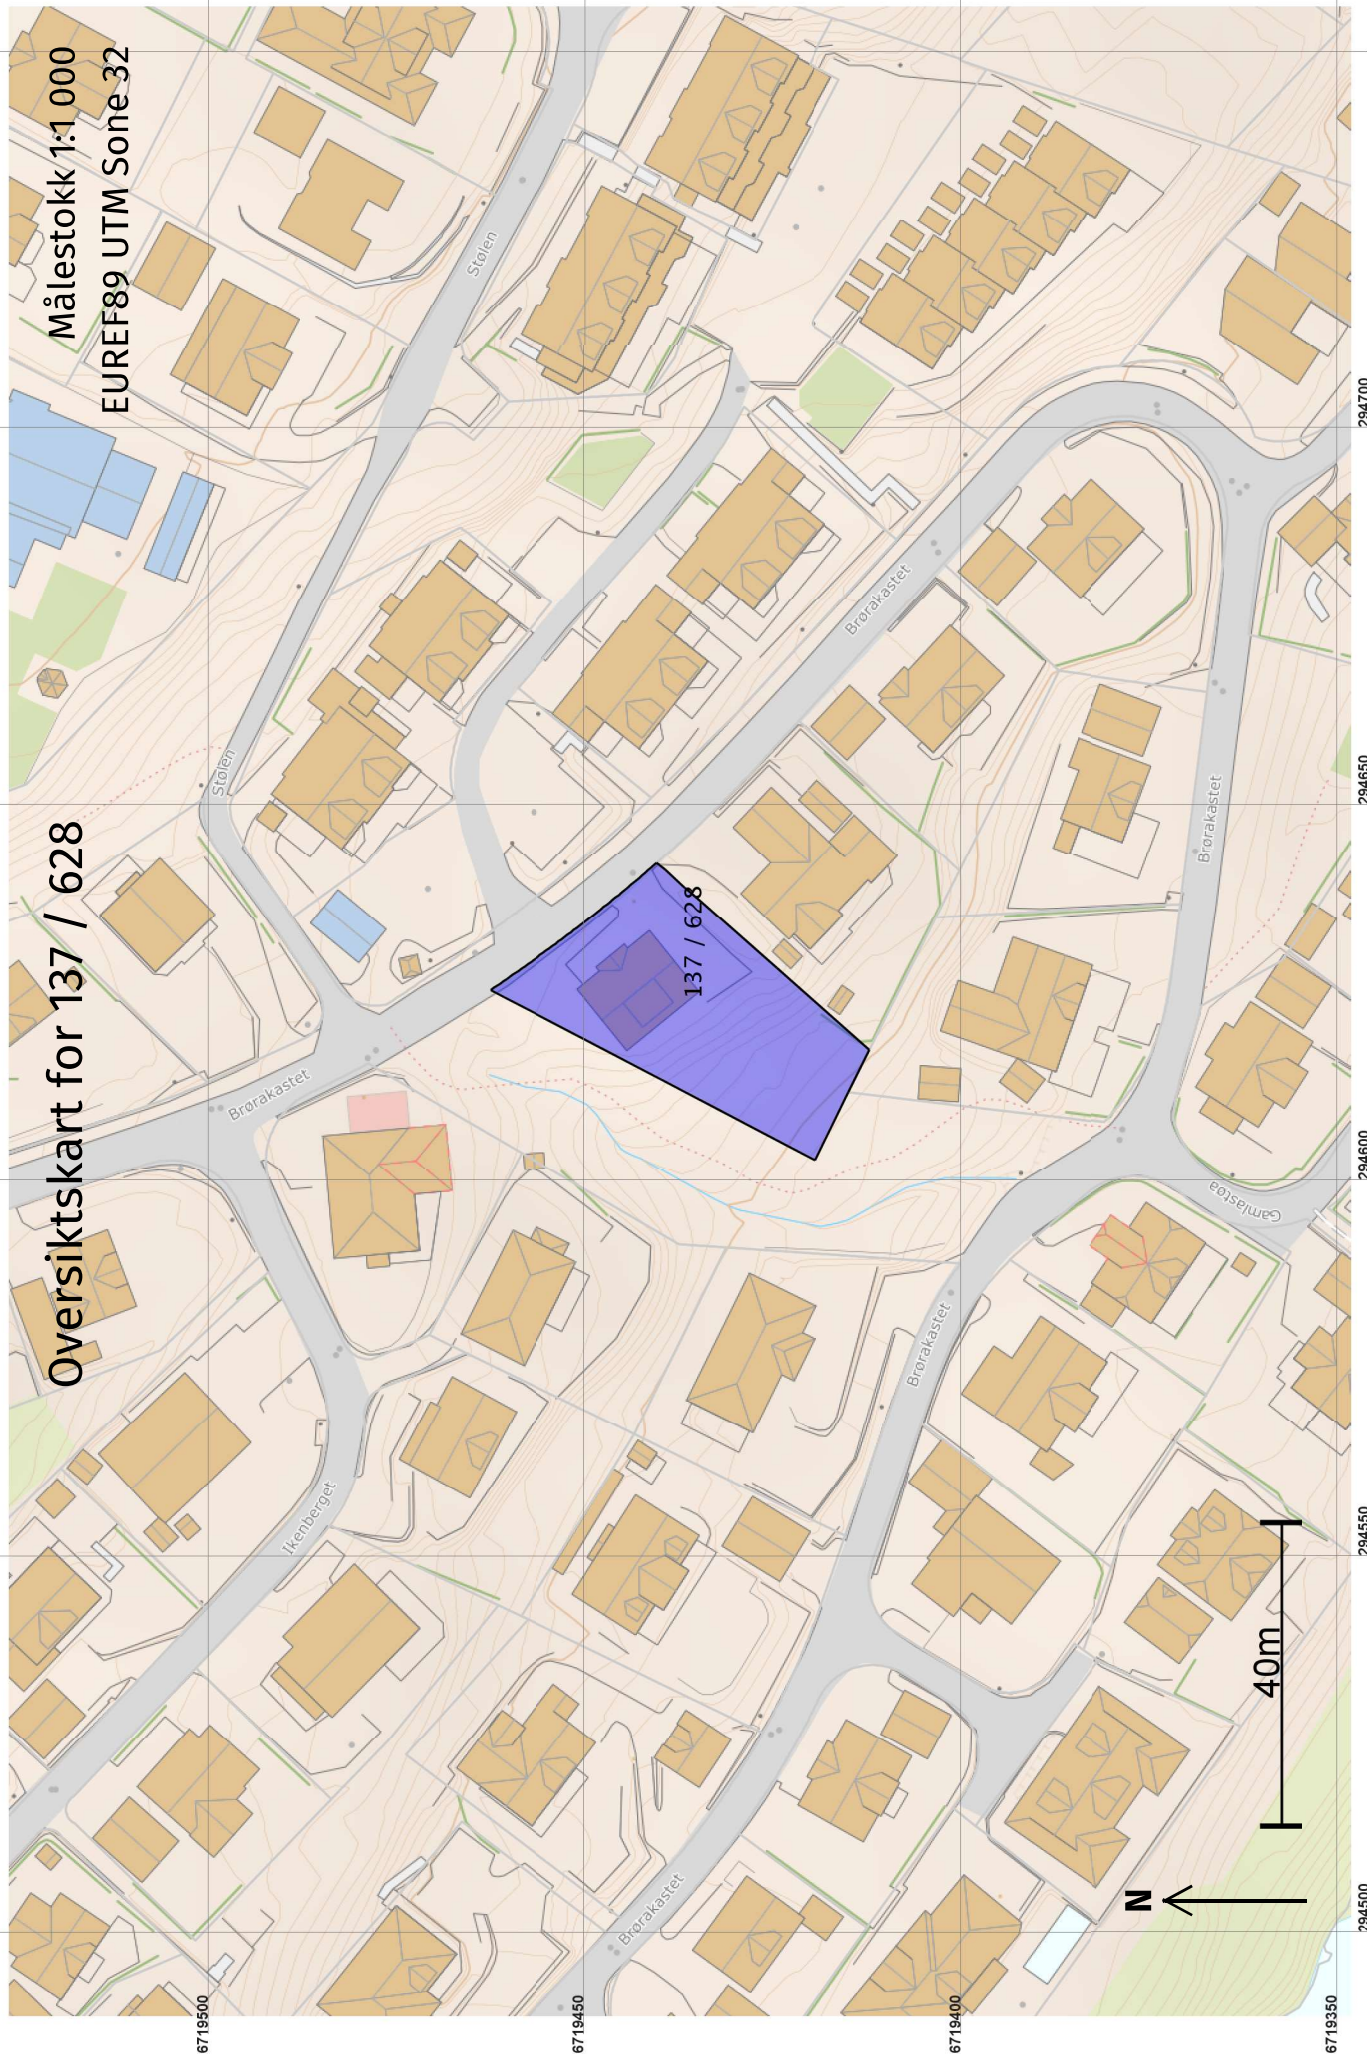

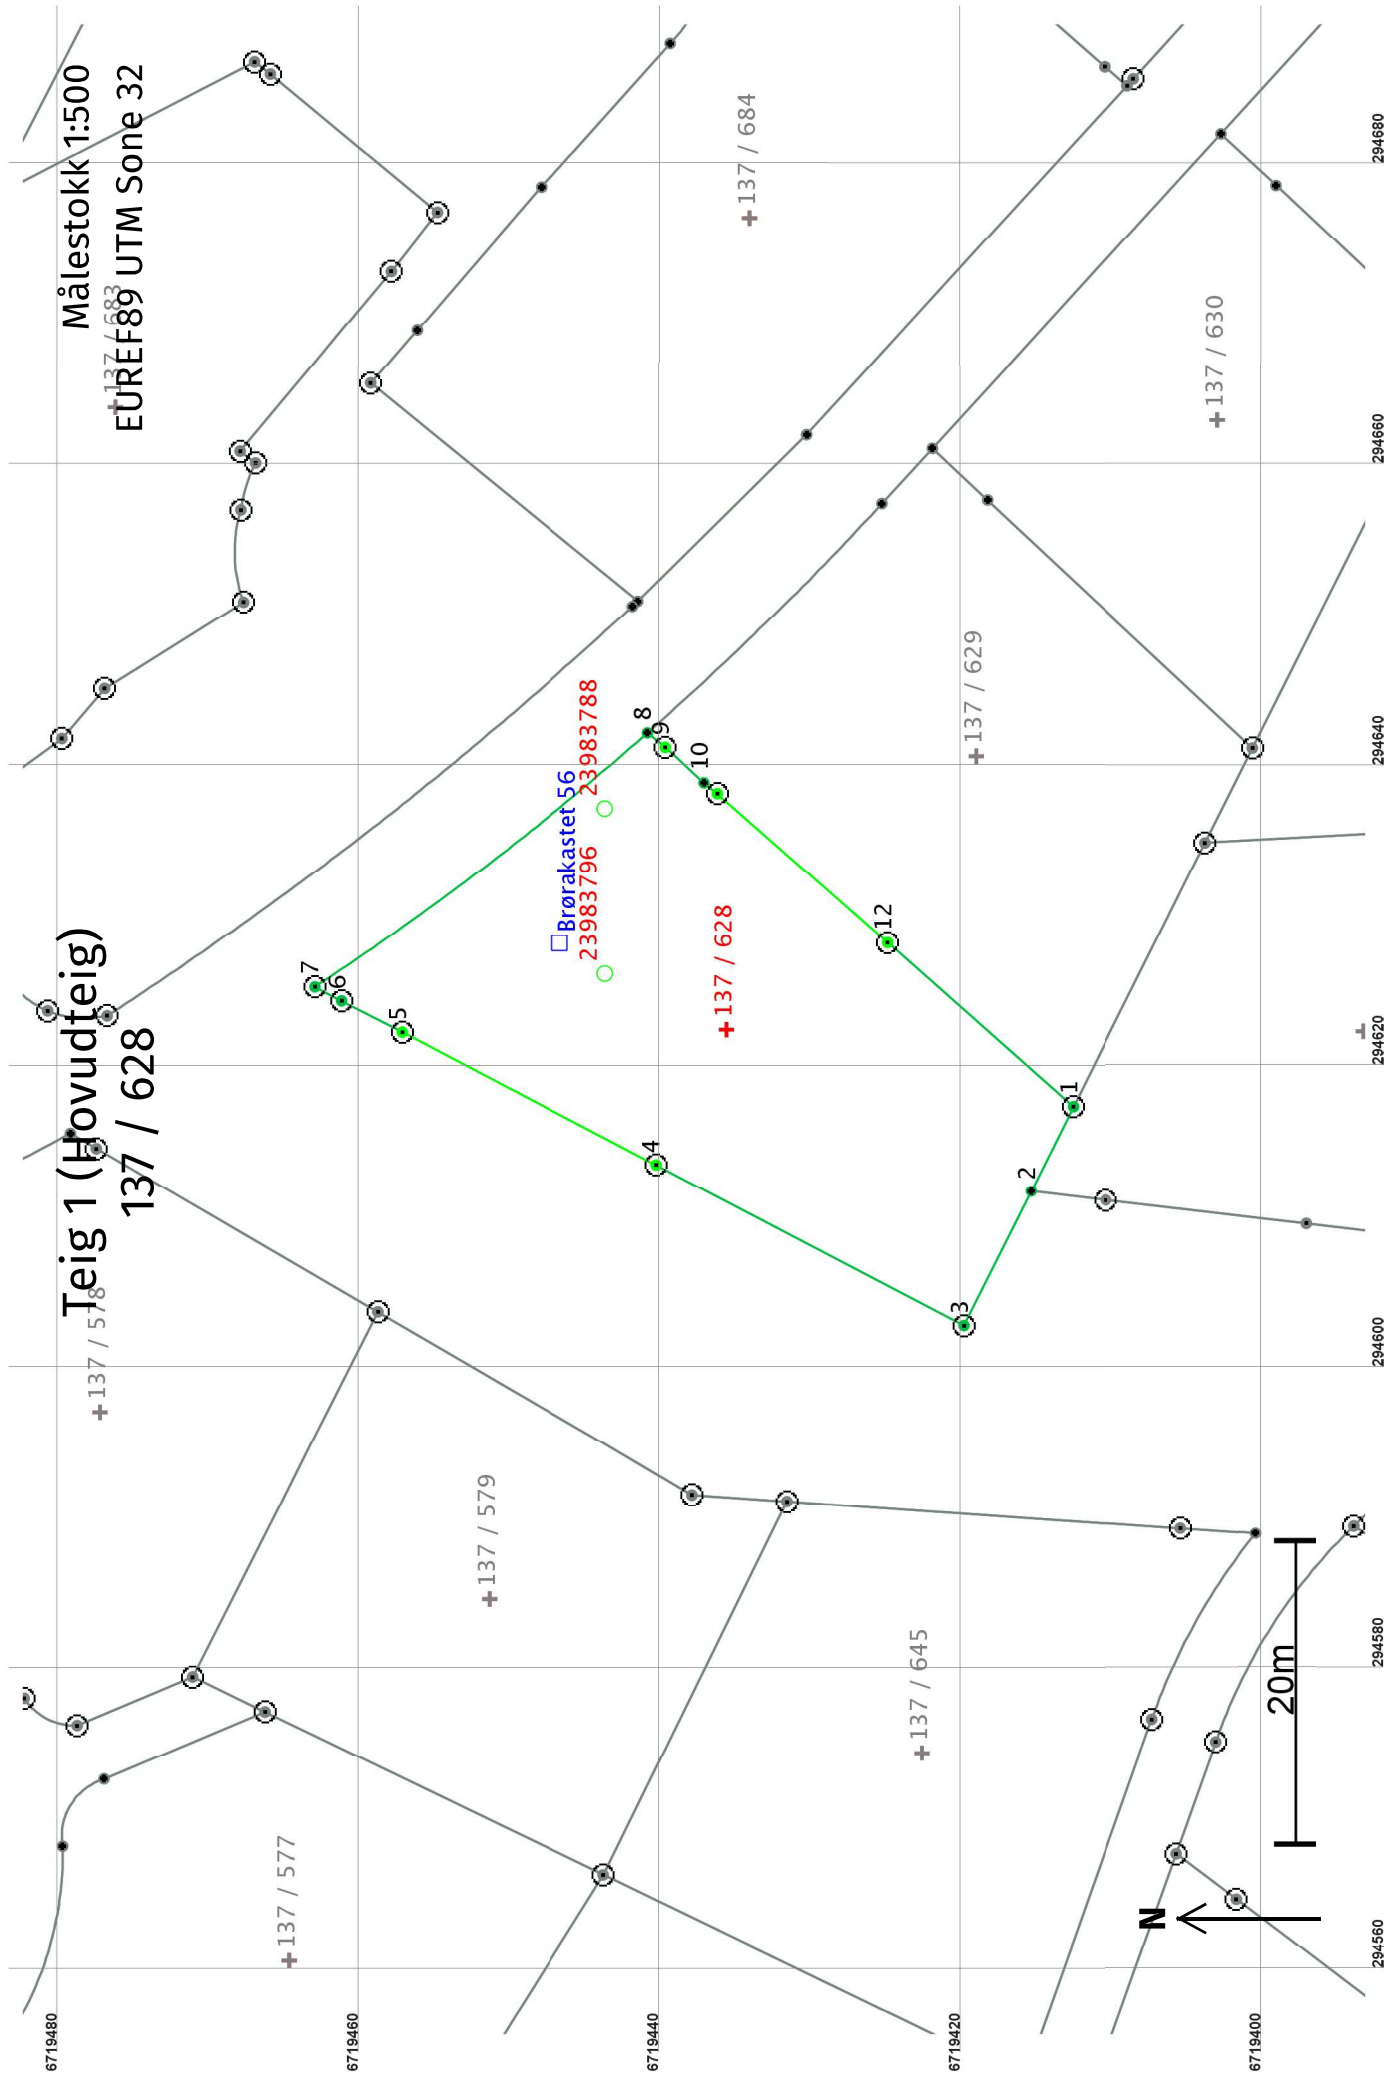

Areal og koordinatar

Areal: 897,8

Arealmerknad:

Representasjonssystem: EUREF89 UTM Sone 32**Nord:** 6719436**Aust:** 294622**Grensepunkt / Grenselinje****Ytre avgrensing**

Løpenr	Nord	Aust	Grensemerke nedsett i / Lengde (m)	Grensepunkttype / Linjeinformasjon	Målemetode	Nøyaktighet (SD i cm)	Radius
1	6719412,93	294617,19		Offentleg godkjent grensemerke	12 Terrengmålt: Teodolitt med elektronisk avstandsmålar	14	
2	6719415,73	294611,58	6,27	Umerkt	11 Terrengmålt: Totalstasjon	13	
3	6719420,19	294602,65	9,98	Offentleg godkjent grensemerke	12 Terrengmålt: Teodolitt med elektronisk avstandsmålar	14	
4	6719440,58	294613,34	23,03	Fjell	96 GPS kinematisk (Real time kinematic)	10	
5	6719457,48	294622,11	19,03	Fjell	96 GPS kinematisk (Real time kinematic)	10	
6	6719461,51	294624,18	4,53	Offentleg godkjent grensemerke	12 Terrengmålt: Teodolitt med elektronisk avstandsmålar	14	
7	6719463,28	294625,10	1,99	Offentleg godkjent grensemerke	12 Terrengmålt: Teodolitt med elektronisk avstandsmålar	14	-202,02
8	6719441,16	294641,99	27,85	Umerkt	12 Terrengmålt: Teodolitt med elektronisk avstandsmålar	14	
9	6719439,99	294641,04	1,51	Fjell	96 GPS kinematisk (Real time kinematic)	10	
10	6719437,41	294638,69	3,49	Umerkt	10 Terrengmålt	14	
11	6719436,52	294637,98	1,14	Fjell	96 GPS kinematisk (Real time kinematic)	10	
12	6719425,25	294628,04	15,03	Fjell	96 GPS kinematisk (Real time kinematic)	10	