


23 sep

Oppvarmings BUA: 52 m ²	BVA: 63 m ²	VOLU: 124,8 m ³	ENERGIMERKE
BRA K01 + U01 + H01 + H02 + LOFT: 52,4		BRA TOTALT:	
P-ROM:	S-ROM:	Uoplyste m ² %	
BYGGESKILNING: ALVER	GNR/BNR: 137/253	POSTSTED: ALVERSUND	
ADRESSE: ALVERMARKA 6		MON:	
TEGNET AV: A.V	KONTROLLERT AV: 19 mai 21	FORMAT: A3	
PROSJEKT: TILBYGG ALVERMARKA 6	PROSJEKTNR.: P-261	TEGNING NR.:	
TEGNINGEN VISER: KJELLERPLAN TILBYGG	MALESTOKK: 1:50		
STATUS: ARBEIDSTEGNING			
TILTAKSHAVER: Isøbel Linde Jensen & Alexander Aasen			
BYGGEFIRMA: NORGESHUS			

NORGESHUS
 Hindenes Hus

INGENIØR- OG ANTIKONTORNET NORGESHUS AS, PB 161, 7123 MELHUS, TLF: 72 83 91 00
 TEIINGEN ER BESKYTTET ETTER LOV OM OPPHavsRETT OG EIER AV NORGESHUS AS. TEIINGER SKAL IKKE BENYTTES UTEN VÅR TILLÅTSE. TEIINGEN GJELDER IKKE SOM ARBEIDSTEGNING.

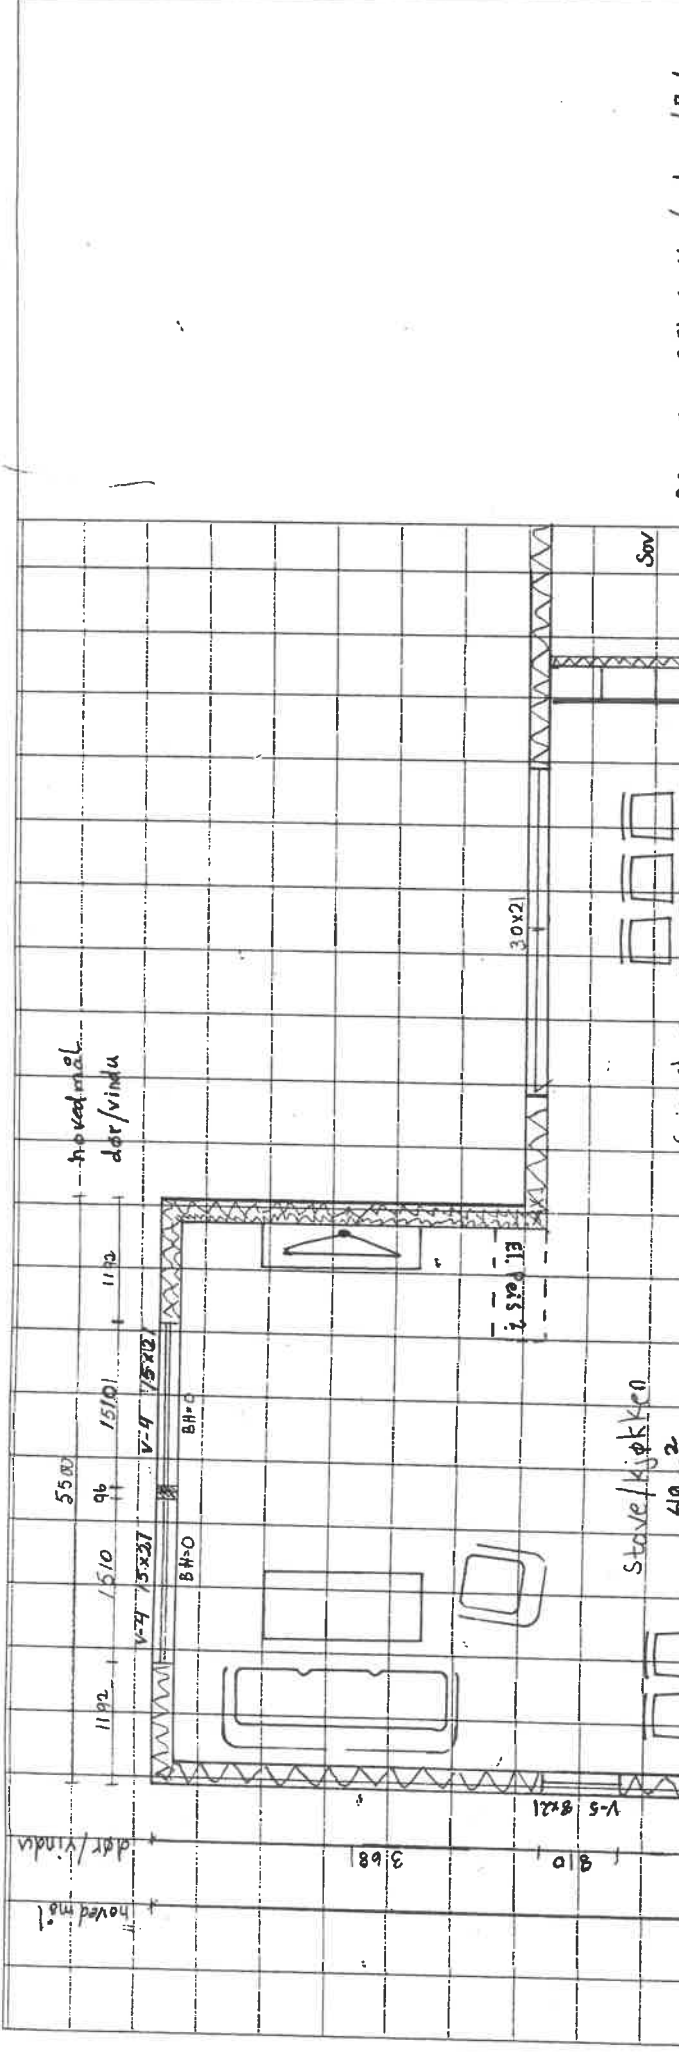

REV. 23 sep 2021 Kjelleren / Vaskerom / Bad.

Opprinnelig BRA:	54 m ²	BYA:	60.5 m ²	VOLUM:	129 m ³
BRA K01 + U01 + H01 + H02 + LOFT:	54 m ²	ENERGIMERKE			
P-ROH:	54 m ²	5-ROH:	Utryktsse %/BYA:		
BYGGKONNUMRE:	ALVER	GNV/BNR:	137/253	POSTNR:	5911
ADRESSE:	ALVERMARKA 6				
TEGNET AV:	A.V	KONTROLLERT AV:	19 mai 21	FORMAT:	A3
PROSJEKT:	Tilbygg Alvermarka 6				
TEGNINGEN VISER:	Plan H01				
STATUS:	Arbeidsbegynnning				
MÅLSTOKK:	1:50				
TYTANSHAVNER:	I'ssbel Linde Jensen & Alexander Aasen				
BYGGEFIRMA:	NORGESHUS				


INDRIBER: OG ANTTILFORBUDT NORGESHUS AS, PA 161, 733 HELAND, TD 72 85 80

TEGNINGEN ER BESKJETET ETTER LOV OM OPPHavsrett OG ERES AV NORGESHUS AS. TEKNISKE SKILLER ER IKKE BESKRIVET UTER IÅA TILFØELSE. TEKNINGER GELDER IKKE SOM ARBEIDSTEGNING.

REV. D



REV. 22 sep 2021 Vegg ved trapp / ventilasjon

Opprinnelig BBA:	BVA:	VOLUME:	ENERGIMERKE:
BBA X01 + U01 + H01 + H02 + LOFT:	BBA TOTALT:		
P-ROH:	S-ROH:	Utnyttelse %BVA:	
BYGGESKJEMME:	GRUNNBR:	POSTNR:	POSTSTED:
ALVER	137/253	5911	Alversund
ADRESSE:	Alvermarka 6		
TEGNET AV:	KONTROLLERT AV:	DATO:	FORMAT:
A.V.		17 mai 21	A3
PROSJEKT:	PROSJEKTNR.:		
Tilbygg Alvermarka 6	P-261		
TEGNING VISER:	TEGNING NR.:		
Plan H02			
STATUS:	MÅLSTOKK:		
Arbeidsbegynnning	1:50		
TILTAKEHVER:			
Isabel Linde Jensen og Alexander Aasen.			
BYGGEFIRMA:			
 NORGESHUS Hindenes Hus			
<small>INNEBIL- OG ARBEIDSTEGNINGER NORGESHUS AS, PB 141, 7113 MELAND, TLF. 72 85 89 00</small> <small>TEGNINGEN ER BESKRYTT ETTER LOV OM OPPMÅLSETT OG EIES AV NORGESHUS AS. TEGNINGER SKAL IKKE BENYTTES UTEN VÅR TILLATELSE. TEGNINGEN GJELDER IKKE SOM ARBEIDSTEGNING.</small>			
			27 REV. D

