

1637, 0296724

Dato: 27-10-2021

NHdigi.no

Målestokk: 1:500

15m

1637, 0296724

Data fra Kartverket, Norge Digitalt og Nordhordland digitalt

ARCHICAD 24

Prosjektnr: P556 V1_2021	Revisjonsdato#1 27.10.2021 KS
Tegningsnr.: A10-01	Revisjonsdato#2 00.00.2020 KS
Type tegning: Situasjonsplan	Revisjonsdato#3 00.00.2020 KS
Fase: BYGGEMELDINGSTEGNING	Revisjonsdato#4 00.00.2020 KS
Format A3	Revisjonsdato#5 00.00.2020 KS



BYGGESØKNADER & TEGNETJENESTER

AdvisorWest
Org nr: 913 300 610 MVA
Storebøln 57A, 5309 Kleppstø
Tlf: +47 40 58 38 38, post@advisorwest.no
www.advisorwest.no

Tilfaksfører:
Kjell Mjelstad
Tilfaksadresse:
Langheiane 39, 5914 Isdalsø
4631 Aker


Gnr: 188	Bnr: 770	Snr: #Snr
-------------	-------------	--------------

Tilfaks/prosjekt:
Fasadeendring / innglassing av eks. terrasse

Kontroll prosjekt Signatur:	Kontroll utførende Signatur:
--------------------------------	---------------------------------

Målestokk: 1:500	Dato: 15.10.2021
---------------------	---------------------

AREAL	EKS BRA	NY BRA	EKS BYA	NY BYA
Lof	m ²	m ²		
4. Etasje	m ²	m ²		
3. Etasje	m ²	m ²		
2. Etasje	m ²	m ²		
1. Etasje	m ²	m ²		
Kjeller	m ²	m ²		
Total	m ²	m ²	m ²	m ²

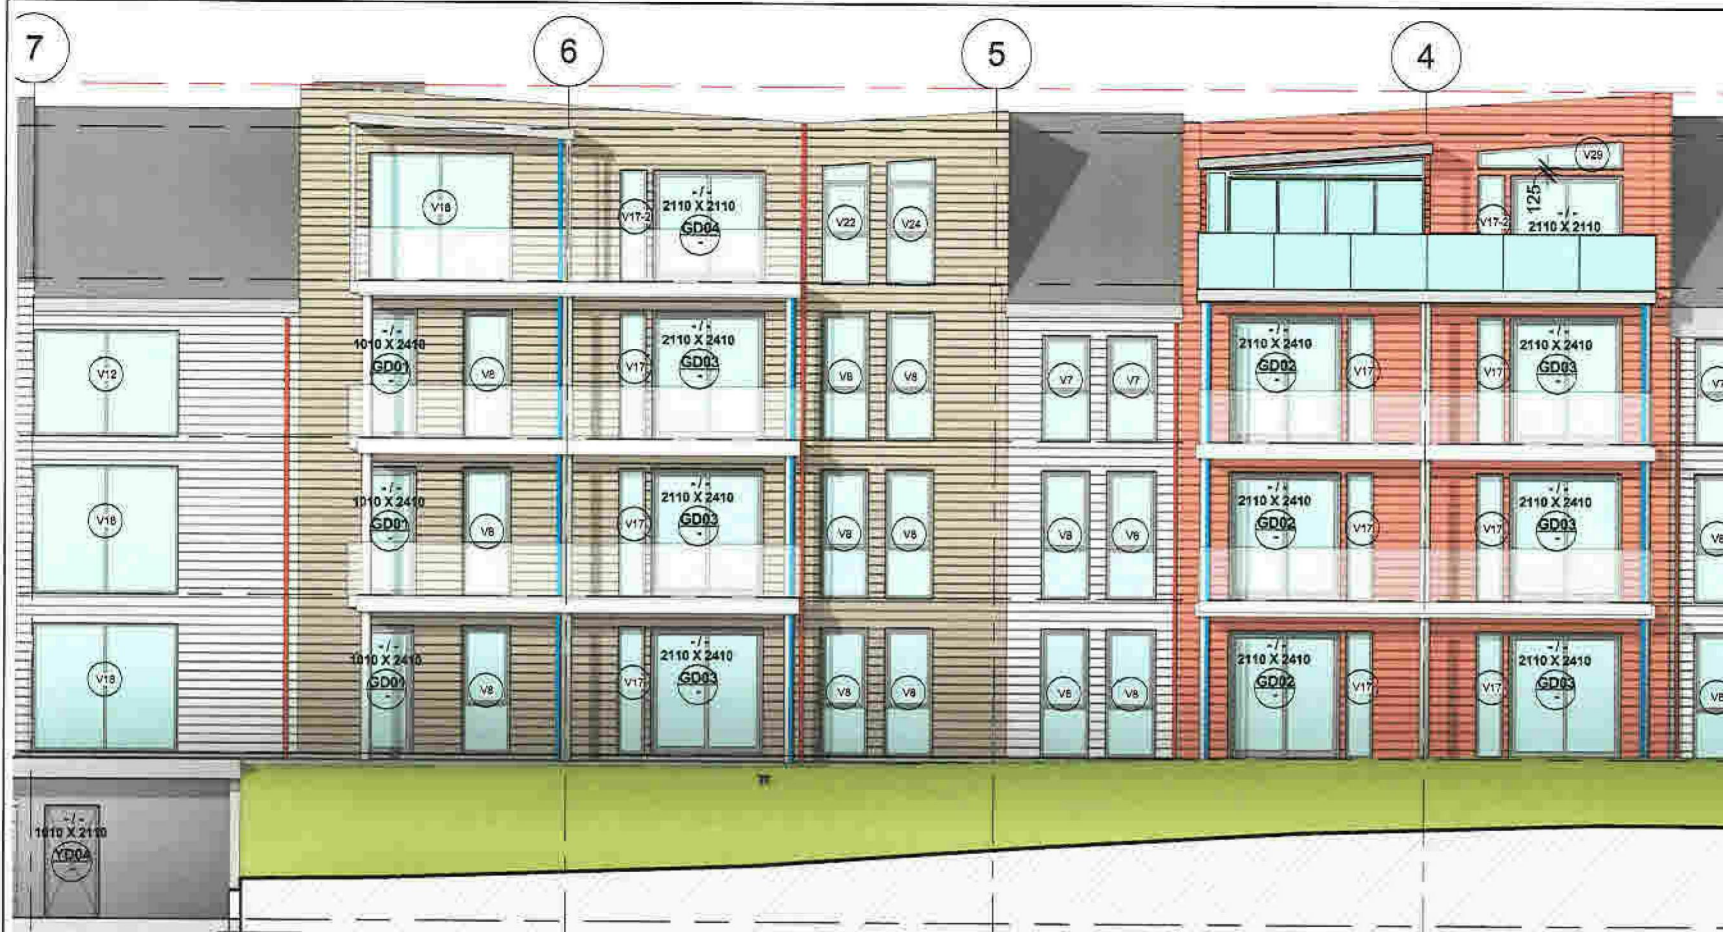

Fasade VEST

1:100

ARCHICAD 24	
Prosjektnr: P556_V1_2021	Revisjonsdato#1 27.10.2021 KS
Tegningnr.: A20-01	Revisjonsdato#2 00.00.2020 KS
Type tegning: Fasade VEST	Revisjonsdato#3 00.00.2020 KS
Fase: BYGGEMELDINGSTEGNING	Revisjonsdato#4 00.00.2020 KS
Format A3	Revisjonsdato#5 00.00.2020 KS



BYGGESØKNADER & TEGNETJENESTER

AdvisorWest
Org nr: 913 300 610 MVA
Storebotn 57A, 5309 Kleppastei
Tlf: +47 40 58 38 38, post@advisorwest.no
www.advisorwest.no

Tiltakshaver:
Kjell Mjelstad
Tilaksadresse:
Langheiane 39, 5914 Isdalste
4631 Alver

Gnr:	Bnr:	Snr:
188	77C	#Snr

Tiltak/prosjekt:
Fasadeendring / Innglassing av eks. terrasse

Kontroll prosjekt		Kontroll utførende		
Signatur:		Signatur:		
Målestokk: 1:100	Dato: 15.10.2021			
AREAL	EKS BRA	NY BRA	EKS BYA	NY BYA
Loft	m ²	m ²		
4. Etasje	m ²	m ²		
3. Etasje	m ²	m ²		
2. Etasje	m ²	m ²		
1. Etasje	m ²	m ²		
Kjeller	m ²	m ²		
Total	m ²	m ²	m ²	m ²

*Stedlig kontroll måling må utføres, noen avvik mellom tegning og faktisk mål kan forekomme.
Tegninger levert av AdvisorWest er oppnavsrettlig beskyttet og kan ikke kopieres uten skriftlig samtykke.*



ARCHICAD 24	
Prosjektnr: P554 V1_2021	Revisjonsdato#1: 27.10.2021 KS
Tegningsnr.: A20-01	Revisjonsdato#2: 00.00.2020 KS
Type tegning: Eks. Fasade VEST	Revisjonsdato#3: 00.00.2020 KS
Fase: BYGGEMELDINGSTEGNING	Revisjonsdato#4: 00.00.2020 KS
Format: A3	Revisjonsdato#5: 00.00.2020 KS



BYGGESØKNADER & TEGNETJENESTER

AdvisorWest
Org nr: 913 300 610 MVA
Storebøln 57A, 5309 Kleppesta
Tlf: +47 40 58 38 38. post@advisorwest.no
www.advisorwest.no

Tilleshaver:
Kjelli Mjelstad
Tilfeksadresse:
Långheuane 39, 5914 Isdalste
4631 Aivær

Gnr: 188	Bnr: 770	Snr: #5nr
----------	----------	-----------


Tiltak/prosjekt:
Fasadeendring / Innglassing av eks. terrasse

Kontroll prosjekt Signatur:	Kontroll utførende Signatur:
--------------------------------	---------------------------------

Målestokk: 1:100	Dato: 15.10.2021
---------------------	---------------------

	AREAL	EKS BRA	NY BRA	EKS BYA	NY BYA
Løft	m ²		m ²		
4. Etasje	m ²		m ²		
3. Etasje	m ²		m ²		
2. Etasje	m ²		m ²		
1. Etasje	m ²		m ²		
Kjeller	m ²		m ²		
Totalt	m ²		m ²	m ²	m ²

Stadlig kontroll måling må utføres, noen avvik mellom tegning og faktiske mål kan forekomme.
Tegninger levert av AdvisorWest er opphavsrettslig beskyttet og kan ikke kopieres uten skriftlig samtykke.

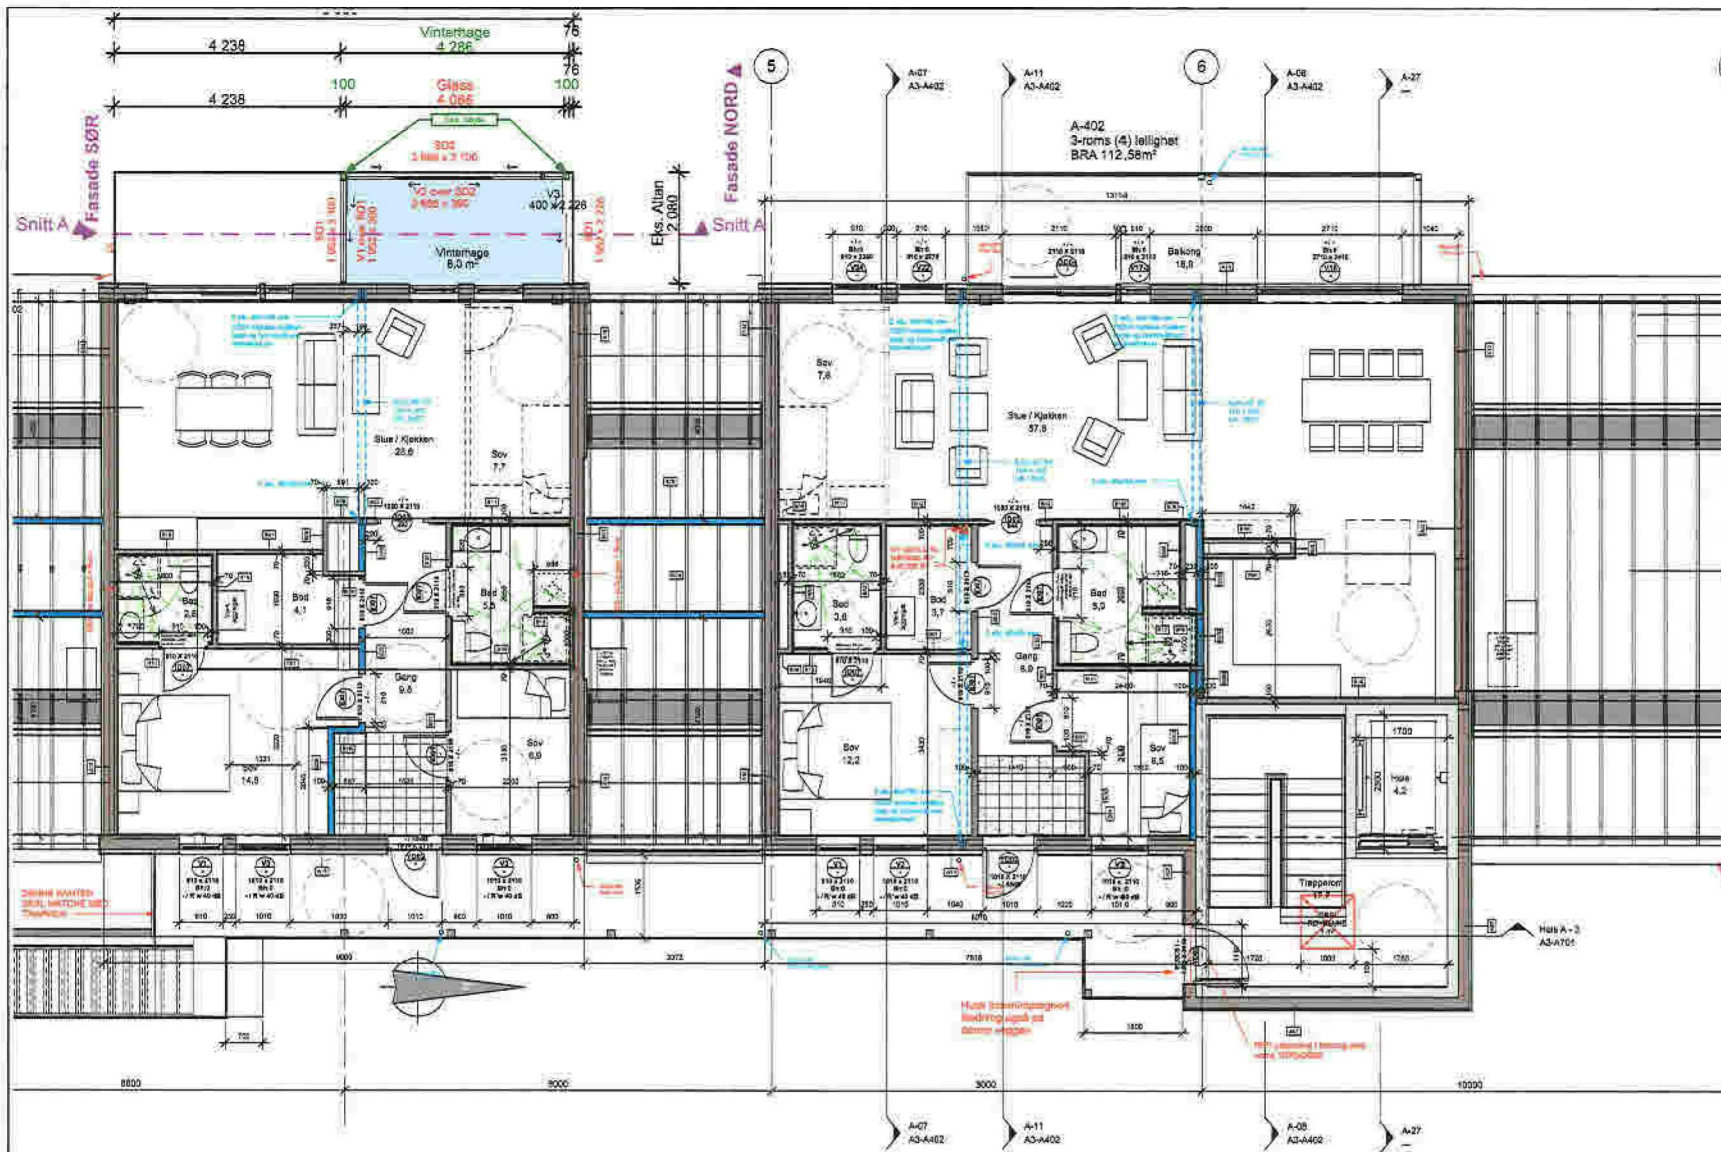

ARCHICAD 24	
Prosjekt nr. P556 V1_2021	Revisjonsdato#1 27.10.2021 KS
Tegningsnr.: A30-04	Revisjonsdato#2 00.00.2020 KS
Type tegning: Plan 3. Etasje	Revisjonsdato#3 00.00.2020 KS
Fase: BYGGEMELDINGSTEGNING	Revisjonsdato#4 00.00.2020 KS
Format A3	Revisjonsdato#5 00.00.2020 KS



BYGGESØKNADER & TEGNETJENESTER

AdvisorWest
 Org nr: 913 300 410 MVA
 Storebotn 57A, 5309 Kleppastei
 Tlf: +47 40 58 38 38, post@advisorwest.no
 www.advisorwest.no

Tiltakshaver:
 Kjetil Mjelstad
 Tiltaksadresse:
 Longheuane 39, 5914 Isdalstø
 4631 Alver

Gnr: 188	Bnr: 770	Snr: #Snr
----------	----------	-----------


Tiltak/prosjekt:
 Fasadeendring / Innglassing av eks. terrasse

Kontroll prosjekt Signatur:	Kontroll utførende Signatur:
--------------------------------	---------------------------------

Målestokk: 1:100	Dato: 15.10.2021
---------------------	---------------------

	AREAL	EKS BRA	NY BRA	EKS BYA	NY BYA
Loff	m ²		m ²		
4. Etasje	m ²		m ²		
3. Etasje	m ²		m ²		
2. Etasje	m ²		m ²		
1. Etasje	m ²		m ²		
Kjeller	m ²		m ²		
Total	m ²		m ²	m ²	m ²

Sedlig kontroll måling må utføres, noen avvik mellom tegning og faktiske mål kan forekomme.
 Tegninger levert av AdvisorWest er opphavsrettslig beskyttet og kan ikke kopieres uten skriftlig samtykke.

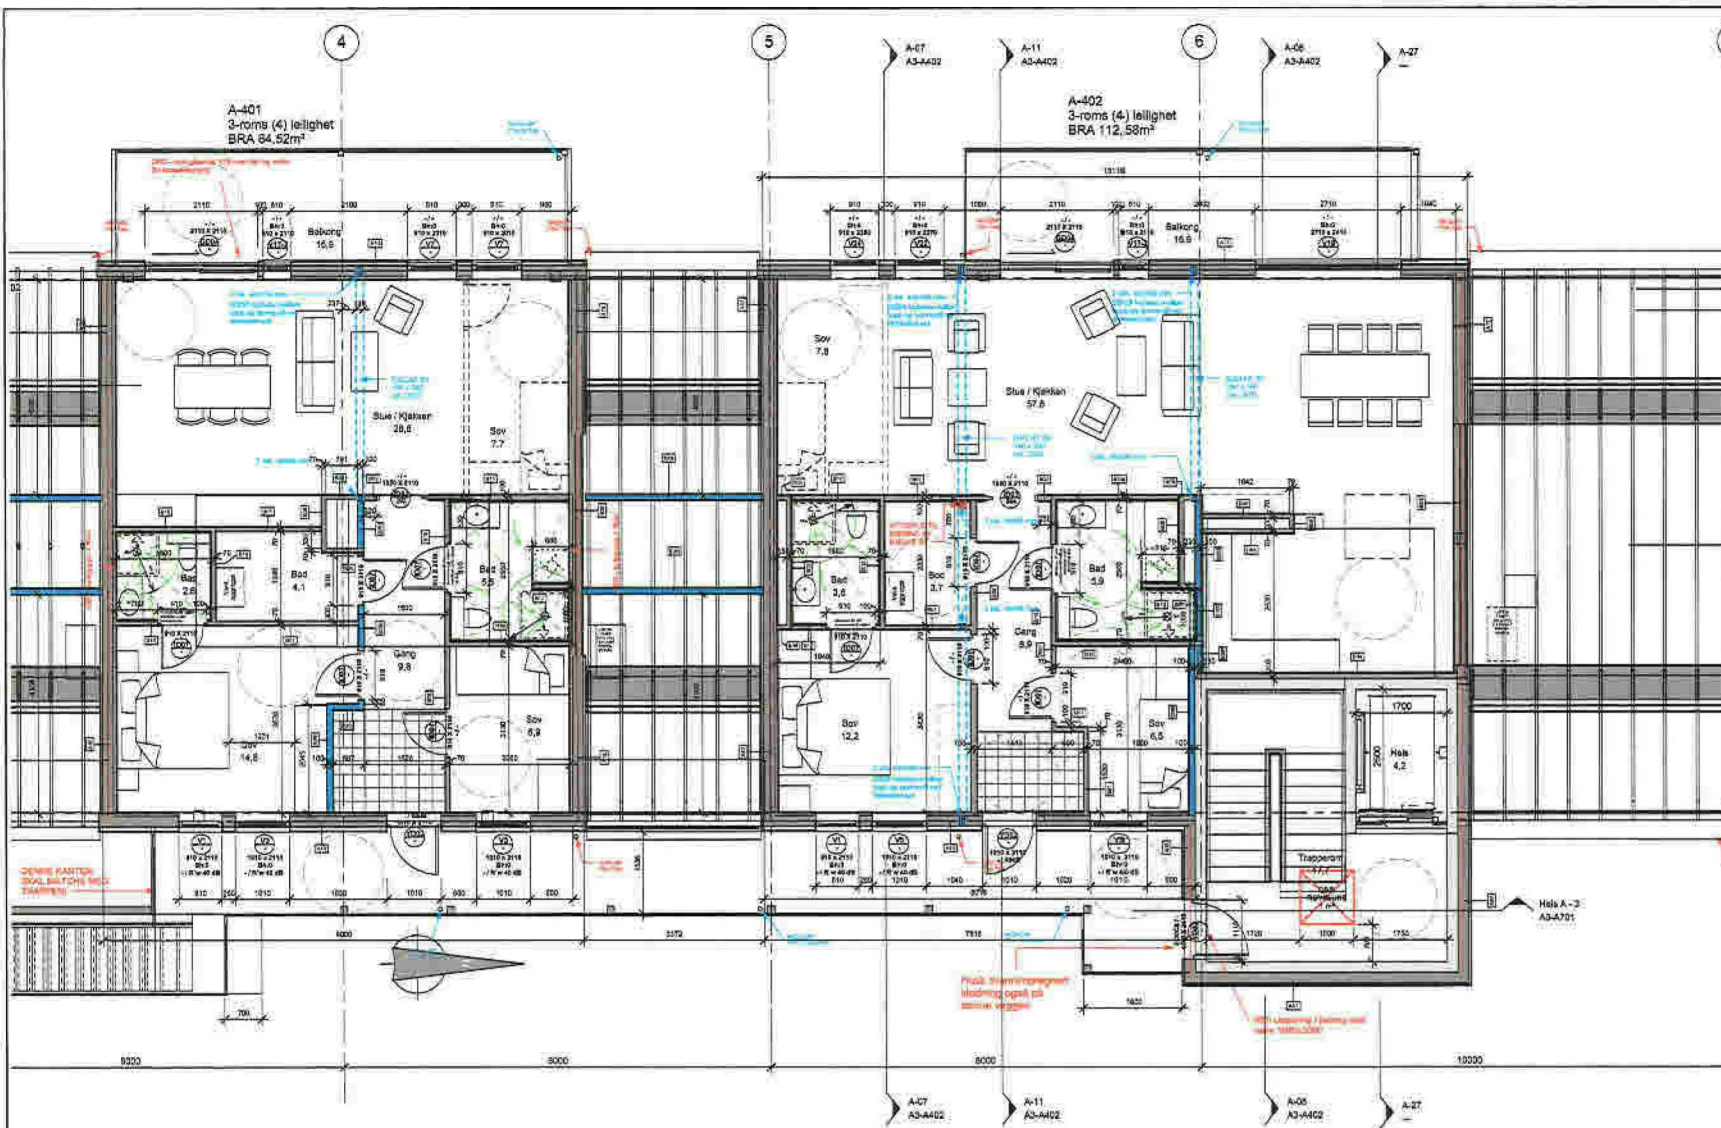

ARCHICAD 24	
Prosjektnr.: P556 V1_2021	Revisjonsdato#1: 27.10.2021 KS
Tegningsnr.: A30-04	Revisjonsdato#2: 00.00.2020 KS
Type tegning: Eks. Plan 3.Etasje	Revisjonsdato#3: 00.00.2020 KS
Fase: BYGGEMELDINGSTEGNING	Revisjonsdato#4: 00.00.2020 KS
Format: A3	Revisjonsdato#5: 00.00.2020 KS



BYGGESØKNADER & TEGNETJENESTER

AdvisorWest
Org nr: 913 300 610 MVA
Storebotn 57A, 5309 Kleppestø
Tlf: +47 40 58 38 38. post@advisorwest.no
www.advisorwest.no

Tiltakshaver:
Kjell Mjelstad
Tiltaksadresse:
Langheuane 39, 5914 Isdalstø
4451 Alver



Gnr: 188	Bnr: 770	Snr: #Snr
Tiltak/prosjekt: Fasadeendring / Innglassing av eks. terrasse		

Kontroll prosjekt Signatur:	Kontroll utførende Signatur:
--------------------------------	---------------------------------

Målestokk: 1:100	Dato: 15.10.2021
---------------------	---------------------

	AREAL	EKS BRA	NY BRA	EKS BYA	NY BYA
Loff	m²		m²		
4. Etasje	m²		m²		
3. Etasje	m²		m²		
2. Etasje	m²		m²		
1. Etasje	m²		m²		
Kjeller	m²		m²		
Totalt	m²		m²	m²	m²

Stadlig kontroll måling må utføres, noen avvik mellom tegning og faktiske mål kan forekomme.
Tegninger levert av AdvisorWest er opphavsrettslig beskyttet og kan ikke kopieres uten skriftlig samtykke.

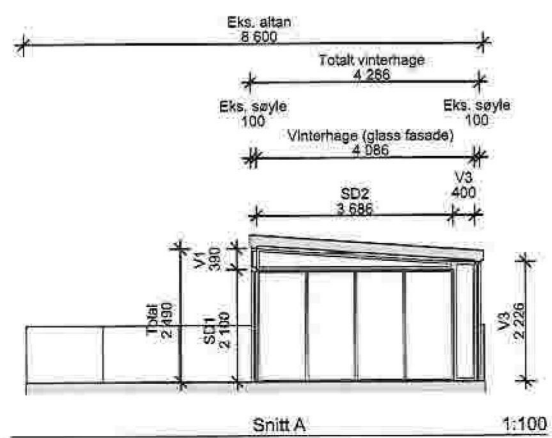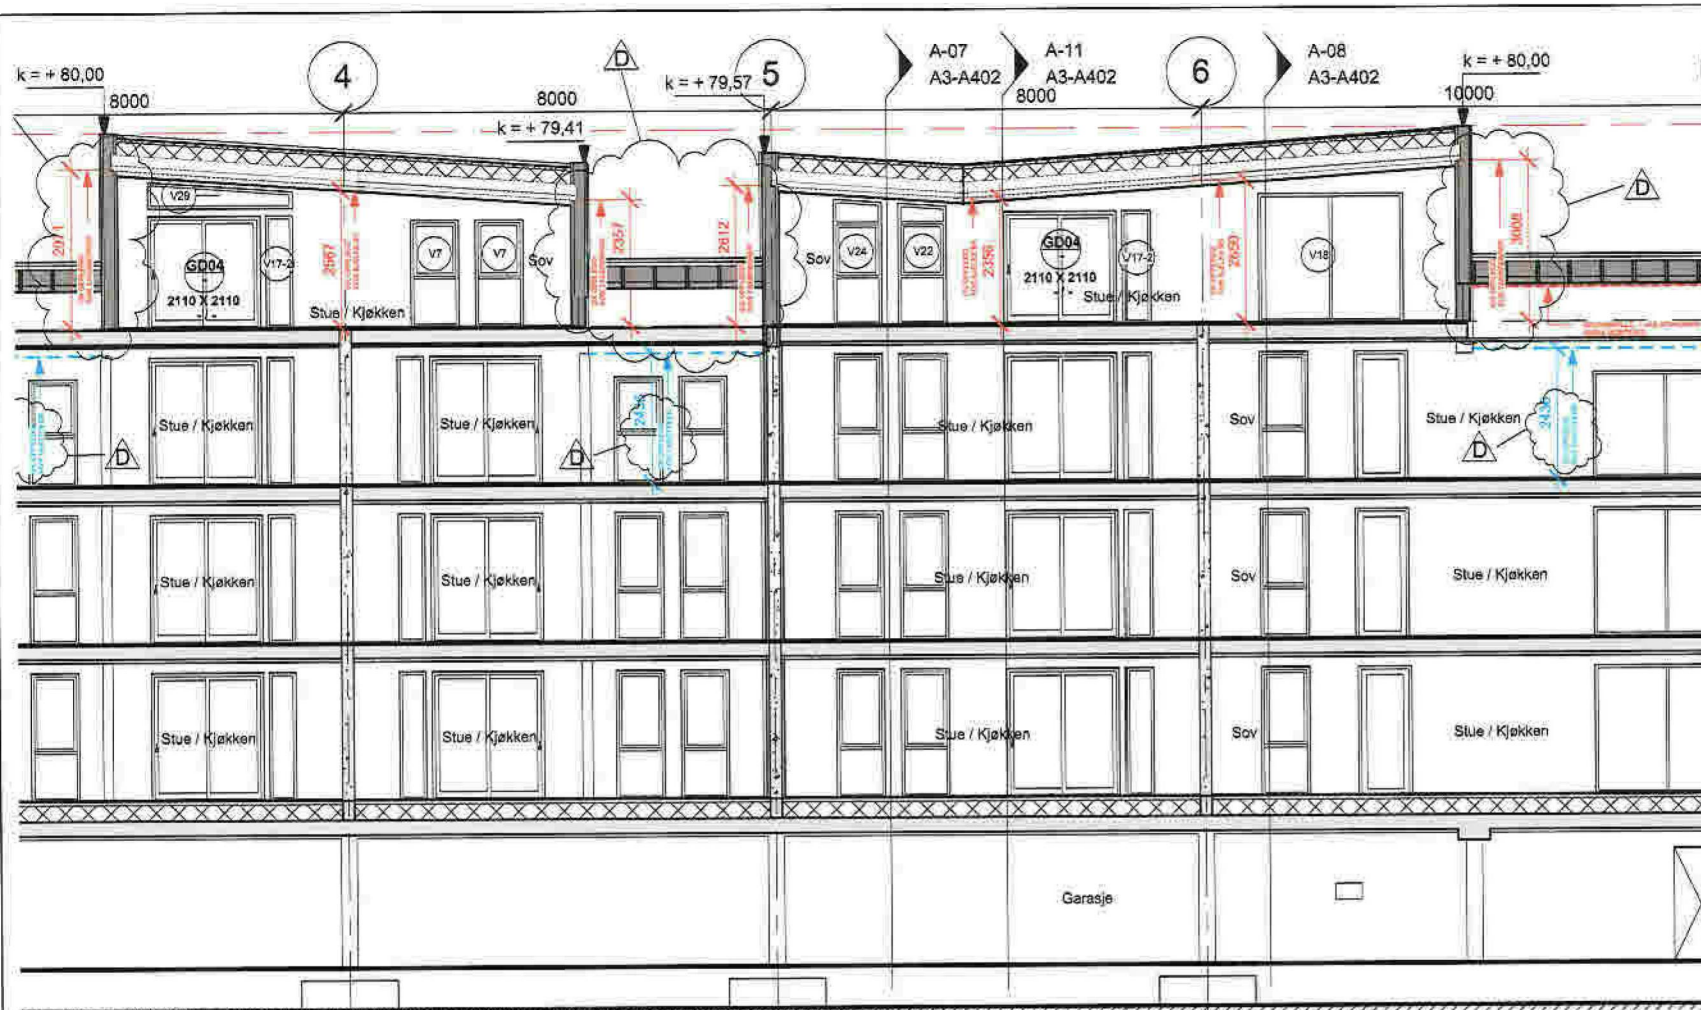

*Stedlig kontroll måling må utføres, noen avvik mellom tegning og faktiske mål kan forekomme.
Tegninger levert av AdvisorWest er opphavsrettslig beskyttet og kan ikke kopieres uten skriftlig samtykke.*

ARCHICAD 24	
Prosjektnr: P556 VI_2021	Revisjonsdato#1 27.10.2021 KS
Tegningsnr.: A40-01	Revisjonsdato#2 00.00.2020 KS
Type tegning: Snitt A og eks. snitt av balk	Revisjonsdato#3 00.00.2020 KS
Fase: BYGGEMELDINGSTEGNING	Revisjonsdato#4 00.00.2020 KS
Format A3	Revisjonsdato#5 00.00.2020 KS



BYGGESØKNADER & TEGNETJENESTER

AdvisorWest
Org nr: 913 300 610 MVA
Storebatt 57A, 5309 Kleppestie
Tlf: +47 40 58 38 38, post@advisorwest.no
www.advisorwest.no

Tilleggshaver:
Kjell Mjelstad
Tilleggsadresse:
Langheiane 39, 5914 Isdalstø
4631 Alver


Gnr: 188	Bnr: 770	Snr: #Snr
-------------	-------------	--------------

Tilleggsprosjekt:
Fasadeendring / innglassing av eks. terrasse

Kontroll prosjekt Signatur:	Kontroll utførende Signatur:
--------------------------------	---------------------------------

Målestokk: 1:100	Dato: 15.10.2021
---------------------	---------------------

AREAL	EKS BRA	NY BRA	EKS BYA	NY BYA
Loft	m ²	m ²		
4. Etasje	m ²	m ²		
3. Etasje	m ²	m ²		
2. Etasje	m ²	m ²		
1. Etasje	m ²	m ²		
Kjeller	m ²	m ²		
Total	m ²	m ²	m ²	m ²

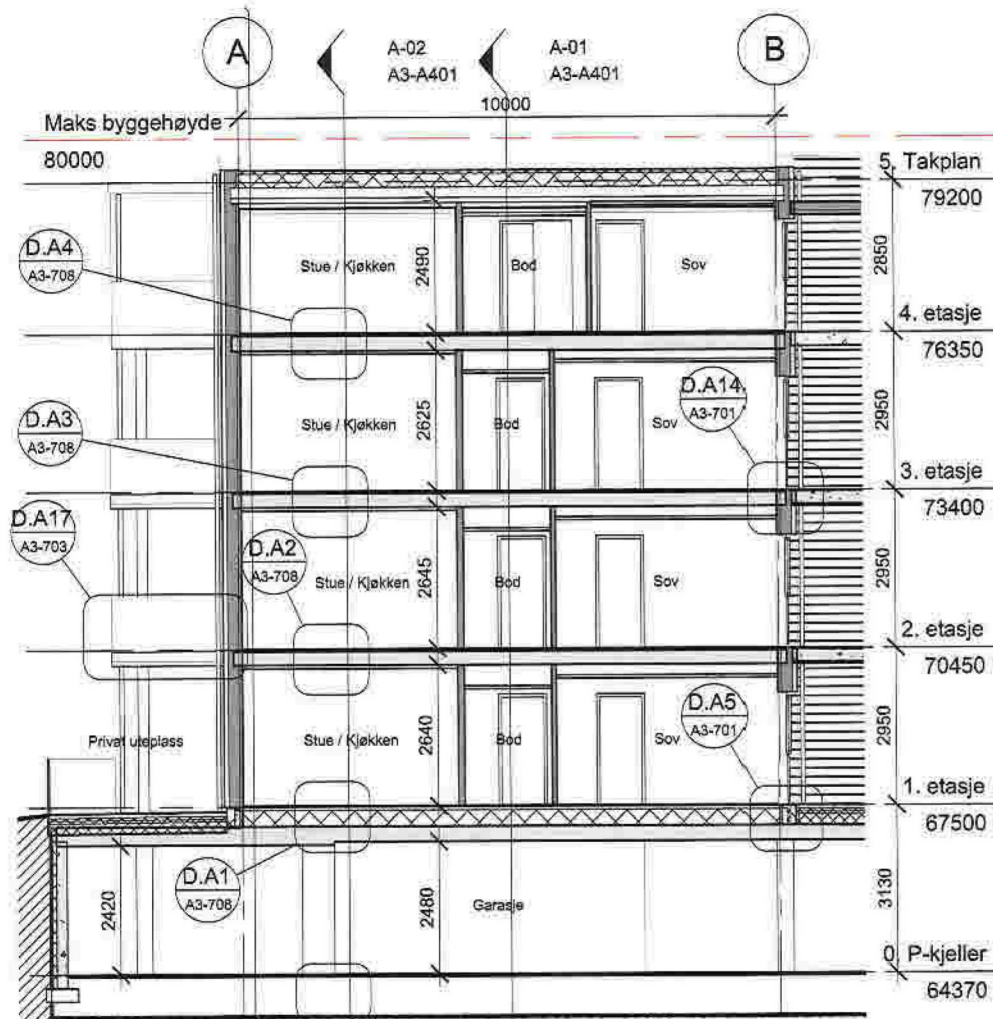

ARCHICAD 24	
Prosjektnr: P556 V1_2021	Revisjonsdato#1 27.10.2021 KS
Tegningsnr.: A40-02	Revisjonsdato#2 00.00.2020 KS
Type tegning: Eks. snitt av kjølig	Revisjonsdato#3 00.00.2020 KS
Fase: BYGGEMELDINGSTEGNING	Revisjonsdato#4 00.00.2020 KS
Format A3	Revisjonsdato#5 00.00.2020 KS



BYGGESØKNADER & TEGNETJENESTER

AdvisorWest
Org nr: 913 300 610 MVA
Storebalm 57A, 5309 Kleppest
Tlf: +47 40 58 38 38, post@advisorwest.no
www.advisorwest.no

Tiltskshaver:
Kjell Mjelstad
Tiltsksadresse:
Langheiane 39, 5914 Isdalstø
4631 Alver

Gnr: 188	Bnr: 770	Snr: #Snr
-------------	-------------	--------------

Tiltsk/prosjekt:
Fasadeending / Innglassing av eks. terrasse

Kontroll prosjekt Signatur:	Kontroll utførende Signatur:
--------------------------------	---------------------------------

Målestokk: 1:100	Dato: 15.10.2021
---------------------	---------------------

	AREAL	EKS BRA	NY BRA	EKS BYA	NY BYA
Loft	m ²		m ²		
4. Etasje	m ²		m ²		
3. Etasje	m ²		m ²		
2. Etasje	m ²		m ²		
1. Etasje	m ²		m ²		
Kjeller	m ²		m ²		
Total	m ²		m ²	m ²	m ²

Sjeddlig kontroll måling må utføres, noen avvik mellom tegning og faktiske mål kan forekomme.
Tegning er levert av AdvisorWest er opphavsrettlig beskyttet og kan ikke kopieres uten skriftlig samtykke.