

- +41m
- +40m
- +39m
- +38m
- +37m
- +36m
- +35m
- +34m
- +33m
- +32m

TOMTEGRENSE MOT GNR. 188 BNR. 323

TOMTEGRENSE MOT VEI

LINDÅS KOMMUNE
TEKNISK ETAT
23 MARS 1998

J. nr.: _____ Sakshj.: _____ Arkivnr.: _____
 Utsatt dato: _____

NÆRINGSBYGG, KNARVIK
 Næringsbygget
 Næringsbygget

TEGNER: _____
 FASADÉ MOT NORDVEST
 Skala: 1:200
 Tegningsnr.: 2104.97
 Prosjekt nr.: _____
 Tegnet av: A.B.


BEHØR HJELP ARKITEKTEN ANS MÅL NFA
 NEDRE HAMBURGERMAU 7B
 0108 BERGEN TILFØRTEHET

A
 A

LINDÅS KOMMUNE
TEKNISK ETAT

26 AUG. 1998

L. NR.: 3665
S. NR.: 7.70
ARKIV NR.: 188/078/001

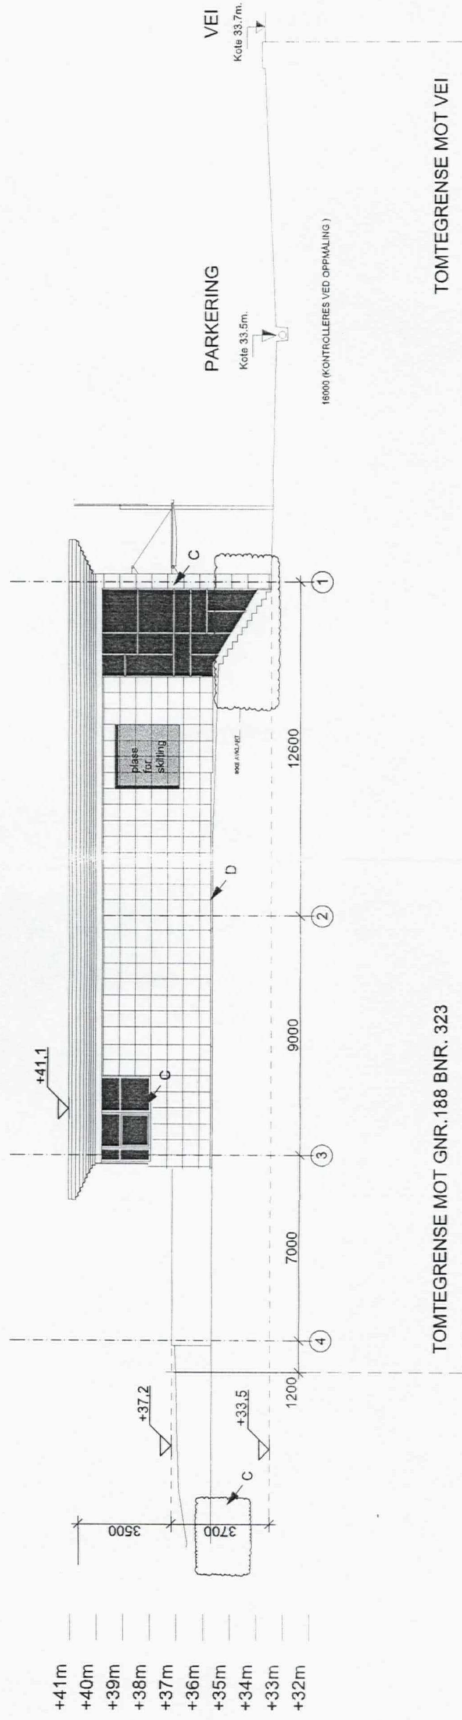

TOMTEGRENSE MOT VEI

TOMTEGRENSE MOT GNR. 188 BNR. 323

PROSJEKT: NÆRINGSBYGG, KNARVIK

TRUKKENS: FASADE MOT NORDVEST

MAKETS NR.: 1200

MAKETS DATO: 21.04.97

TRUKKENS NR.: 1200

TRUKKENS DATO: 19.08.97

PROSJEKTANT: BERNT HELEN ARKITEKTER AS MINLIPPA












LINDÅS KOMMUNE
TEKNISKE ETAT

26 AUG. 1998

J. NR. 3665 770 Arkivnr. 188/078/001

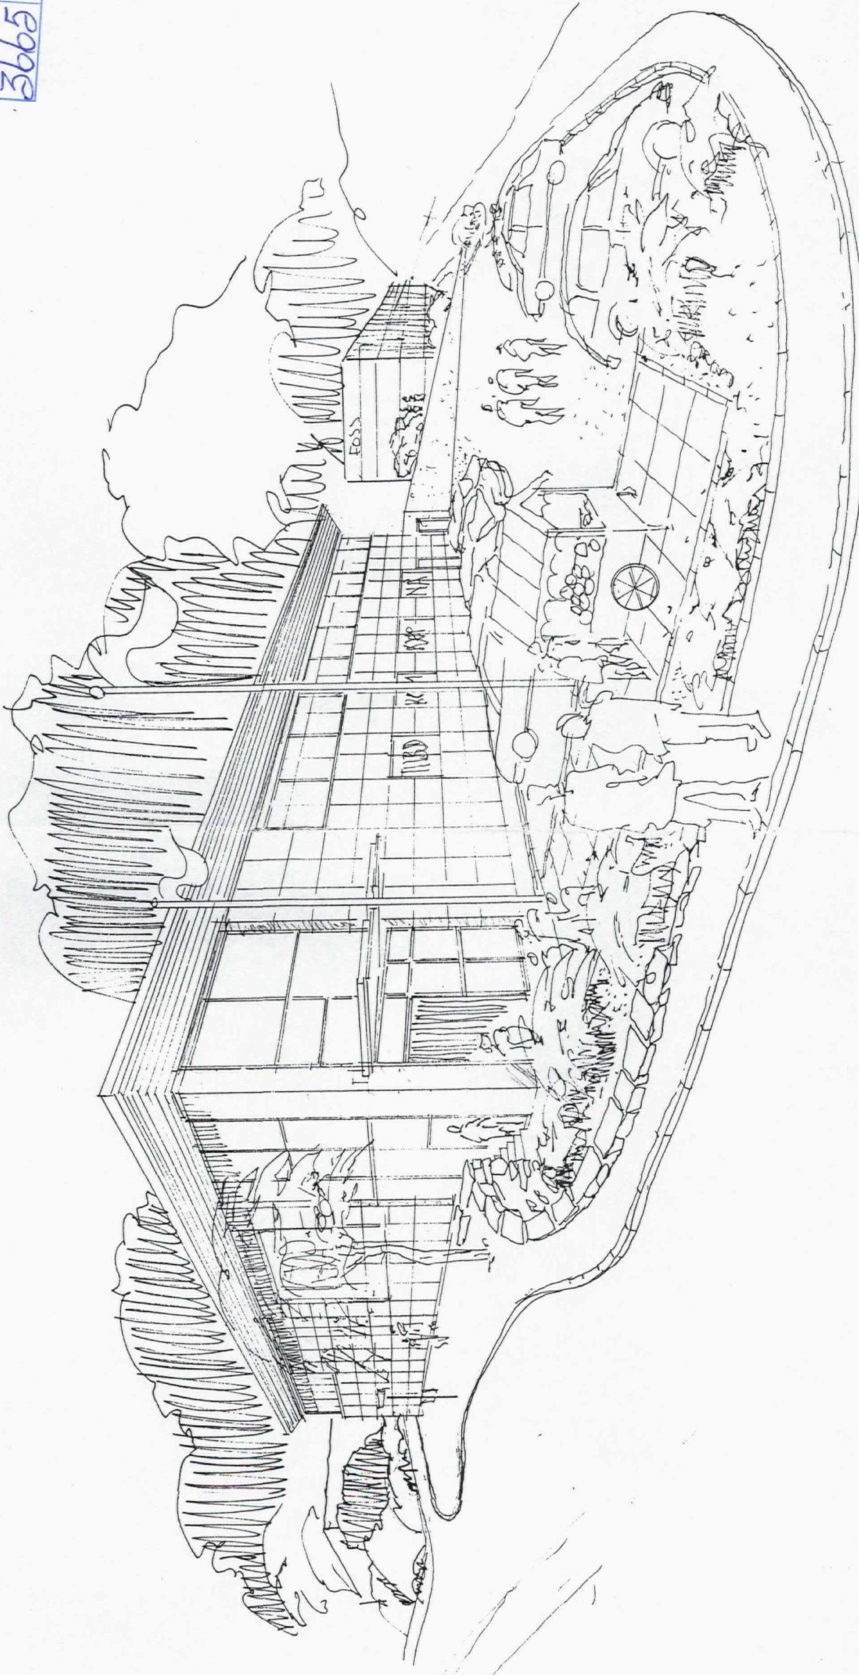

D BUSSLOMME UTGÅR 25.08.98

C 11.08.98
BYGG KORREKT M. 4M. MOT FOSSE
B 25.08.98
NYT TEGNING

REVISJON: EIERENHOLDIGT GJELDER: DATO:

PROSJEKT: NÆRINGSBYGG, KNARVIK

TEGNING: 9614

PERSPEKTIV INNGANG


MALESTOR: DATO: 21.04.97

ERSTATNING FOR: ERFATTET AV: A.B.

BERNT HELEN ARKITEKTER AS MINAL INPA
NEDRE HAMBURGERMAU 7B
6018 BERGEN TLF. 47 81 80 80 FAX 47 81 81 98

D
BYGG

LINDÅS KOMMUNE TEKNISK ETAT	
J. NR.:	02 JUNI 1998
Saksnr.:	188/078/901
Arkivnr.:	

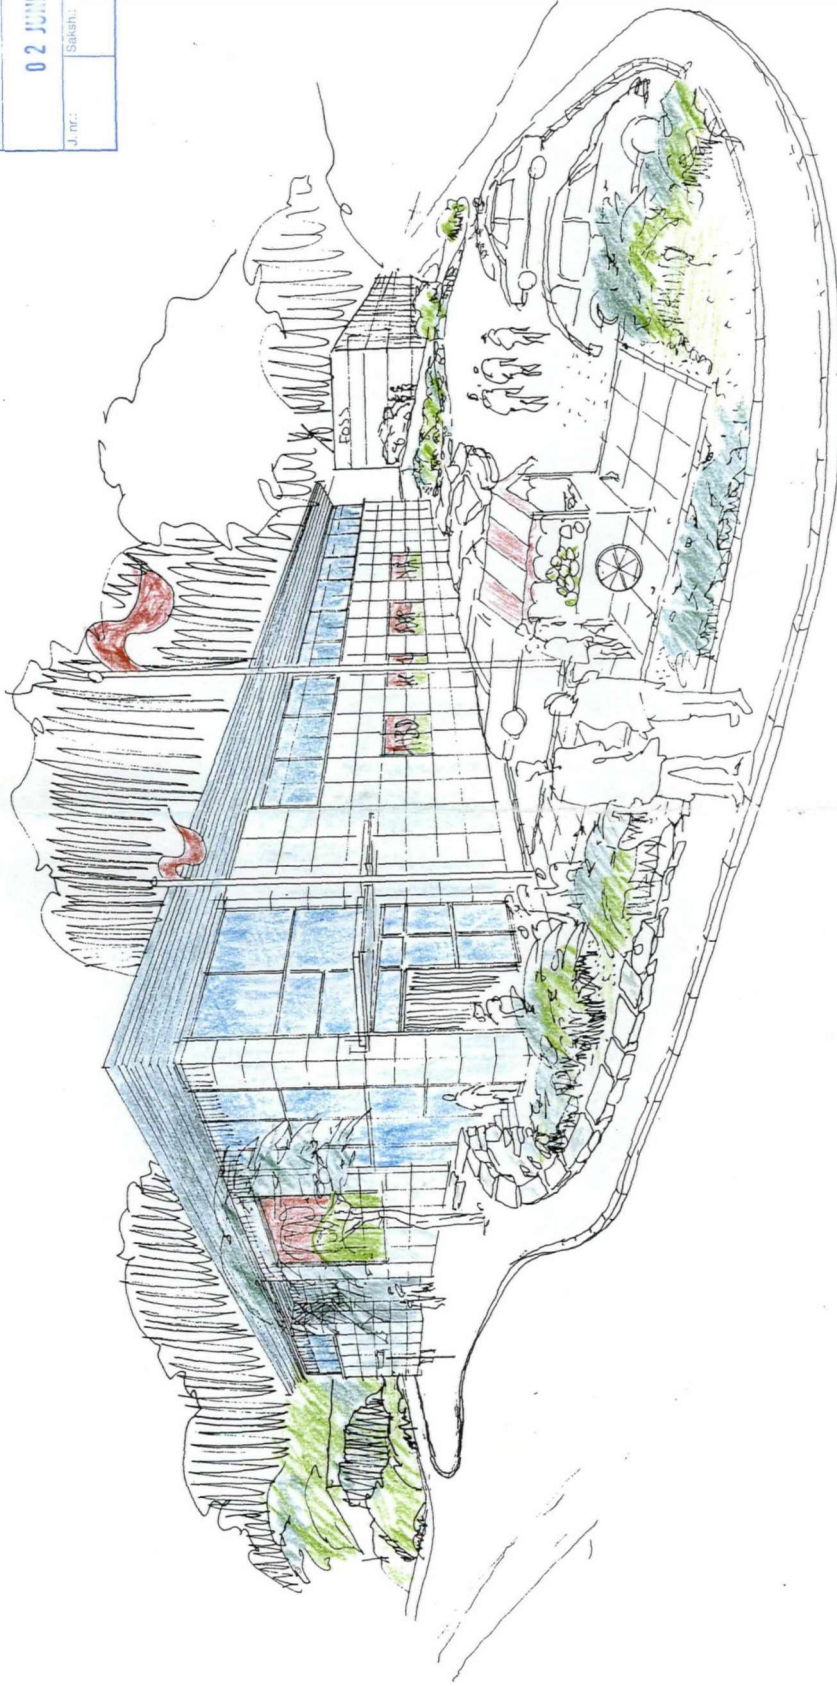

B
NY TEGNING
REVISJON
PROJEKT
26.06.98
ENDRINGEN G. ELDER
DATO

PROJEKT
NÆRINGSBYGG, KNARVIK

TEGNER
PROSJEKTNR.
9614
PERSPEKTIV INNGANG
KUNSTNR.
A-90C-01
DATE
21.04.97
MÅLSTOKK
BETJENING FOR
BEREITET AV
A.B.

BERNT HELEN ARKITEKTER A/S MNAL NPA
NEPRE HAMBURERSMAU 7B
0018 BERGEN TEL. 0531 9288 FAX 0531 5104

B
BYGG