


D-1

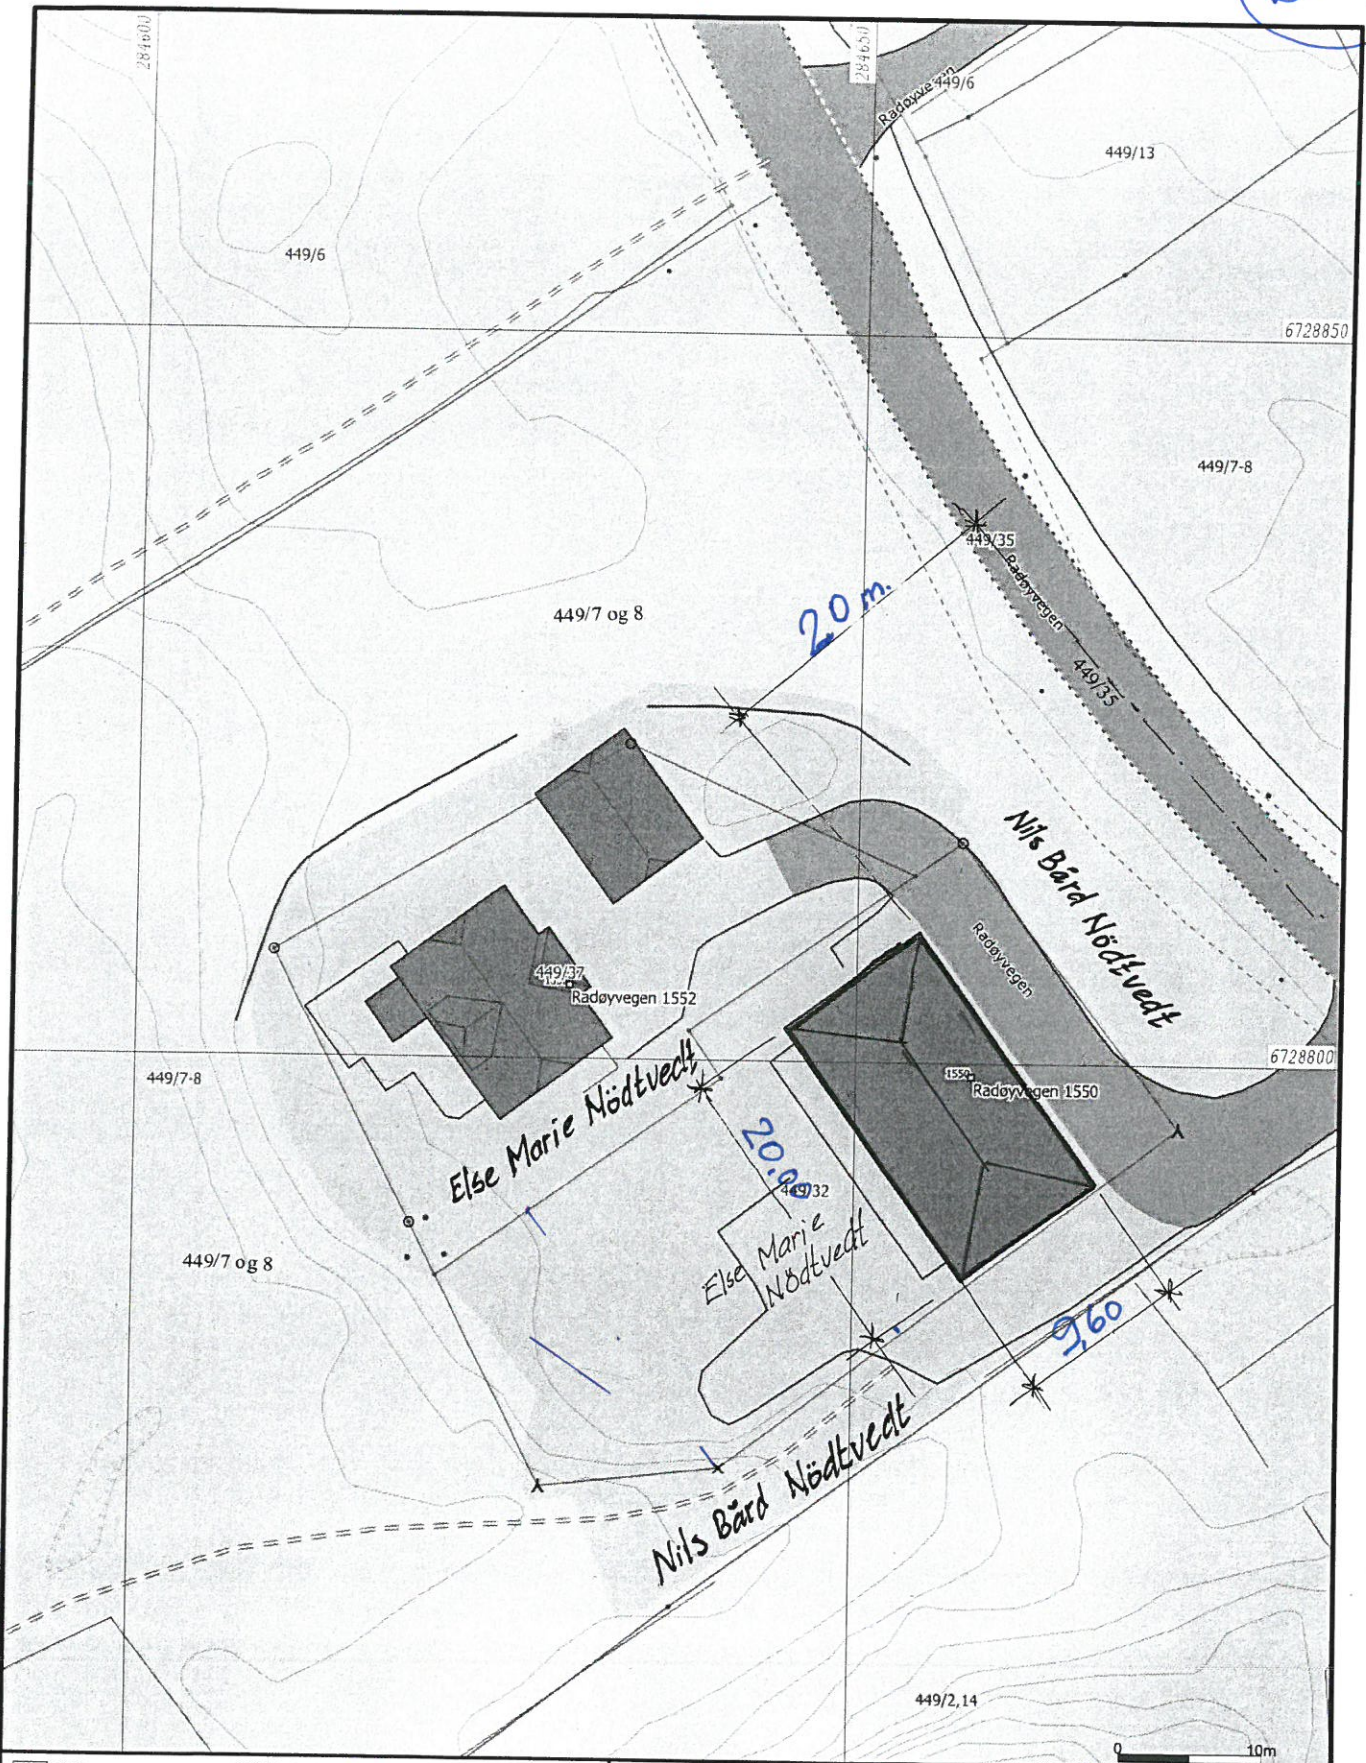

- Bolig
- Bustad m/leilighet
- Våningshus
- Større bustader
- Hytte/feriehus
- Garasje/uthus
- Industri/lager
- Andre bygg

Beliggenhet og høyder må oppfattes som orienterende.  
 Koordinatsystem: UTM(EUREF89) - SONE 32 (EPSG:32632)  
 Høydesystem: (EPSG:)



Alver kommune  
Kart og Oppmåling

A-Grunnkart WMS.

Dato: 2021.10.22  
 Skj: 880

G.nr. 449, b.nr. 37.



Målestokk  
1:500