



C-1
Side: 3 av 4

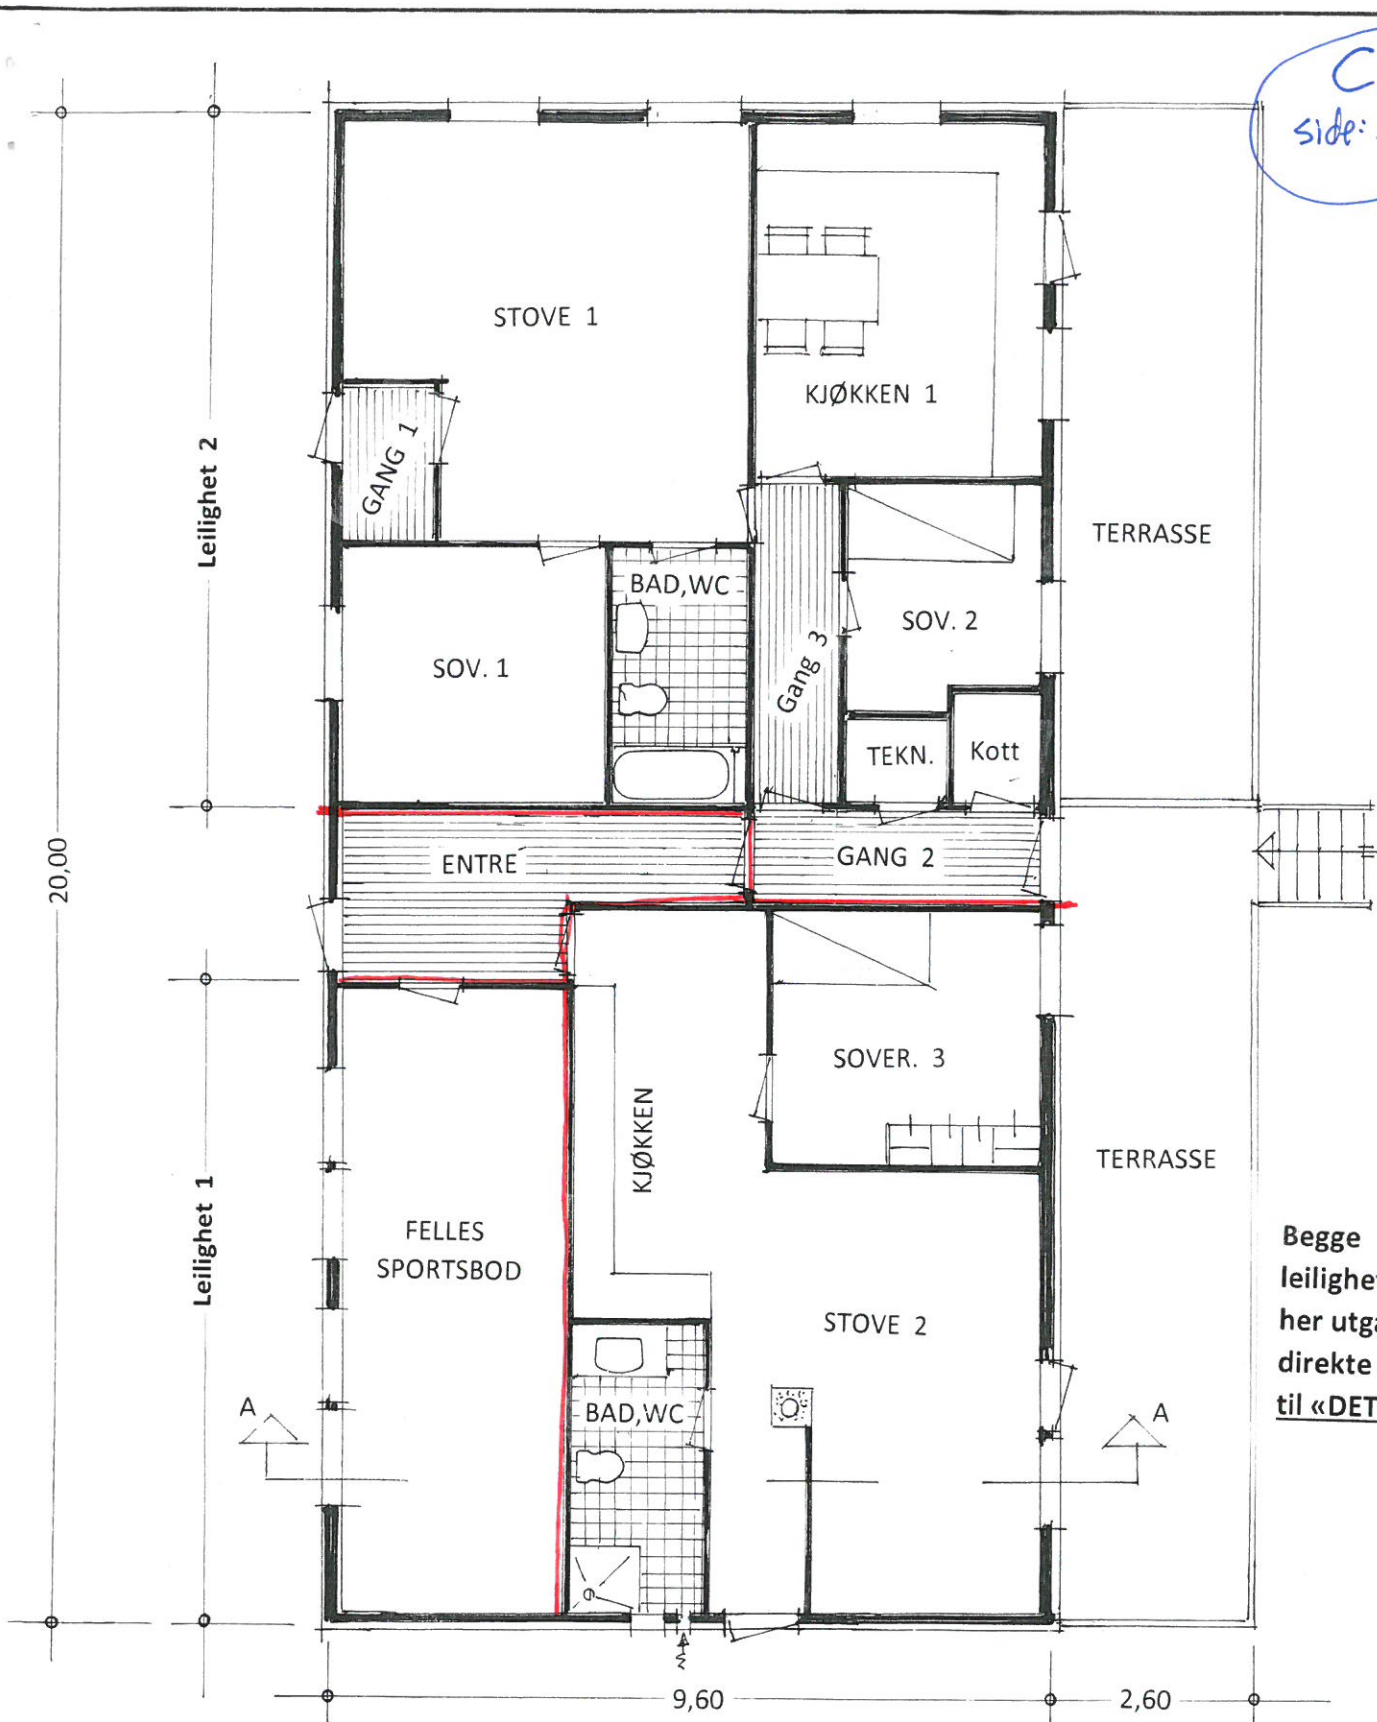

Begge leilighetene her utgang direkte til «DET FRI»

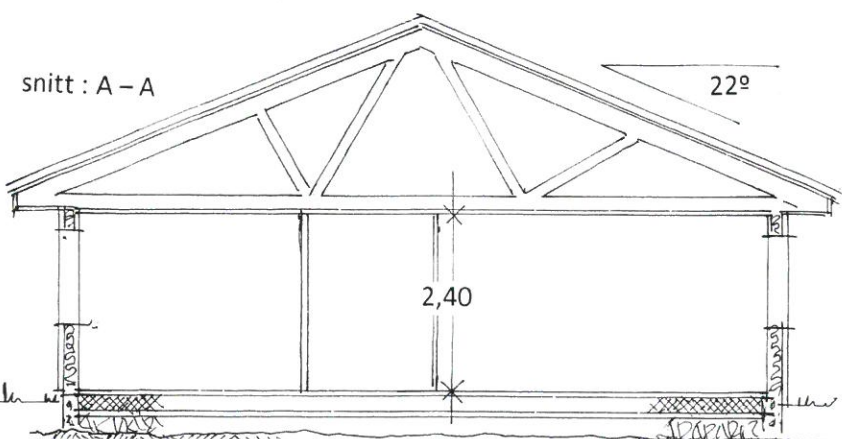

Etasjeplan for eiendommen
Gbrnr. 449/32 i Alver kommune
Snitt – og Plan i Mål = 1:100

Seim, 26.10.2021
Arkitekt Knut Willie Jacobsen