


8.11.2021

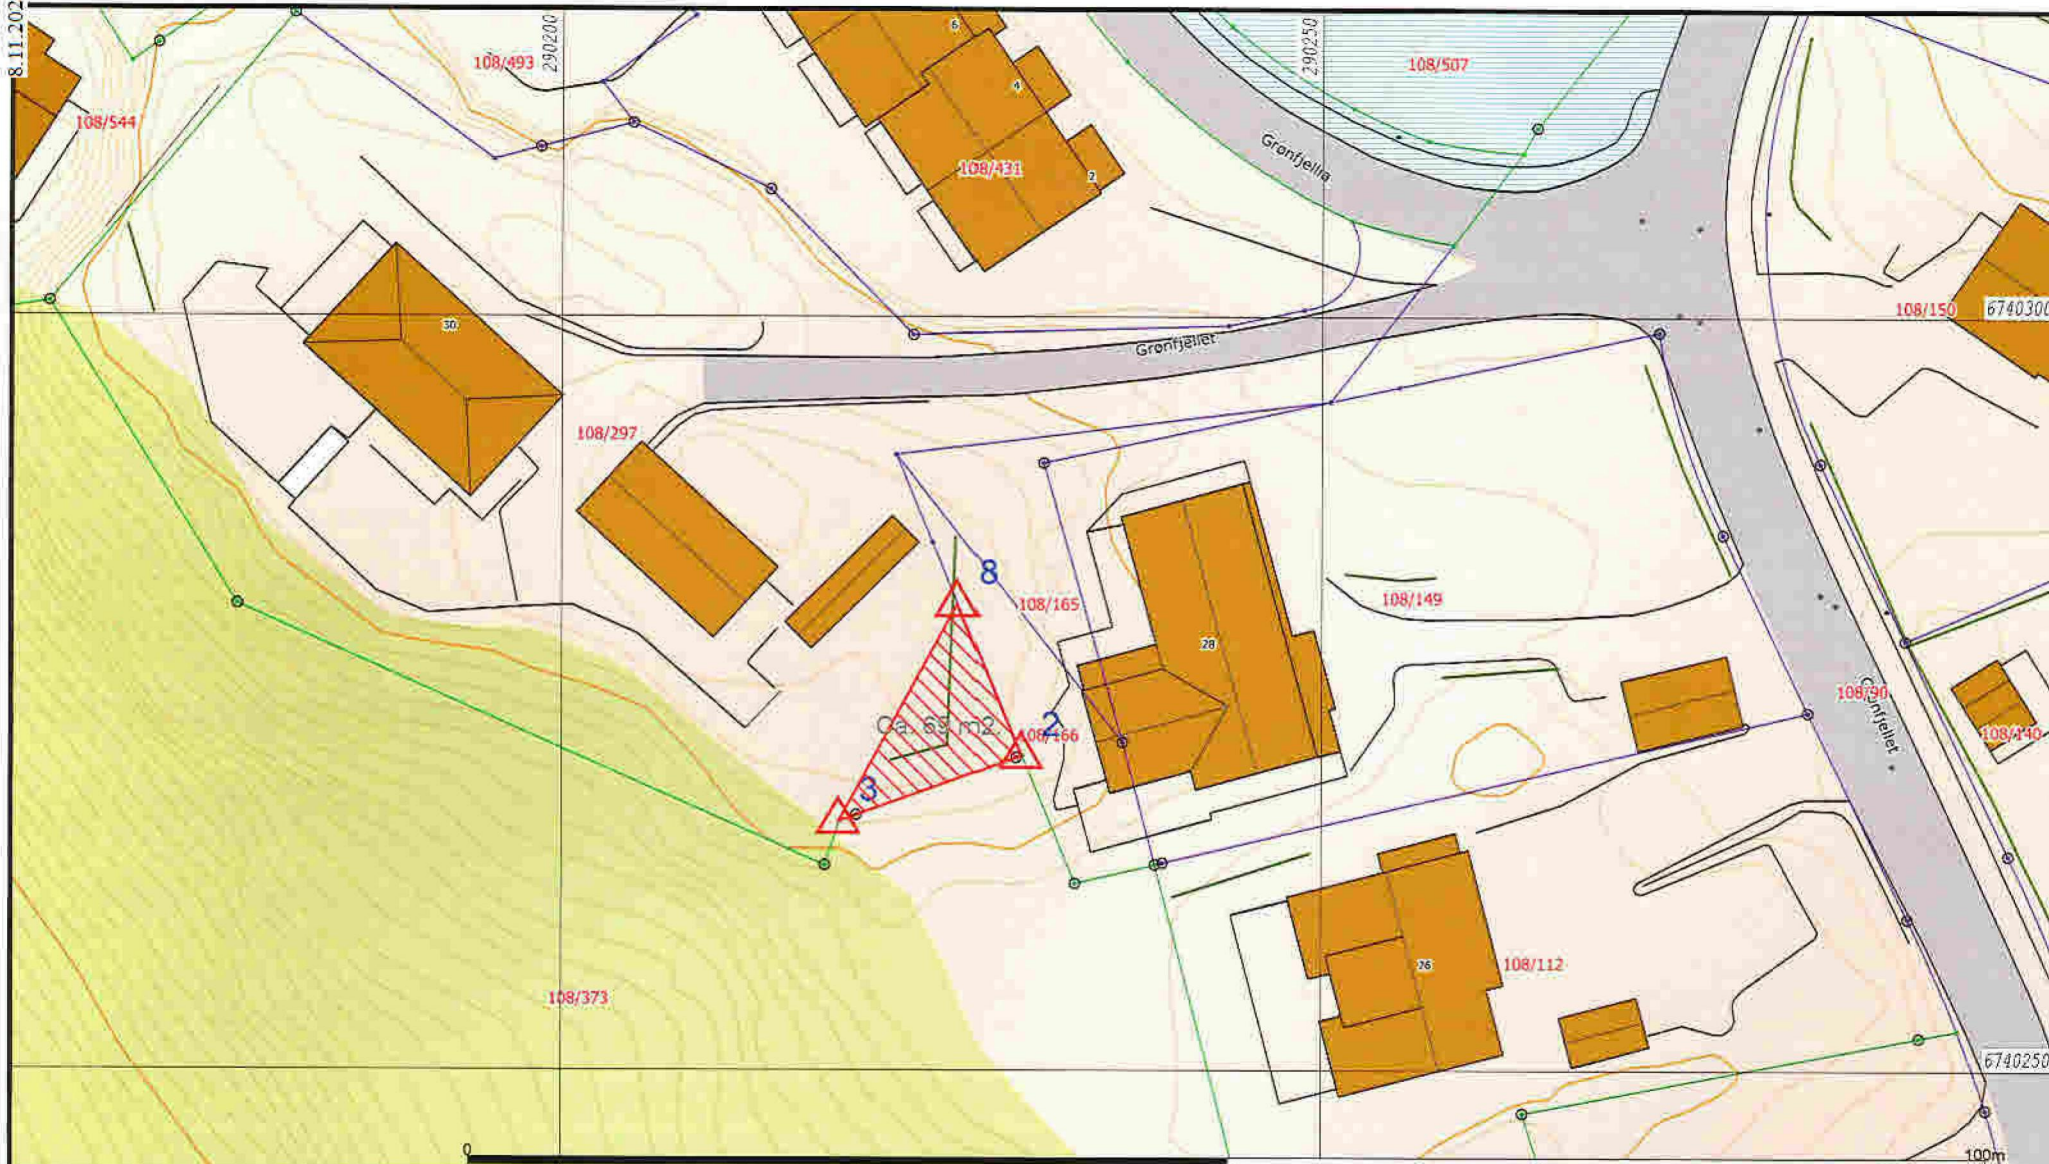

- | | |
|-----------------------|-----------------|
| — Målte Grenser | Våningshus |
| — Registrerte Grenser | Større bustader |
| Udefinert | Hytte/feriehus |
| Terrengmålt | Garasje/uthus |
| Konstruert | Industrilager |
| Bolg | Andre bygg |
| Bustad m/leilighet | |

Beliggenhet og høyder må oppfattes som orienterende;
 Koordinatsystem: EUREF89 - SONE 32 (EPSG:25832)
 Høydesystem: NN 2000 høyder (EPSG:5941)




Alver kommune
 Kart og Oppmåling
 A-Grunnkart WMS.

Dato: 2021.11.02
 Skala: 550

G.nr. 108, b.nr. 149.



Målestokk
 1:500

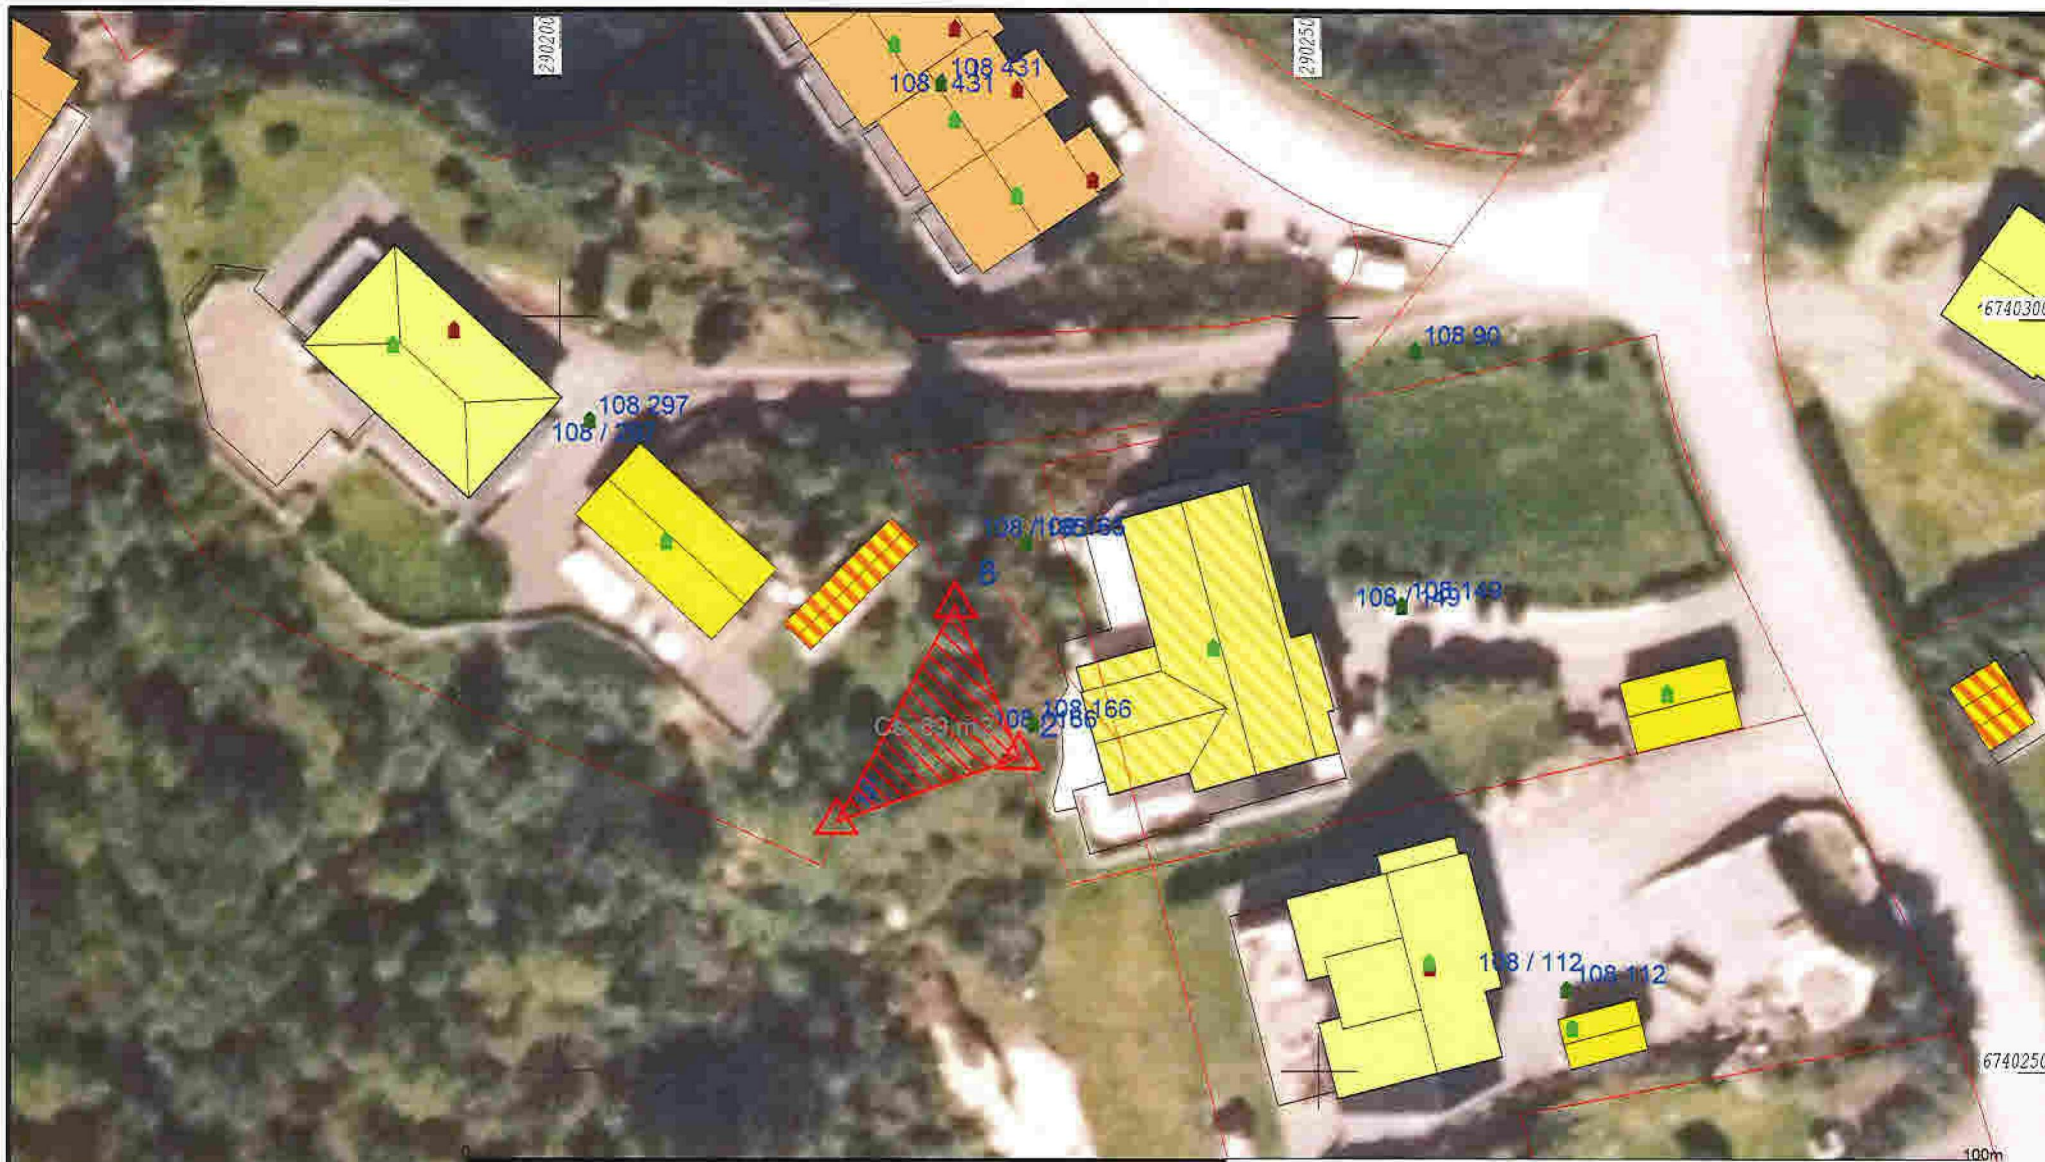

- | | |
|-----------------------|-----------------|
| — Målte Grenser | Våringshus |
| — Registrerte Grenser | Større bustader |
| Udefinert | Hytte/feriehus |
| Terrengmålt | Garasje/uthus |
| Konstruert | Industri/lager |
| Bolig | Andre bygg |
| Bustad m/leilighet | |

Beliggenhet og høyder må oppfattes som orienterende.
 Koordinatsystem: EUREF89 - SONE 32 (EPSG:25832)
 Høydesystem: NN 2000 høyder (EPSG:5941)



Dato: 2021.11.02
 Sign: SSO

Alver kommune
 Kart og Oppmåling

Ortofotopr. 19. mai 2018.

G.nr. 108, b.nr. 149.



Målestokk
 1:500