



Hjelmås Vvs AS
Torvhusmyrane 2
5913 EIKANGERVÅG

Referanser:
Dykkar: Ref.:CGCXUH-
Skjemanr.:3934
Vår: 21/9131 - 21/73530

Saksbehandlar:
Linda Hammersvik Folkestad
linda.folkestad@alver.kommune.no

Dato:
04.11.2021

Mellombels svar på rørleggermelding - gbnr 202/130 Hjelmås



Tiltak: Tilknytning offentleg vatn og avløp for ny gjestehytte
Byggestad: Helleåsen 35 – Gbnr 202/130
Tiltakshavar: Elin Styve
Ansvarleg søkar: Hjelmås VVS AS

Kommunen stadfestar å ha motteke dykkar søknad 28.10.2021

Mottakskontroll

Kommunen har kontrollert søknaden og finn at den ikkje er fullstendig. Vi ber om at søknaden vert supplert med følgjande dokumentasjon:

1. Situasjonsplan vedlagt søknad viser ikkje bygg som skal knyttast på kommunalt vatn og avløp. I søknad om løyve til tiltak er det søkt om løyve til å etablere ei nytt bygg (gjestehytte) nord for eksisterande bygg. Vi ber om at det vert sendt inn ny situasjonsplan som viser rett situasjon.

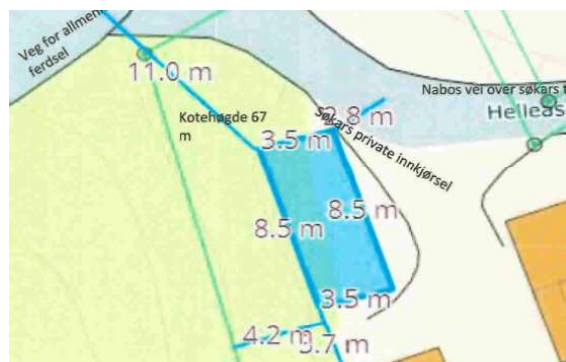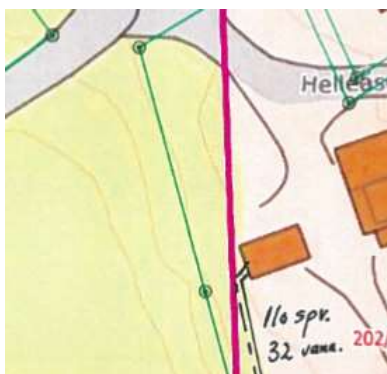

Det vert gjort merksam på at dette ikkje er ein fullstendig gjennomgang av søknaden. Denne tilbakemeldinga er gjort på bakgrunn av dei forholda som er kontrollert ved kommunen sin mottakskontroll. Vi oppmodar søkjar om å ta ein ny gjennomgang av søknaden før innsending av etterspurd dokumentasjon slik at ein unngår ytterlegare forsenkingar i saksgangen.

Sakshandsamingsfrist

Tidsfristar for sakshandsaming går fram av plan- og bygningslova § 21-7, jf. SAK § 7-1.

Gebyr

Gebyr vert rekna ut i frå Lokal forskrift om gebyr for teknisk forvaltningsteneste. Det vert sendt ut krav om gebyr i samsvar med gjeldande forskrift når saka er ferdig handsama.

Med helsing

Alver kommune Samferdsel, veg-, vatn- avløp-
forvaltning

Arne Helgesen
Avdelingsleiar

Linda Hammersvik Folkestad
Ingeniør

Dette dokumentet er elektronisk godkjent og har difor ingen signatur.

Mottakarar:

Hjelmås Vvs AS

Torvhusmyrane 2 5913

EIKANGERVÅG