



Tore Klanderud
Gamle Steinstøvegen 19
5108 HORDVIK

Referanser:
Dykkar:
Vår: 21/3271 - 21/75095

Saksbehandlar:
Per Sveinar Morsund
per.sveinar.morsund@alver.kommune.no

Dato:
10.11.2021


Avslutta sak om mogeleg ulovleg tilfelle - gbnr 40/6 Hodneland

Tiltak: Etablert veg uten søknad
Byggjestad: Gbnr: 40/6 Hodneland 103
Tiltakshavar: Siri Kleiveland

Det vert vist til brev frå deg motteke 18.03.21 vedrørende veg som er anlagt på Hodneland på gbnr 40/6.

I brev frå deg er det gjort greie for at du har vore i dialog med tiltakshavar og samtykka til etablering av veg, men at vegen ikkje er etablert slik som de gjorde avtale om.

Miljø & tilsyn har gått gjennom dokumentasjonen som ligg føre i saka og finn at det er gitt løyve til etablering av landbruksveg for skogbruk på eigedommen i vedtak datert 28.04.21. Ved å samanlikne flyfoto og søknadsteikning ser vi også at det er samsvar mellom det som er godkjent og det som er etablert.

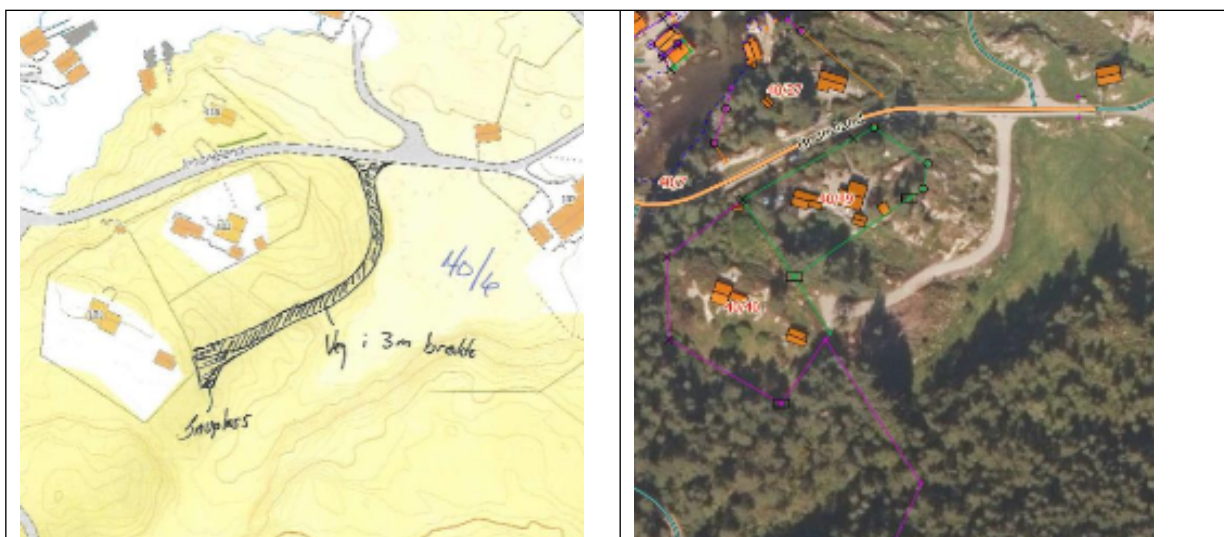

Kommune har vurdert at tilhøvet ikkje er eit brot på plan- og bygningslova. Vurderinga er basert på at tiltaket er etablert i samsvar med løyve datert 10.11.21.

Avslutning av sak om mogleg ulovleg tilhøve er ikkje eit enkeltvedtak, og kan difor ikkje klagast på etter reglane i forvaltningslova.

Dersom du har spørsmål eller merknader til den godkjente landbruksvegen må du ta kontakt med landbruksavdelinga i kommunen.

Med vennleg helsing
Alver kommune, Miljø og tilsyn

Eirik Berntsen
Avdelingsleiar

Per Sveinar Morsund
Rådgjevar

Dette dokumentet er elektronisk godkjent og har difor ingen signatur.

Kopi til:

Landbruk
Siri Kleiveland

Postboks 4
Hjellestadvegen 341

5906
5259

FREKHAUG
HJELLESTAD

Mottakarar:

Tore Klanderud

Gamle Steinstøvegen 19

5108

HORDVIK