

**For matrikkeleining:**

Kommune:	4631 - ALVER	Utskriftsdato / klokkeslett:	10.11.2021 kl. 13:06
Gardsnummer:	172	Produsert av:	Liv Berit Ones
Bruksnummer:	220	Attestert av:	Alver kommune

Orientering om matrikelbrev

Matrikelbrevet er heimla i «Lov om eigedomsregistrering» (matrikellova) av 17. juni 2005. Etter definisjonen i matrikellova § 3 d) er matrikelbrevet ei attestert utskrift av matrikkelen som viser alle registrerte opplysningar om ei matrikkeleining ved oppgjeven dato.

Om heilskap og nøyaktigheit i matrikelbrevet

Matrikkelen vart etablert ved konvertering av data frå tidlegare register. Det kan variere kor gode slike data er med omsyn til heilskap og nøyaktigheit. I enkelte tilfelle kan grensepunkt og grenselinjer mangle heilt eller delvis, eller vere feil registrerte. Det kan også vere feil og manglar ved registrert bygnings- og adresseinformasjon. Heilskap og kartfestingsnøyaktigheit er oftast betre innanfor enn utanfor tettbygde strøk. Ver merksam på at oppgjeve areal for mange matrikkeleiningar og bygg er usikre.

For utfyllande informasjon: www.kartverket.no/matrikelbrev

Matrikkeleining

Matrikkeleiningstype: Grunneigedom
Bruksnamn:
Etableringsdato: 04.11.2021
Skyld: 0
Er tinglyst: Ja
Har festegrunnar: Nei
Er seksjonert: Nei

Det er ikkje registrert bygg på matrikkeleininga.

Arealrapport

Tekst
Utrekna areal for 172 / 220
Areal Kommentar
697,9 m2

Eigarforhold

Tinglyste eigarforhold

Rolle	Status	Føds.d./org.nr	Namn	Brukseinin	Adresse	Andel
Heimelshavar		997346785	SEIM EIENDOMSUTVIKLING AS		Nesbrekka 28 5912 SEIM	1 / 1

Oversikt over teigar

(EUREF89 UTM Sone 32)

Løpenr	Type	Hovudteig	Nord	Aust	Høgde	Areal	Merknader
1	Teig	Ja	6726035	295871		697,9 m2	

Forretningar der matrikkeleininga er involvert

Forretning
Forretningstype
Årsak til feilretting

Forretningsdokumentdato
Kommunal saksreferanse
Nettadresse (URL)
Annan referanse

Endre eigenskap
Annan forretningstype

01.11.2021
2021/8455

Tinglysing
Status
Endra dato

Matrikkelføring
Signatur
Dato

onesliv 10.11.2021

Rolle
Arealandring

Matrikkeleining
4631 - 172/220

Avgjevar
0

Forretning
Forretningstype
Årsak til feilretting

Forretningsdokumentdato
Kommunal saksreferanse
Nettadresse (URL)
Annann referanse


Status

Tinglysing

Endra dato


Matrikkelføring
Signatur **Dato**

Opprett ny grunneigedom ved frådeling	01.11.2021	Tinglyst	06.11.2021	onesliv	02.11.2021
Oppmålingsforretning	2021/8455				
		Rolle	Matrikkeleining	Arealendring	
		Avgjevar	4631 - 172/66	-697,8	
		Mottakar	4631 - 172/220	697,9	
		Berørt	4631 - 172/10	0	
		Berørt	4631 - 172/14	0	
		Berørt	4631 - 172/219	0	

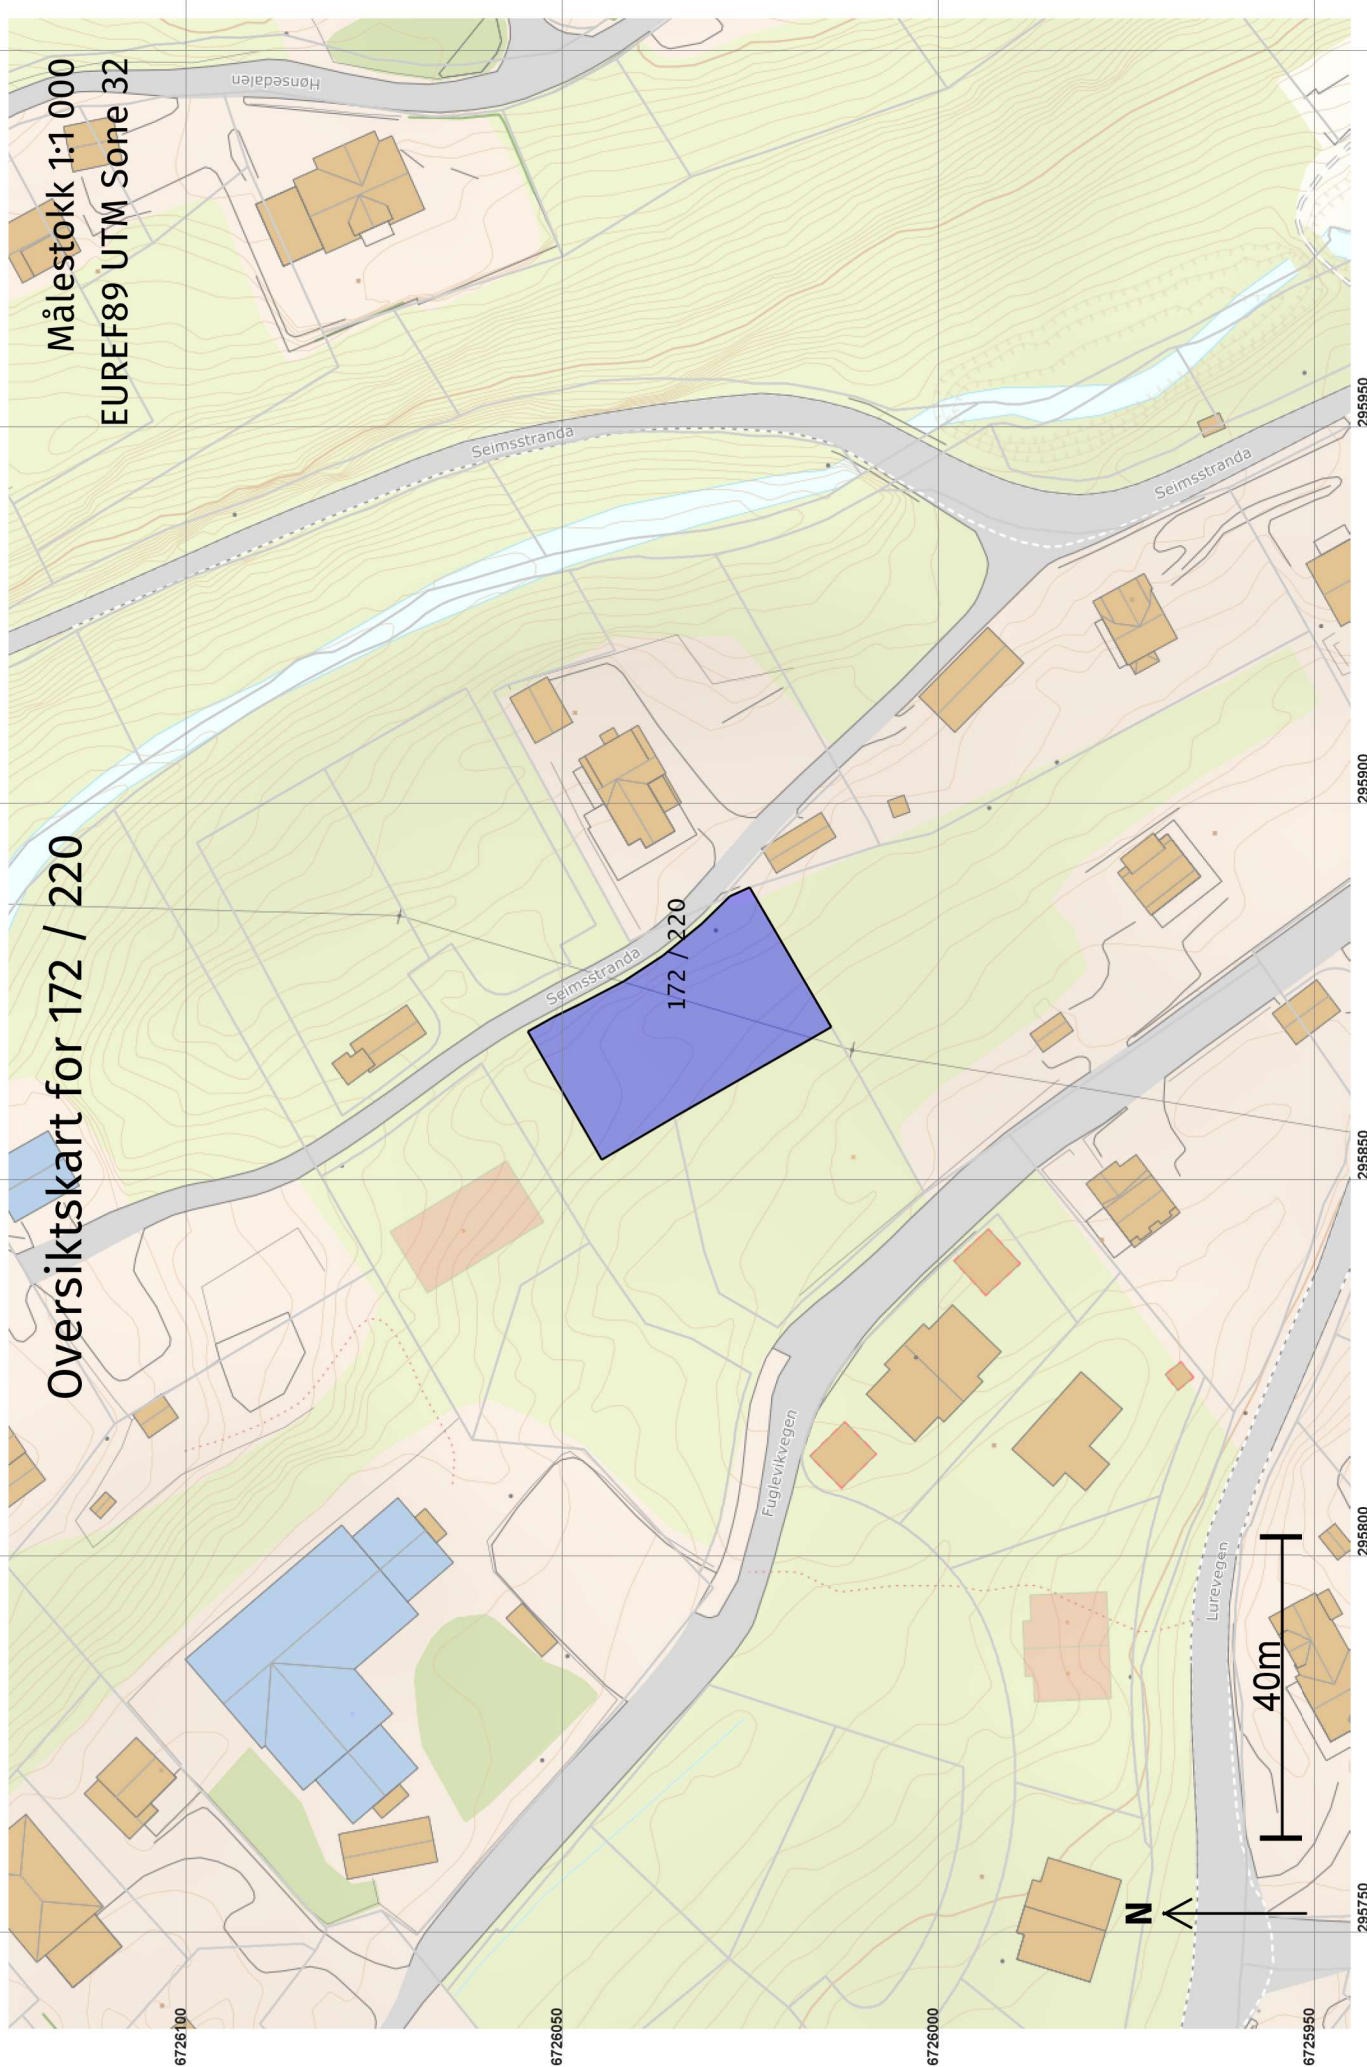

Oversiktskart for 172 / 220

Målestokk 1:1 000
EUREF89 UTM Sone 32

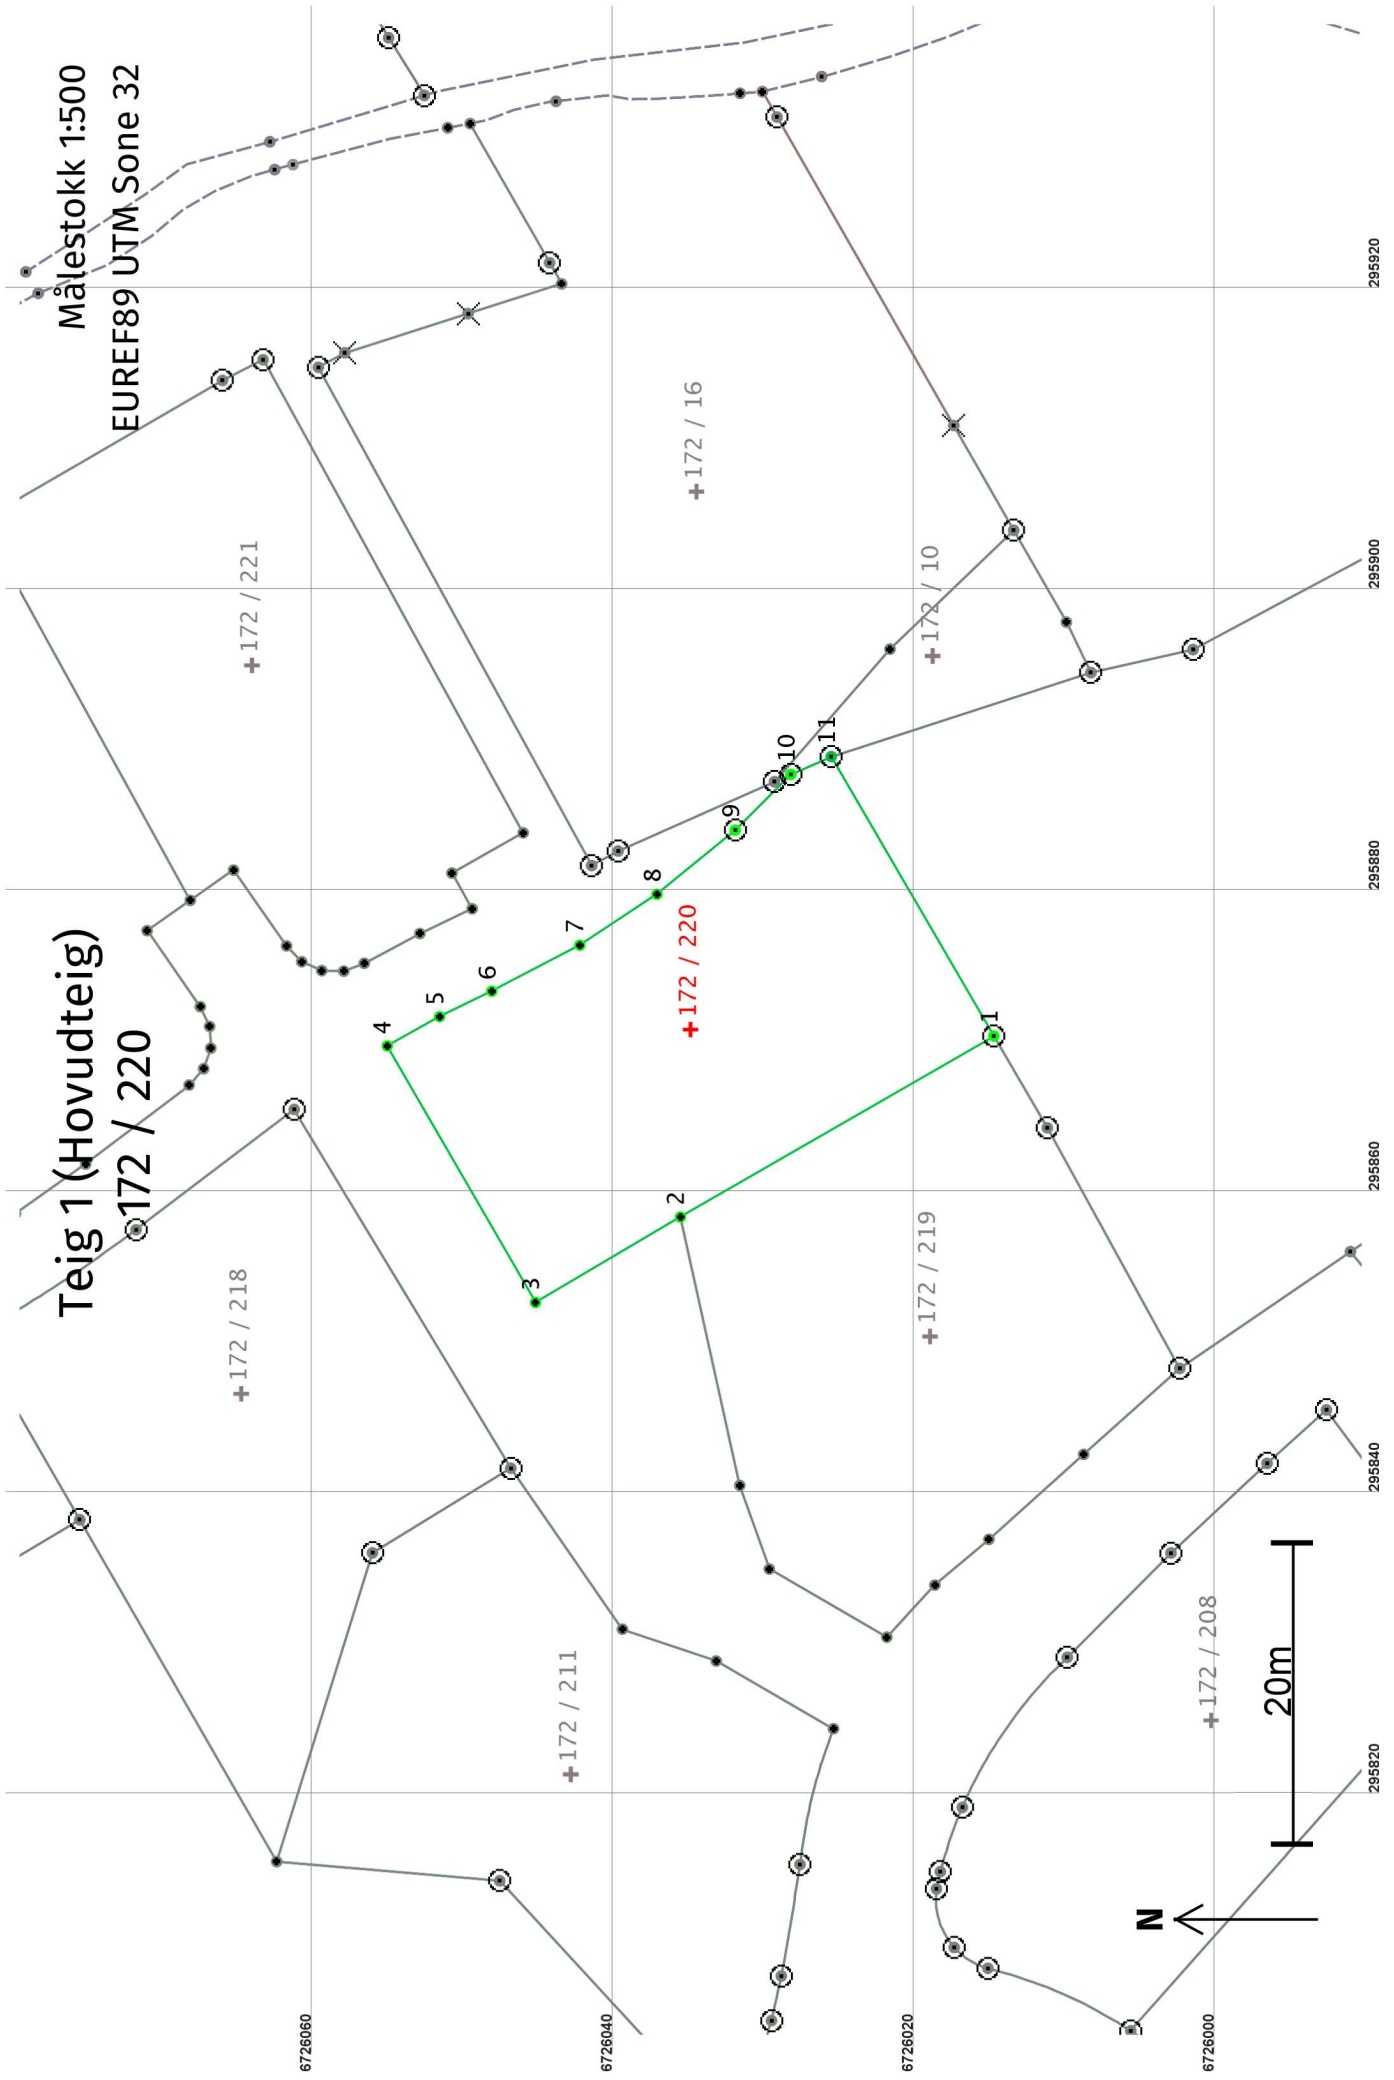

Areal og koordinatar

Areal: 697,9

Arealmerknad:

Representasjonssystem: EUREF89 UTM Sone 32

Nord: 6726035 Aust: 295871

Grensepunkt / Grenselinje**Ytre avgrensing**

Løpnr	Nord	Aust	Grensemerke nedsett i / Lengde (m) Linjeinformasjon	Målemetode	Nøyaktighet (SD i cm)	Radius
1	6726015,10	295870,22	Jord Offentleg godkjent grensemerke 24,03	69 Utrekna	10	14
2	6726035,91	295858,20	Umerkt 11,17	69 Utrekna	10	14
3	6726045,53	295852,53	Umerkt 19,67	69 Utrekna	10	14
4	6726055,37	295869,56	Umerkt 3,98	69 Utrekna	10	14
5	6726051,90	295871,50	Umerkt 3,85	69 Utrekna	10	14
6	6726048,44	295873,19	Umerkt 6,60	69 Utrekna	10	14
7	6726042,59	295876,24	Umerkt 6,13	69 Utrekna	10	14
8	6726037,47	295879,62	Umerkt 6,72	69 Utrekna	10	14
9	6726032,27	295883,88	Jord Offentleg godkjent grensemerke 5,23	96 GPS kinematisk (Real time kinematic)	10	14
10	6726028,57	295887,58	Jordfast stein Offentleg godkjent grensemerke 2,93	69 Utrekna	10	14
11	6726025,90	295888,76	Jord Offentleg godkjent grensemerke 21,45	96 GPS kinematisk (Real time kinematic)	13	14