

0 50 100 150m
 Målestokk 1: 7500 ved A4 utskrift
 Utskriftsdato: 04.08.2021 12:48
 Eiendomsdata verifisert: 14.07.2021 21:06

GÅRDSKART 4631-497/3/0
 Tilknyttede grunneiendommer:
 497/3/0-497/4/0

Markslag (AR5) 7 klasser		AREALTALL (DEKAR)	
TEGNFORKLARING			
	Fulldyrka jord	18.8	
	Overflatedyrka jord	22.8	
	Innmarksbeite	26.3	67.9
	Produktiv skog *	180.6	180.6
	Annet markslag	22.5	
	Bebyggd, samf., vann, bre	2.5	25.0
	Ikke kartlagt	0.0	0.0
	Sum	273.5	273.5


* Produktiv skog er skog på fastmark og myr med skogbonitet lav eller bedre.

Kartet viser vaigt type gårdskart for eiendommen man har søkt på. I tillegg vises bakgrunnskart for gjenkjenneise. Arealstatistikken viser arealer i dekar for alle teiger på eiendommen. Det kan forekomme avrundingsforskjeller i arealtallene.

Ajourføringsbehov meldes til kommunen.

- Arealressursgrenser
- Eiendomsgrenser
- Driftssenterpunkt

VEDLEGG F1

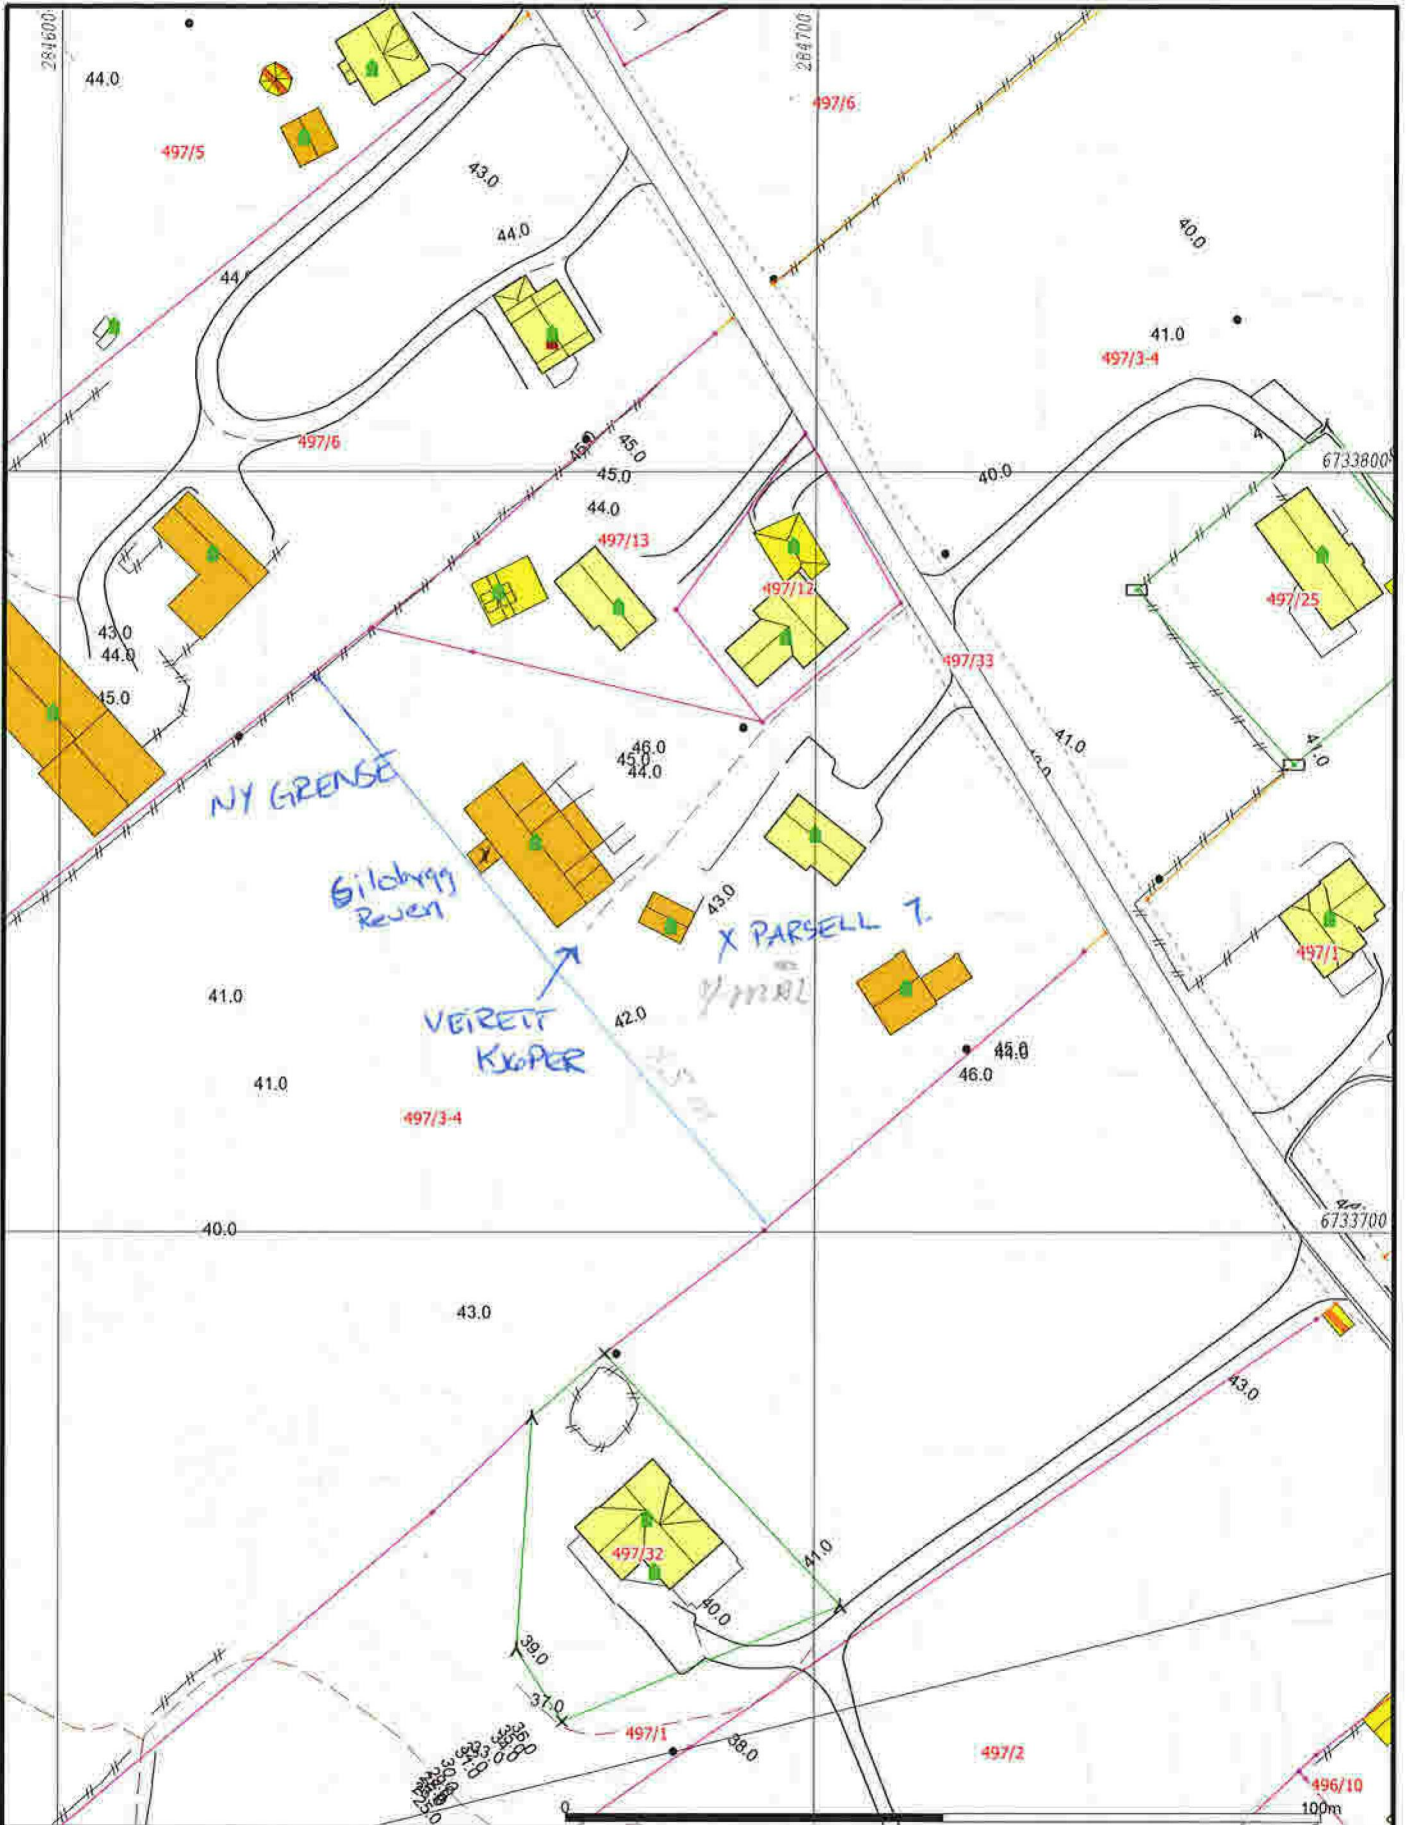

- Måte Grenser
- Registrerte Grenser
- - - Udefinert grenser
- - - Terrengmåte grense
- Konstruert grensepunkt
- Bolig
- Bustad m/leilighet
- Våningshus
- Større bustader
- Hytte/feriehus
- Garasje/uthus
- Industrilager
- Andre bygg

Beliggighet og høyder må oppfattes som orienterende.
 Koordinatsystem: UTM(EUREF89) - SONE 32 (EPSG:32632)
 Høydesystem: (EPSG:)



Alver kommune
 Kart og Oppmåling

Grunnkart.


Date: 2021.08.04
 Sign: SSO

G.nr. 497, b.nr. 3 og 4.

N

Målestokk
1:1000

VEDLEGG

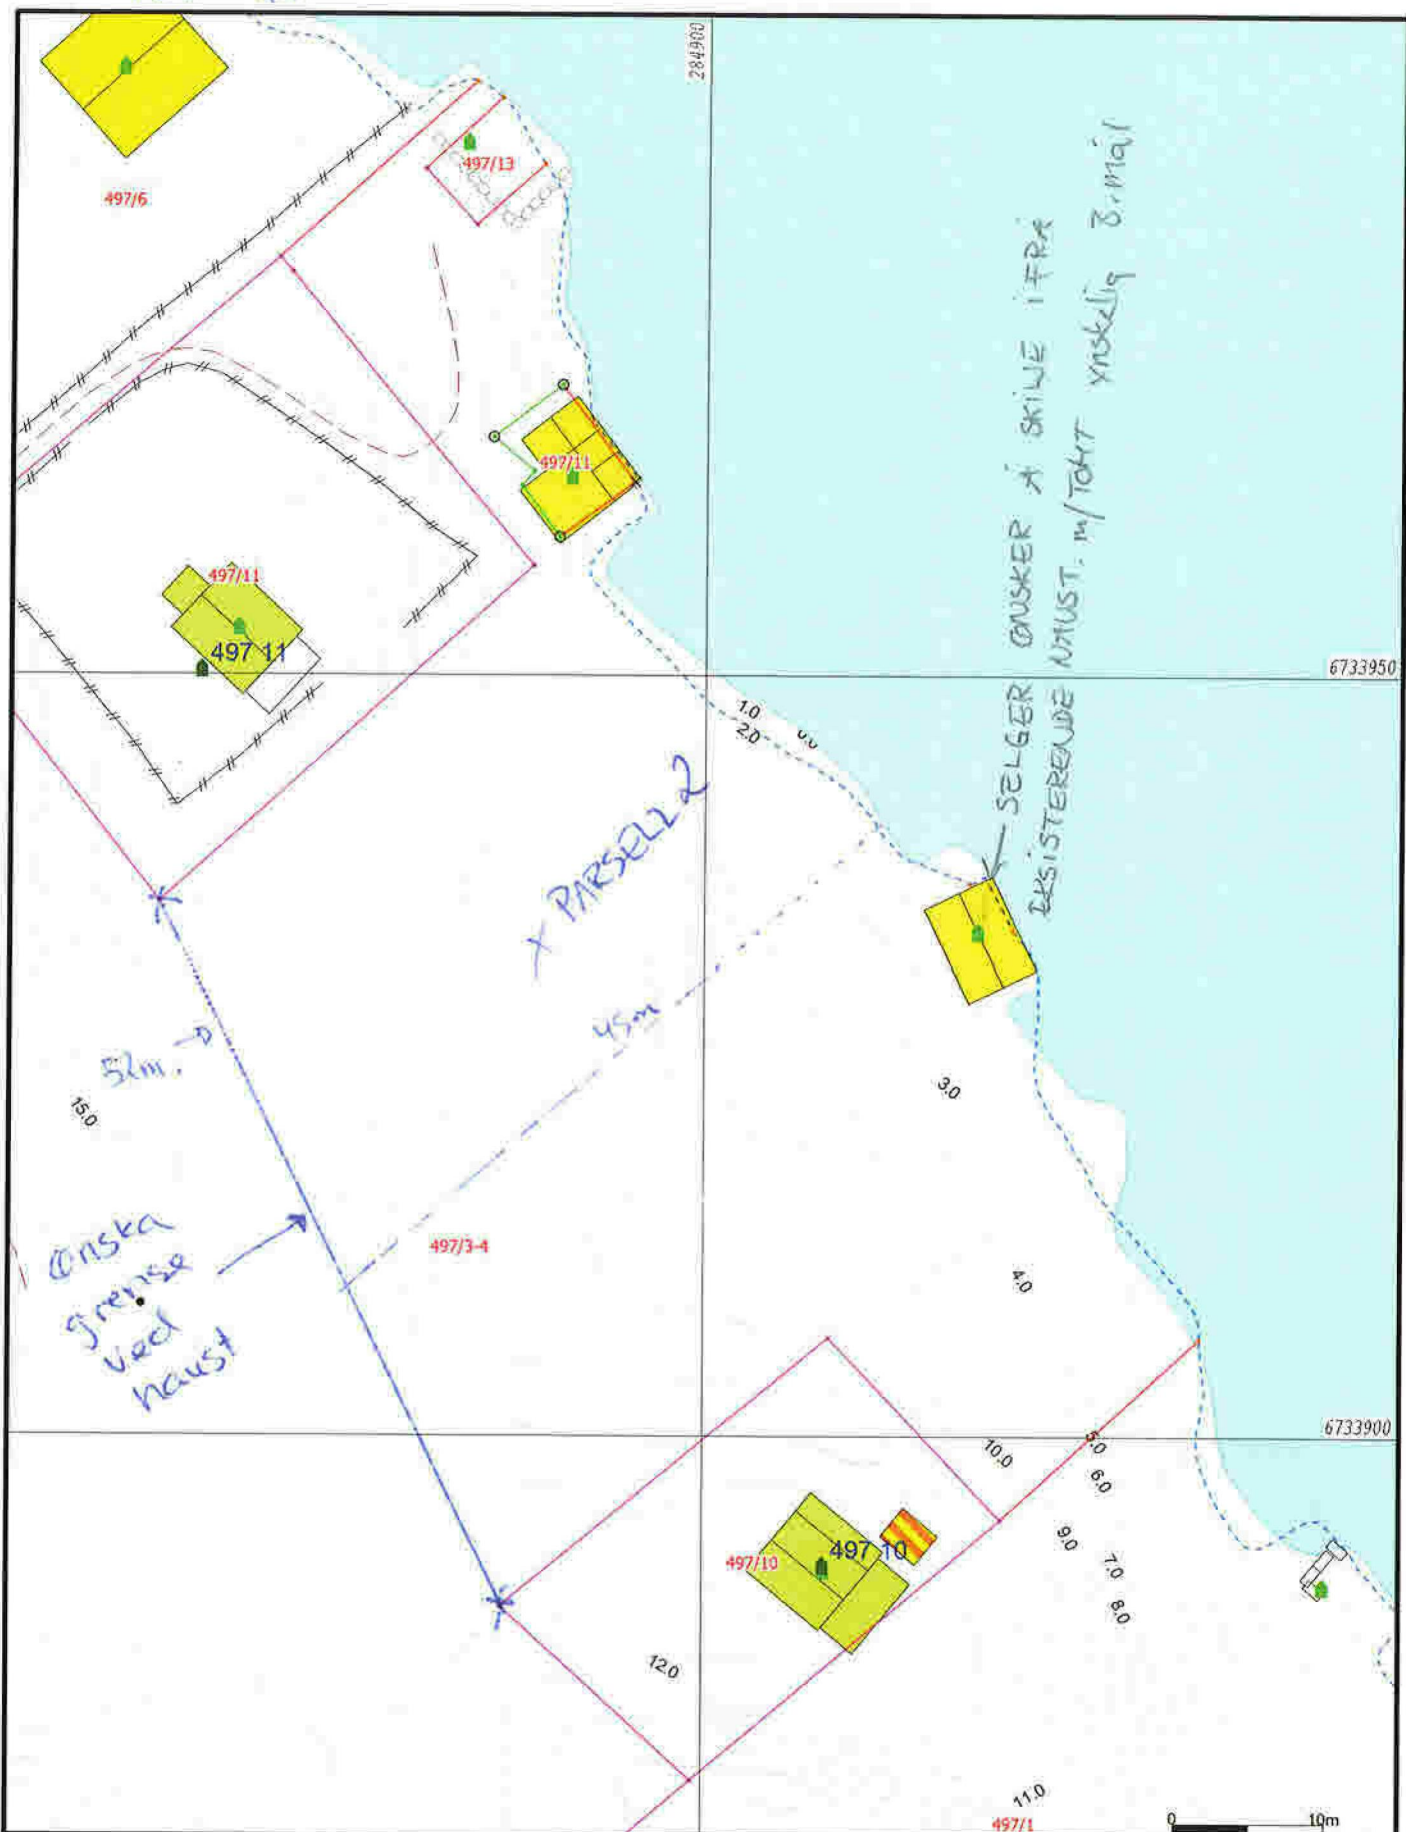

	Målte Grenser		Våningshus
	Registrerte Grenser		Større bustader
	Udefinert grense		Hytte/feriehus
	Terrengmålte grense		Garasje/uthus
	Konstruert grensepunkt		Industri/lager
	Bolig		Andre bygg
	Bustad m/leilighet		

Beliggenhet og høyder må oppfattes som orienterende.
 Koordinatsystem: UTM(EUREF89) - SONE 32 (EPSG:32632)
 Høydesystem: (EPSG:)



Alver kommune
Kart og Oppmåling

Grunnkart.

Dato: 2021.08.04
Sigt: S80

G.nr. 497, b.nr. 3 og 4.

N

Målestokk
1:500