


Nordøst
1 : 100

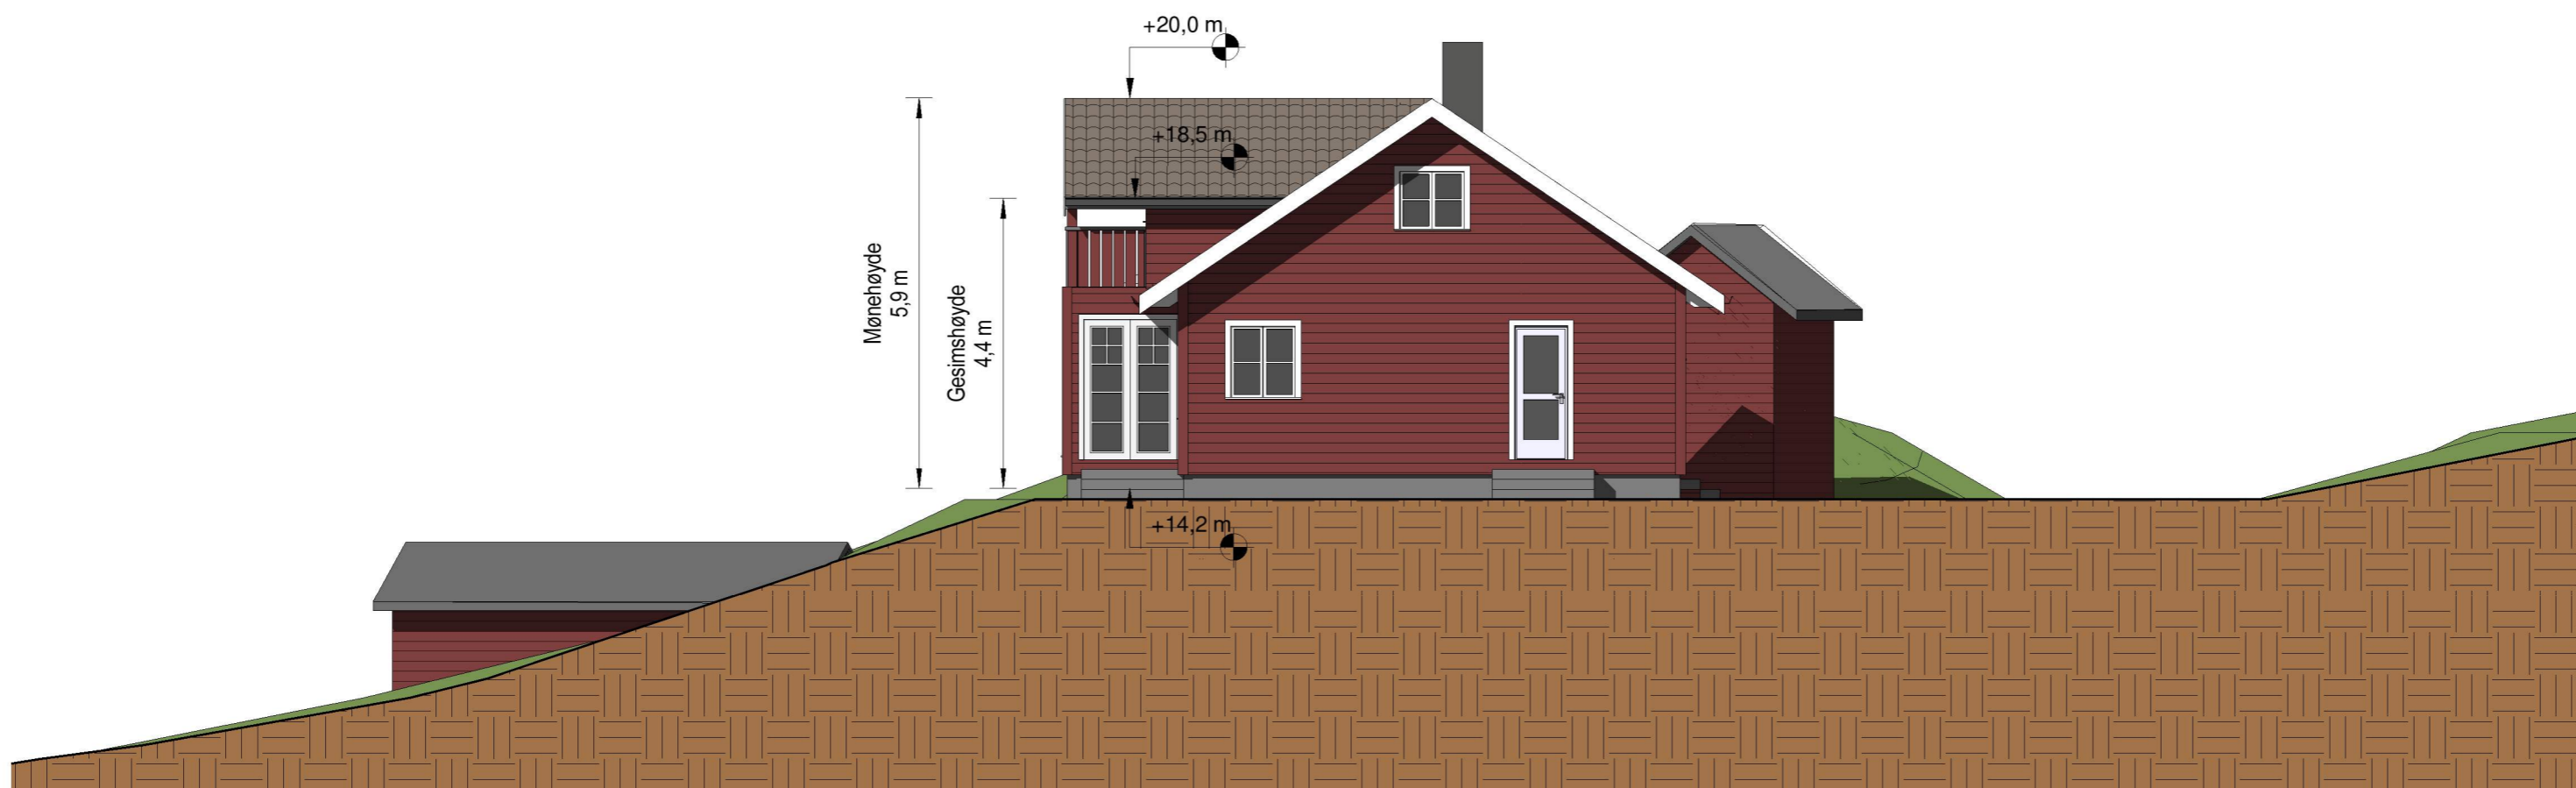

Sørøst
1 : 100

HYTTE Gnr 100, Bnr 13, Vabøvegen 50 Lindås kommune P.nr 1702	Fasader, nø og sø "SOM BYGGET" Trine Pedersen og Kenneth Hodneland Vabøvegen 166A, 5955 Lindås	Mål 1 : 100 / A3
		Tegn.nr A320
Arkitekt Mette Kyed Thorson Sivilarkitekt MNAL Medlem av Arkitektbedriftene Kvalen 16, N-5955 Lindås Tlf +47 901 48 834 mktho@online.no		Rev F
		Dato 28.09.2021