

**For matrikkelenhet:**

Kommune: 4631 - ALVER
Gårdsnummer: 355
Bruksnummer: 65

Utskriftsdato/klokkeslett: 12.11.2021 kl. 07:30
Produsert av: Kjell Rune Standal - Alver
Attestert av: Alver kommune

Orientering om matrikkelbrev

Matrikkelbrevet er hjemlet i «Lov om eigedomsregistrering» (matrikkelova) av 17. juni 2005. Etter definisjonen i matrikkelovens § 3 d) er matrikkelbrevet en attestert utskrift av matrikkelen som viser alle registrerte opplysninger om en matrikkelenhet ved oppgitt dato.

Om fullstendighet og nøyaktighet i matrikkelbrevet

Matrikkelen ble etablert ved konvertering av data fra tidligere registre. Det kan variere hvor gode disse dataene er med hensyn på fullstendighet og nøyaktighet. I enkelte tilfeller kan grensepunkt og grenselinjer mangle helt eller delvis eller være feil registrert. Det kan også være feil og mangler ved registrert bygnings- og adresseinformasjon. Fullstendighet og stedfestingsnøyaktighet er generelt bedre innenfor enn utenfor tettbygd strøk. Vær oppmerksom på at for mange matrikkelenheter og bygg hefter usikkerhet ved arealet som oppgis.

For utfyllende informasjon: www.kartverket.no/matrikkelbrev

Matrikkelenhet

Matrikkelenhetstype: Grunneiendom
Bruksnavn:
Etableringsdato: 09.11.2021
Skyld: 0
Er tinglyst: Ja
Har festegrunner: Nei
Er seksjonert: Nei

Det er ikke registrert bygg på matrikkelenheten.

Arealrapport

Tekst	Areal	Kommentar
Beregna areal for 355 / 65	791,7 m2	

Eierforhold

Tinglyste eierforhold

Rolle	Status	Føds.d./org.nr	Navn	Bruksenhet	Adresse	Andel
Hjemmelshaver		191064	SKJELANGER KÅRE		SKJELANGERVEGEN 983 5917 ROSSLAND	1 / 2
Hjemmelshaver		050965	SKJELANGER METTE H J		SKJELANGERVEGEN 983 5917 ROSSLAND	1 / 2

Oversikt over teiger

(EUREF89 UTM Sone 32)


Løpenr	Type	Hovedteig	Nord	Øst	Høyde	Areal	Merknader
1	Teig	Ja	6724994	279423		791,7 m2	

Forretninger der matrikkelenheten er involvert

Forretning	Forretningsdokumentdato	Status	Tinglysing	Endret dato	Matrikkelføring
Forretningstype	Kommunal saksreferanse				Signatur Dato
Årsak til feilretting	Nettadresse (URL)				
	Annen referanse				
Opprett ny grunneiendom ved fradeling	04.11.2021	Tinglyst		11.11.2021	kjestan 04.11.2021
Oppmålingsforretning	21/8453				
		Rolle	Matrikkelenhet		Arealendring
		Avgiver	4631 - 355/4		-791,7
		Mottaker	4631 - 355/65		791,7
		Berørt	4631 - 355/45		0
		Berørt	4631 - 355/53		0


Oversiktskart for 355 / 65

Målestokk 1:1 000
EUREF89 UTM Sone 32

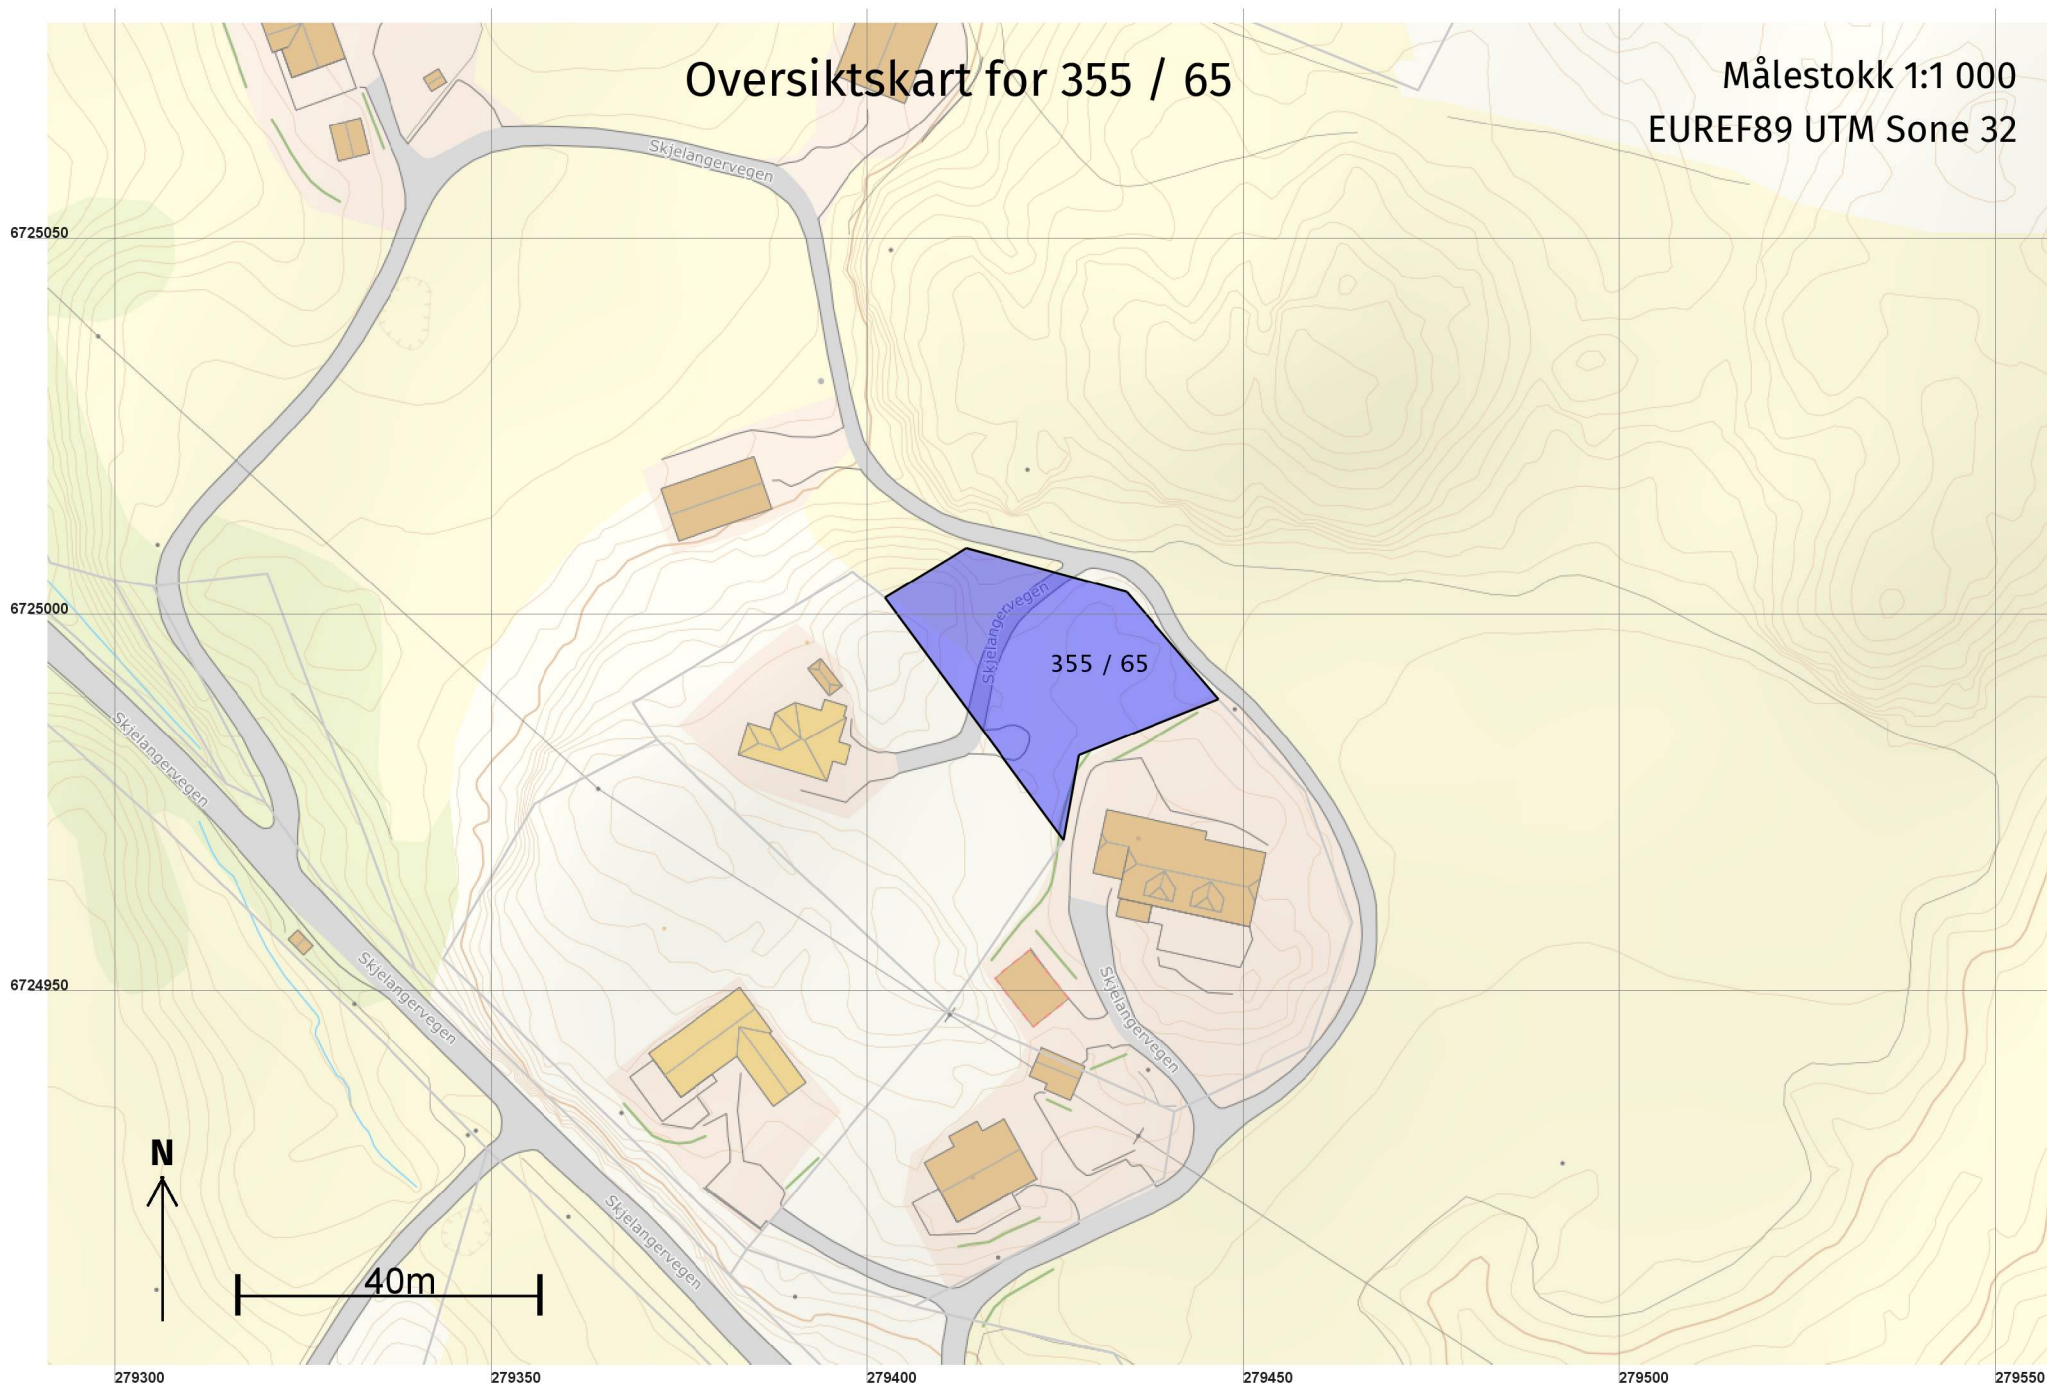

Teig 1 (Hovedteig)
355 / 65

Målestokk 1:250
EUREF89 UTM Sone 32

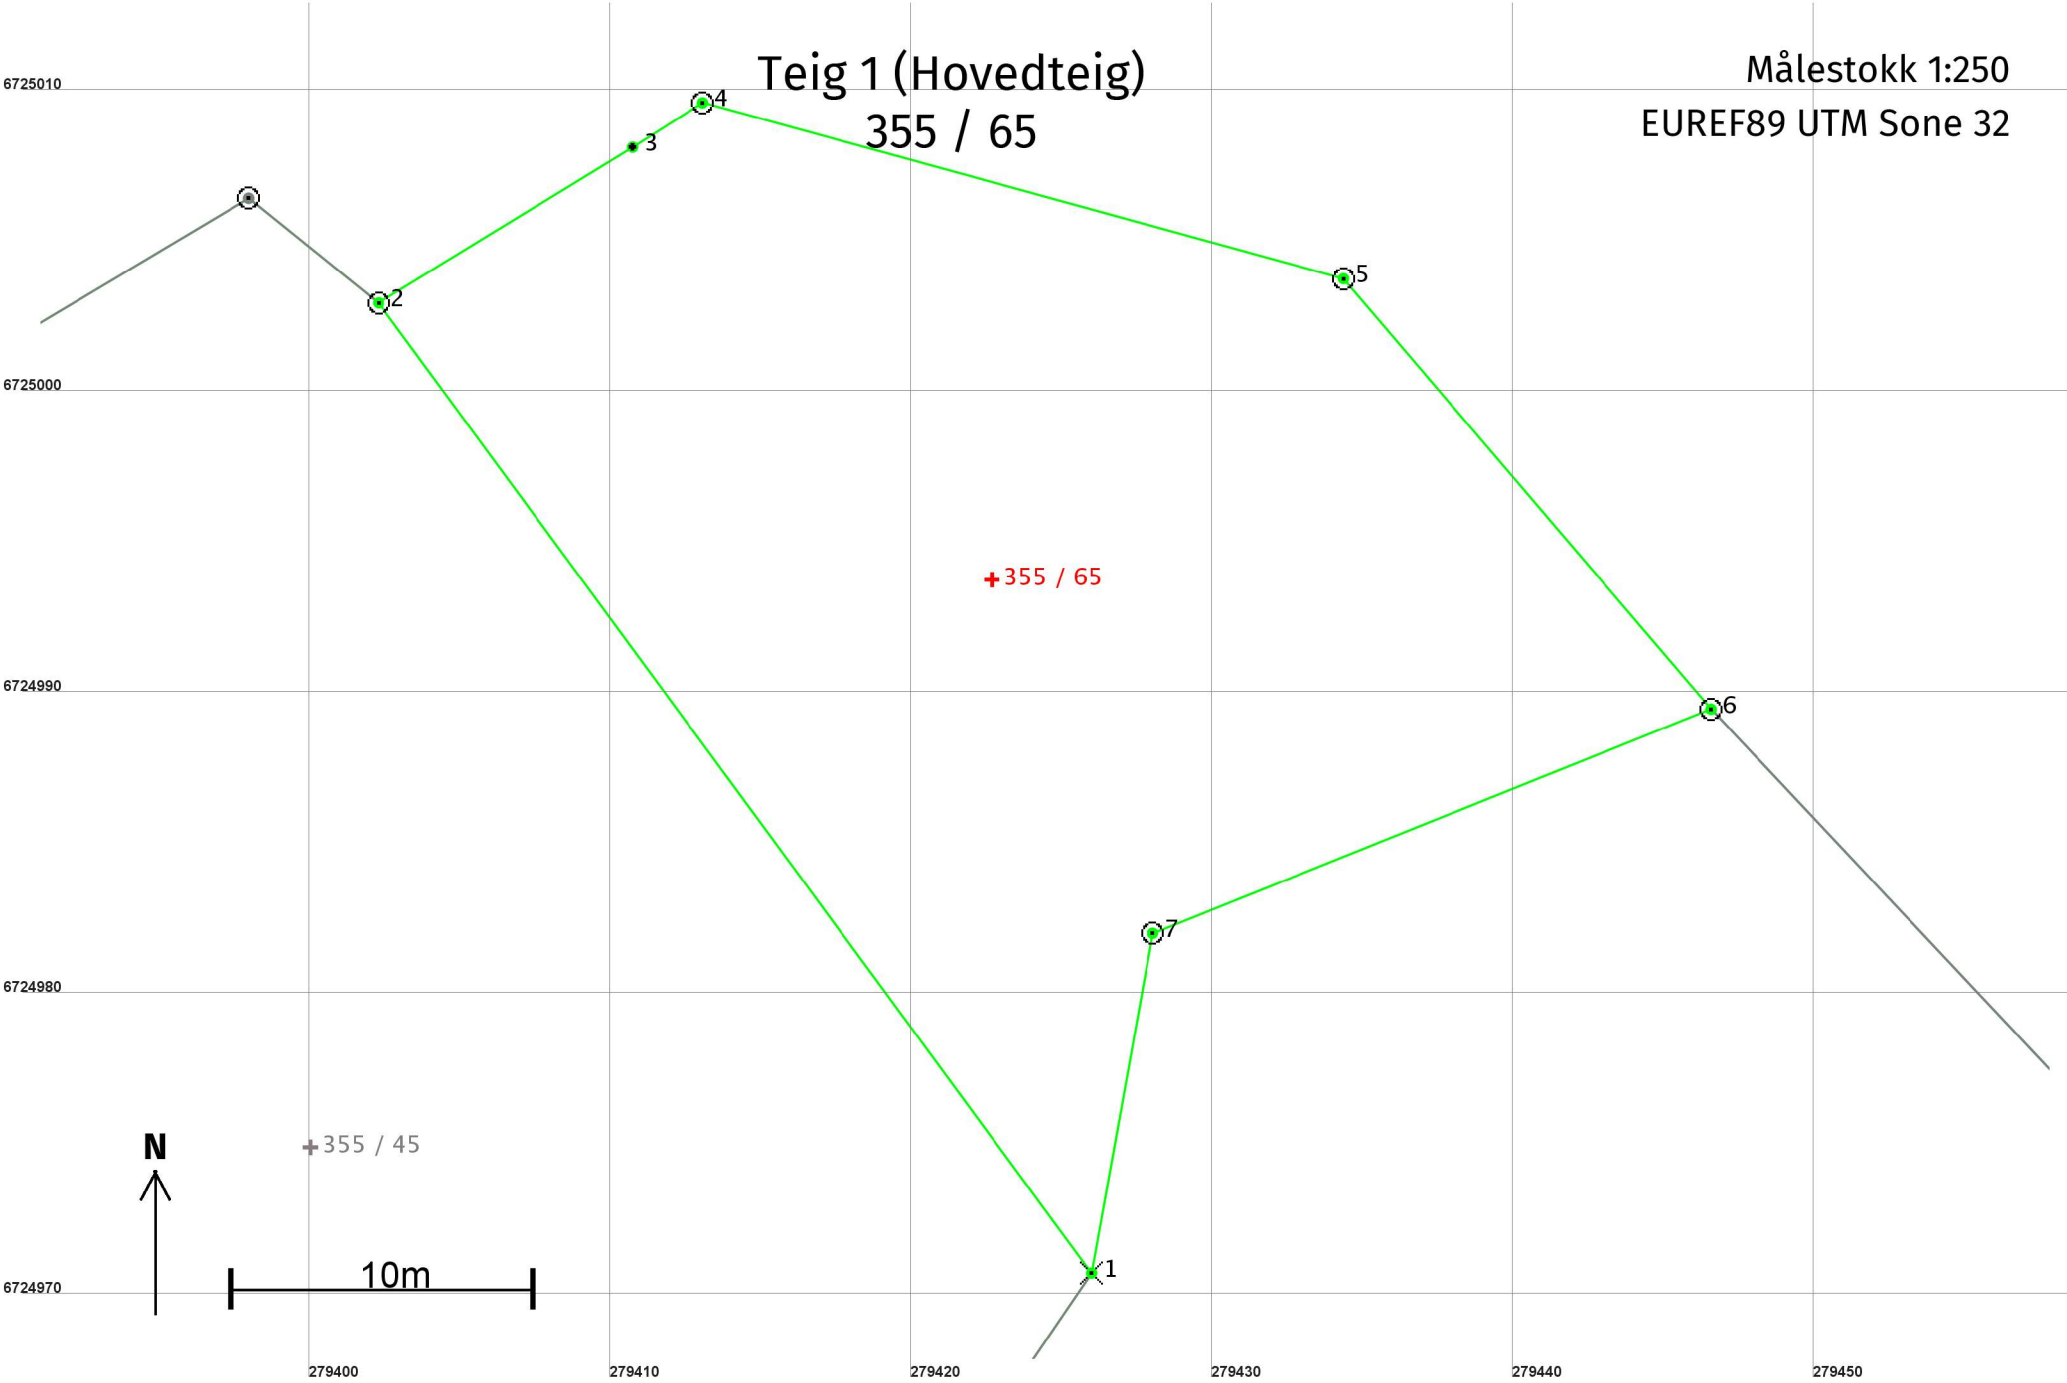

Areal og koordinater

Areal: 791,7

Arealmerknad:

Representasjonspunkt:

Koordinatsystem: EUREF89 UTM Sone 32

Nord: 6724994

Øst: 279423

Grensepunkt / Grenselinje

Ytre avgrensing

Løpenr	Nord	Øst	Grensemerke nedsatt i / Lengde (m)	Grensepunkttype / Linjeinformasjon	Målemetode	Nøyaktighet (SD i cm)	Radius
1	6724970,89	279425,99	Fjell 39,97	Kors	96 GPS kinematisk (Real time kinematic)	10	
2	6725003,10	279402,31	Jord 9,89	Offentlig godkjent grensemerke	96 GPS kinematisk (Real time kinematic)	10	
3	6725008,27	279410,75	Umerket 2,75		96 GPS kinematisk (Real time kinematic)	10	
4	6725009,74	279413,07	Jord 22,07	Offentlig godkjent grensemerke	96 GPS kinematisk (Real time kinematic)	10	
5	6725003,90	279434,36	Fjell 18,79	Offentlig godkjent grensemerke	96 GPS kinematisk (Real time kinematic)	10	
6	6724989,61	279446,56	Jord 19,98	Offentlig godkjent grensemerke	96 GPS kinematisk (Real time kinematic)	10	
7	6724982,17	279428,02	Jord 11,46	Offentlig godkjent grensemerke	96 GPS kinematisk (Real time kinematic)	10	