

355/46

Dagbok nr.

05761 - 5.7.72

Hordaland

15 APR. 1972

Skyldskifte

HORDALAND
SKRIVAREMBETE

landbruksselskap

1972

Hør - dag den 9/10 1971 heldt me underskrivne, som er oppnemnde av lensmannen, skyldskifte på garden Skjelanger
 gr.nr. 55 br. nr. 4 med skyld mark 1.82 i Meland herad.
Peders H. Skjelanger har kravt skyldskifte og har grunnboksheimel til eigedomen.¹⁾
 Oppnemninga av skyldskiftemennene ligg ved. Dei har gjeve skjønsmannslovnad så nær som²⁾ Alle.

Ved tenesta møtte Peders M. Turebo Jens B. Skjelanger Pedred Kaarbo
 Av partane³⁾ Peders H. Skjelanger
Peder H. Skjelanger
 Av grannane³⁾ Johannes N. Skjelanger
 Til formann vart vald Pedred Kaarbo

Opplysningar om den/dei part/partar av eigedomen som er fråskild:

1. Vidd: Dyrka jord dekar, naturleg eng og kulturbeite dekar, produktiv skog dekar, anna vidde dekar — i alt 2.4 dekar.

2. Grensene⁴⁾ til den/dei fråskilde part/partar: Den fråskilde part ligg i Skarhaugane, og tek til ved kors i ein stor jolofast stein i skiftet mellom br. nr. 4 og br. nr. 15 og går 56 m. i nordvestleg retning til kors i berg, Videre 34 m. i nordøstleg retning til kors i berg, Videre 19 m. i sølleg retning til kors i berg, Derfrå i sydleg retning 53 m. til kors i berg og vidare 44 m. i vestleg retning til utgangspunktet. Den fråskilde part kjem ikkje i berøring med skovloven.

- 1) Utan at den som har kravt skyldskifte har grunnboksheimel, eller det er sagt dom for at han eig den fråskilde eigedomen, kan ikkje skyldskiftet godtakast til tinglysing. (§ 1 i lov om skyldskifte.)
- 2) Er det nokon av skyldskiftemennene som ikkje har gjeve lovnad som er nemnt i § 20 i lov nr. 1 frå 1917, skal han før tenesta tek til skriva under ei fråsegn med denne ordlyden: «Eg lovar at eg i alle sakar vil gjera tenesta mi som skjønsmann samvitsfullt og etter beste overtyding den 19..... (underskrift.) Denne fråsegna skal sendast til sorenskrivaren saman med skyldskiftedokumenta.
- 3) Er det nokon av grannane eller partane i skyldskiftet som ikkje møter, må ein her skriva om det er prøva at dei er varsla. Like eins om det er grannar ein har funne det uturvande å varsla (§§ 2 og 8 i skyldskiftelova).
- 4) Sjå §§ 3 og 8 i skyldskiftelova. Ein skal ikkje skriva grensene mot granneeigedomen utan at eigaren er til stades og samtykkjer i det som vert skriva. Har nokon av partane kravt at skyldskiftemennene skal avgjera sjølve markeskilet, samstundes med skyldskiftet, (§ 7 i lova), må dei her skriva det som trengst. Det må ikkje skipast bruksrett eller servitutt i skyldskiftet, utan at heftet er vedteke skriftleg av den som har grunnboksheimel til den eigedomen heftet gjeld (§ 5 i lova).

Går til jordstyre.

Fråsegn frå jordstyret:

~~Frådelinga vert tilrådd.~~

Eidsvåg, den 14/4 19. 72.

Marve Skjeland
formann

Jakob Niseth
sekretær

Går til *Hordaland* landbruksselskap.

Fråsegn frå fylkeslandbruksstyret:

....., den 19.....

formann

fylkeslandbrukssjef


Godteke til tinglysing 19

Tinglyst

Den/dei fråskilde part/partar har fått gr.nr. *55* br.nr. *46*

For tinglysing kr.....

Vedlegg: Samtykke fra Hordaland landbruksselskap dat.5/6-72
fotostat av samtykke fra Meland jordsyre dat.12/4-72
og samtykke fra Meland bygningsråd dat.25/6-70.

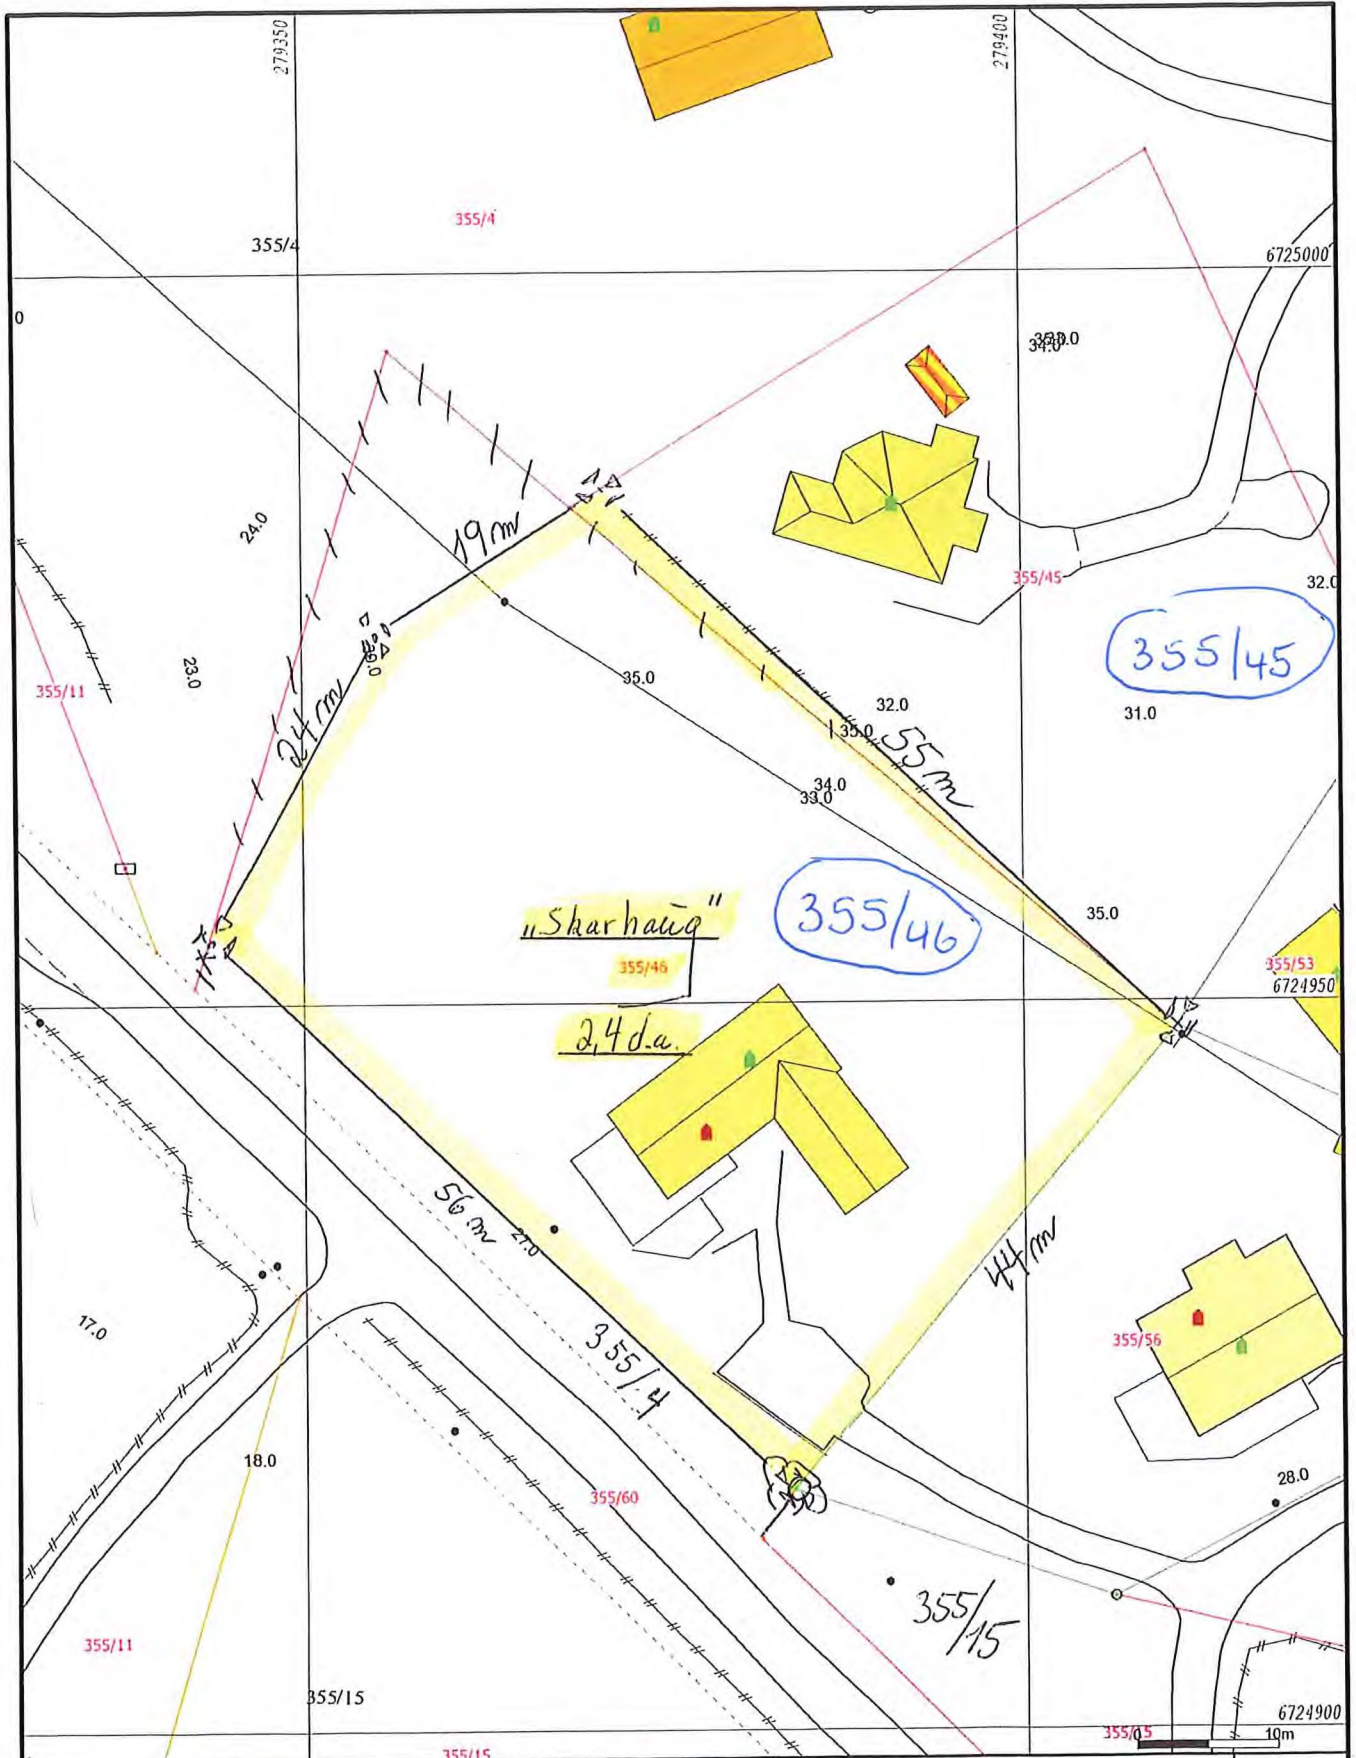

- | | | |
|--------------------------|-------------------|---------------------------|
| — Målte Grenser | ■ Våningshus | ■ Tomteomriss |
| — Registrerte Grenser | ■ Større bustader | ○ Kross i fjell. |
| — Udefinert grenser | ■ Hytte/feriehus | ⊗ Kross i jordfast stein. |
| — Terrengmålte grense | ■ Garasje/uthus | |
| ⊕ Konstruert grensepunkt | ■ Industri/lager | |
| ■ Bolig | ■ Andre bygg | |
| ■ Bustad m/teilhøhet | | |
- Beliggenhet og høyder må oppfattes som orienterende.
 Koordinatsystem: UTM(EUREF89) - SONE 32 (EPSG:32632)
 Høydesystem: (EPSG:)



Alver kommune
Kart og Oppmåling

Grunnkart.
"Prinsipp-skisse."

Dato: 2021.10.15
Sign: SSO

G.nr. 355, b.nr. 46.
S. Solberg

N

Målestokk
1:500