

Redusert areal ut fra


Hytta

Nåværende terrasse

Redusert areal ut fra

Skure

Trapp nr 1

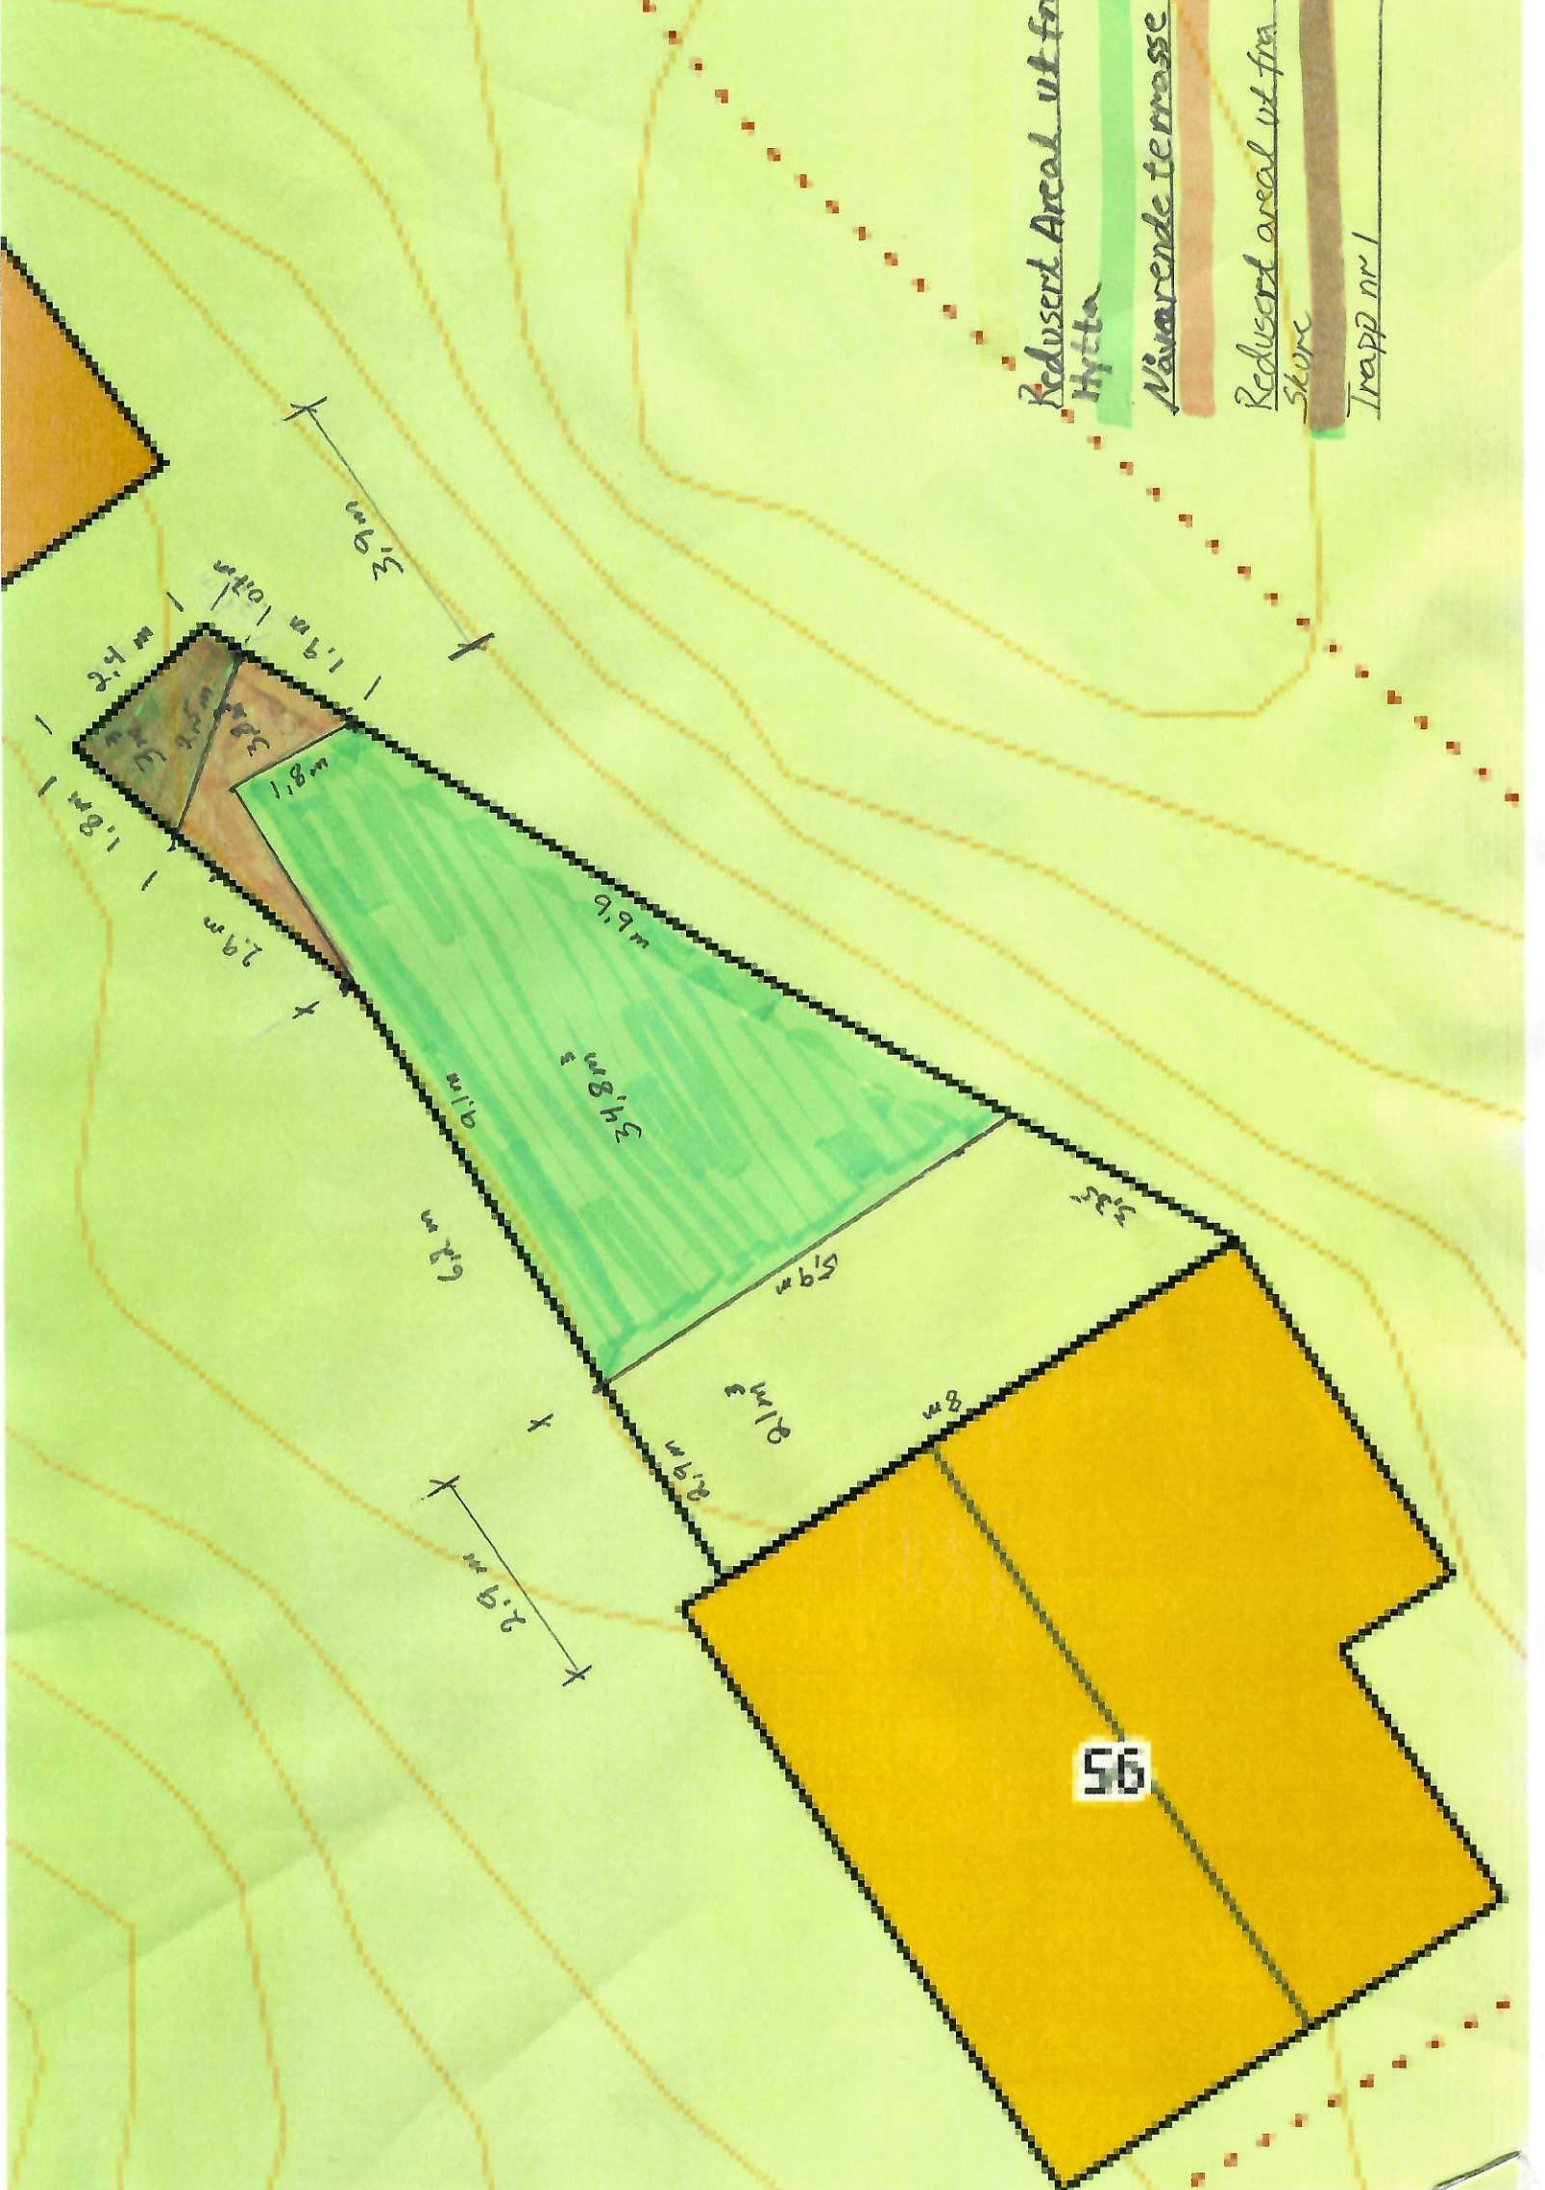

56