



Kommune: 4631 - ALVER  
Gårdsnummer: 355  
Bruksnummer: 45

Utskriftsdato/klokkeslett: 15.11.2021 kl. 13:23  
Produsert av: Kjell Rune Standal - Alver

Dette dokumentet viser resultatet av Grensejustering ført 04.11.2021.

### **Orientering om relevant utdrag av matrikkelen**

Et relevant utdrag av matrikkelen viser deler av opplysningene som er registrert om matrikkelenhetene (eiendommene). Utdraget viser hvilke endringer som er gjort i matrikkelen tilknyttet en forretning, slik som hvilke grenser som ble behandlet. Relevant utdrag av matrikkelen er hjemlet i Forskrift om eiendomsregistrering av 26. juni 2009 § 9.

For å se alle opplysninger som er registrert om matrikkelenheten kan kommunen kontaktes for et komplett matrikelbrev.

### **Om fullstendighet og nøyaktighet i relevant utdrag av matrikkelen**

Matrikkelen ble etablert ved konvertering av data fra tidligere registre. Det kan variere hvor gode disse dataene er med hensyn på fullstendighet og nøyaktighet. I enkelte tilfeller kan grensepunkt og grenselinjer mangle helt eller delvis eller være feil registrert. Det kan også være feil og mangler ved registrert bygnings- og adresseinformasjon. Fullstendighet og stedfestingsnøyaktighet er generelt bedre innenfor enn utenfor tettbygd strøk. Vær oppmerksom på at for mange matrikkelenheter og bygg hefter usikkerhet ved arealet som oppgis.

For utfyllende informasjon: [www.kartverket.no/utdragmatrikkel](http://www.kartverket.no/utdragmatrikkel)

## Matrikkelenhet

Matrikkelenhetstype: Grunneiendom  
Bruksnavn: SKARE  
Etableringsdato: 05.07.1972  
Skyld: 0,01  
Er tinglyst: Ja  
Har festegrunner: Nei  
Er seksjonert: Nei

## Arealrapport

Tekst	Areal	Kommentar
Beregna areal for 355 / 45	1 616,9 m2	

## Eierforhold

### Tinglyste eierforhold

Rolle	Status	Føds.d./org.nr	Navn	Bruksenhet	Adresse	Andel
Hjemmelshaver		050559	HUSEBØ BENTE JOHANNE	U0102	Skiparviklia 18 5221 NESTTUN	1 / 1

## Forretninger der matrikkelenheten er involvert

Forretning	Forretningsdokumentdato	Tinglysing	Matrikkelføring
Forretningstype	Kommunal saksreferanse	Status	Signatur Dato
Årsak til feilretting	Nettadresse (URL)	Endret dato	
	Annen referanse		
Grensejustering	04.11.2021		kjestan 04.11.2021
Oppmålingsforretning/grensejustering	21/8453		
		Rolle	Matrikkelenhet
		Avgiver	4631 - 355/4
		Mottaker	4631 - 355/45
		Berørt	4631 - 355/46
			Arealendring
			-193
			193,1
			0


# Oversiktskart

Målestokk 1:20 000  
EUREF89 UTM Sone 32




# Oversiktskart for 355 / 45

Målestokk 1:1 000  
EUREF89 UTM Sone 32

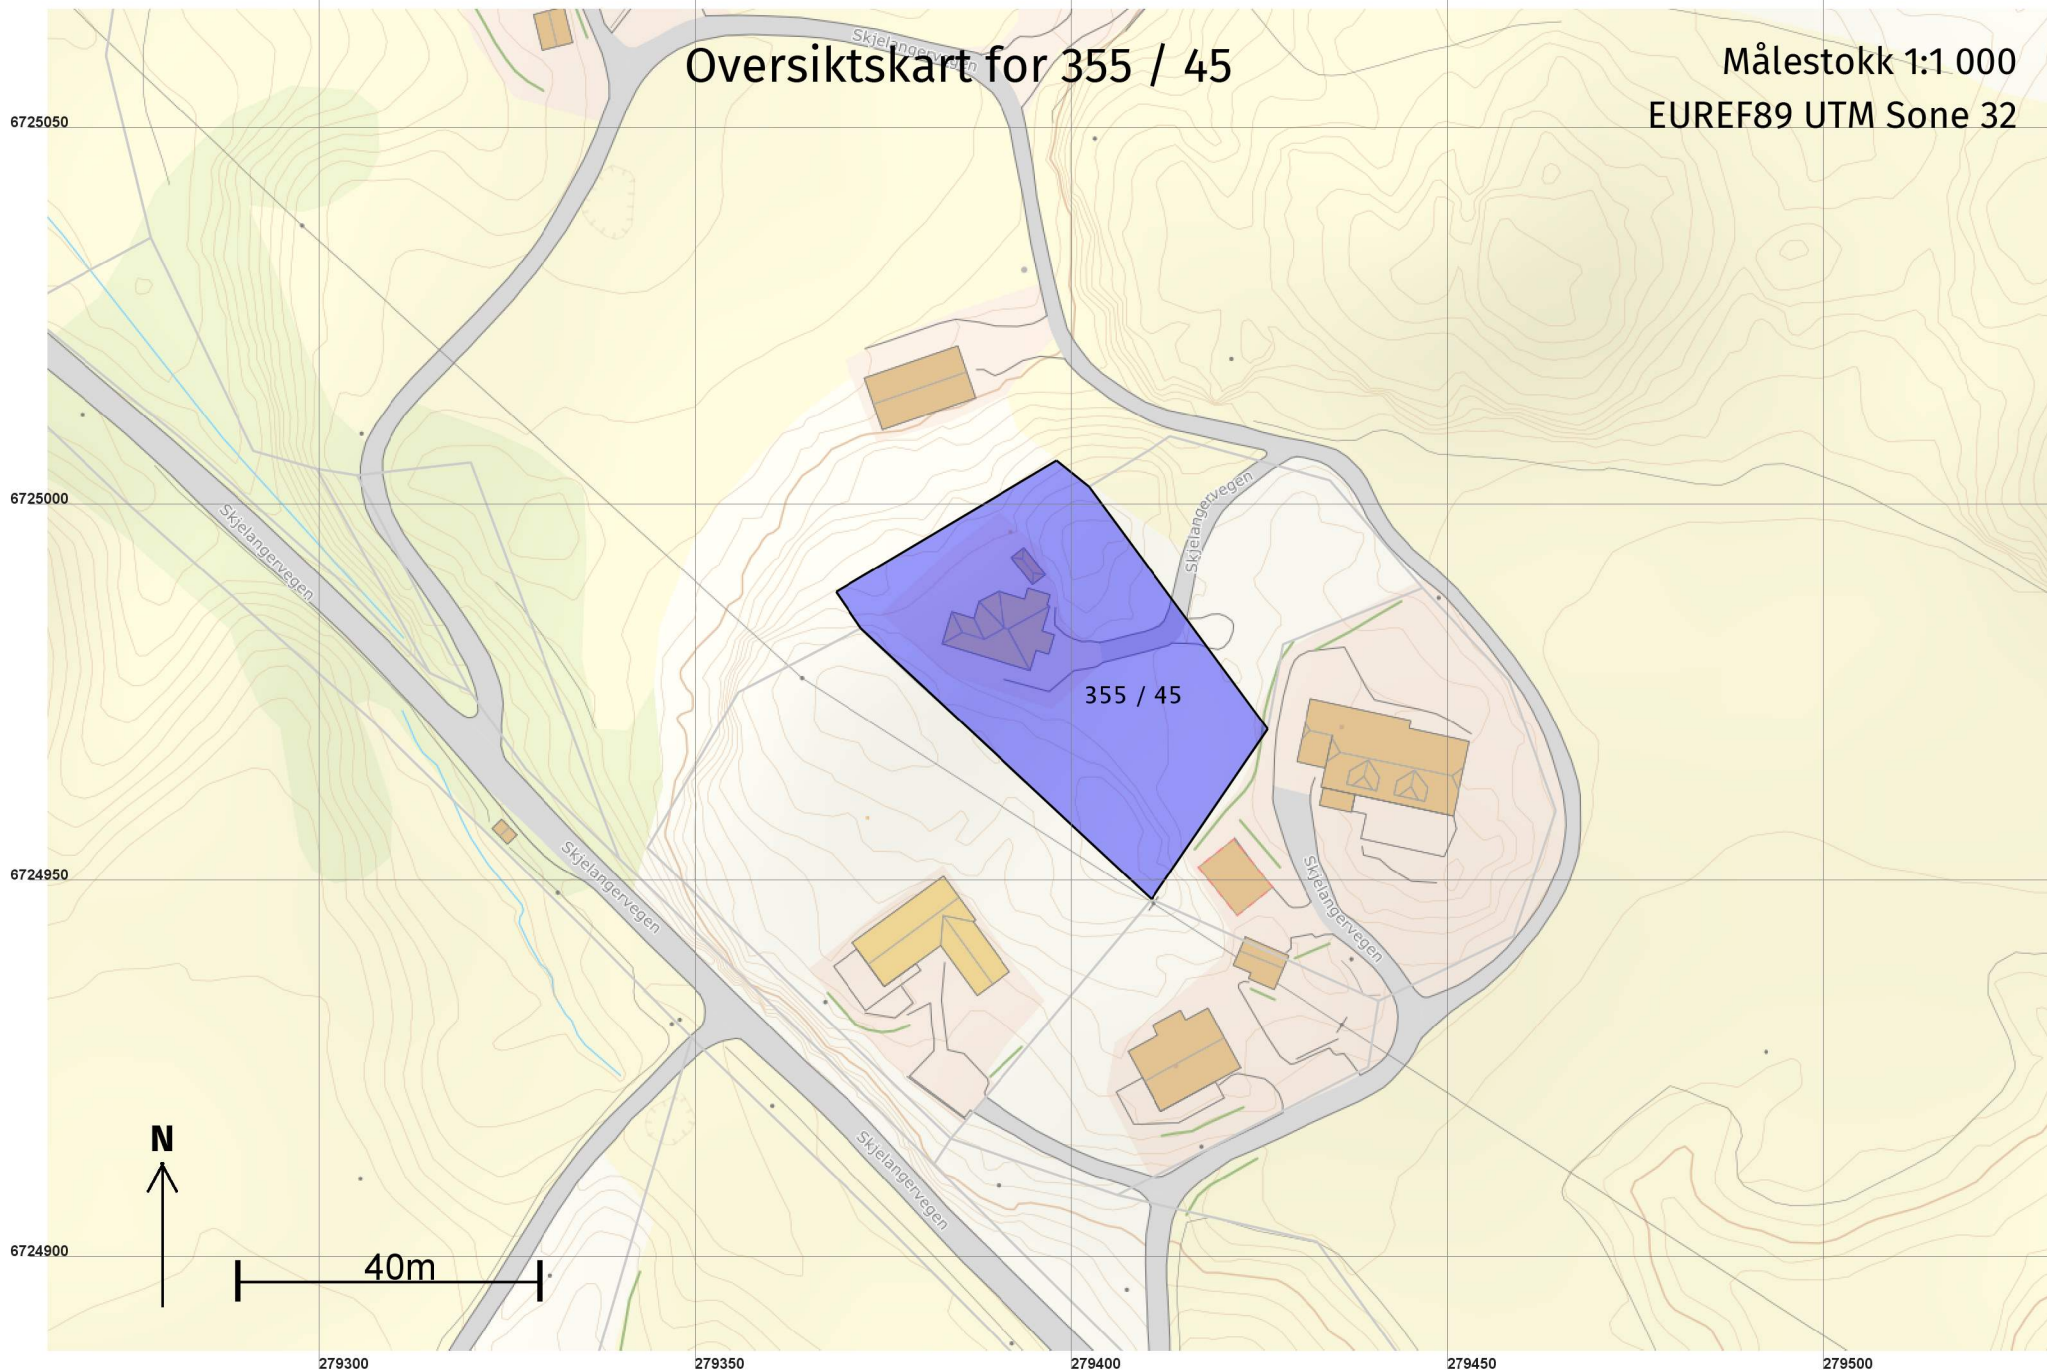

# Grenser før "Grensejustering" ført 04.11.2021

Målestokk 1:250  
EUREF89 UTM Sone 32

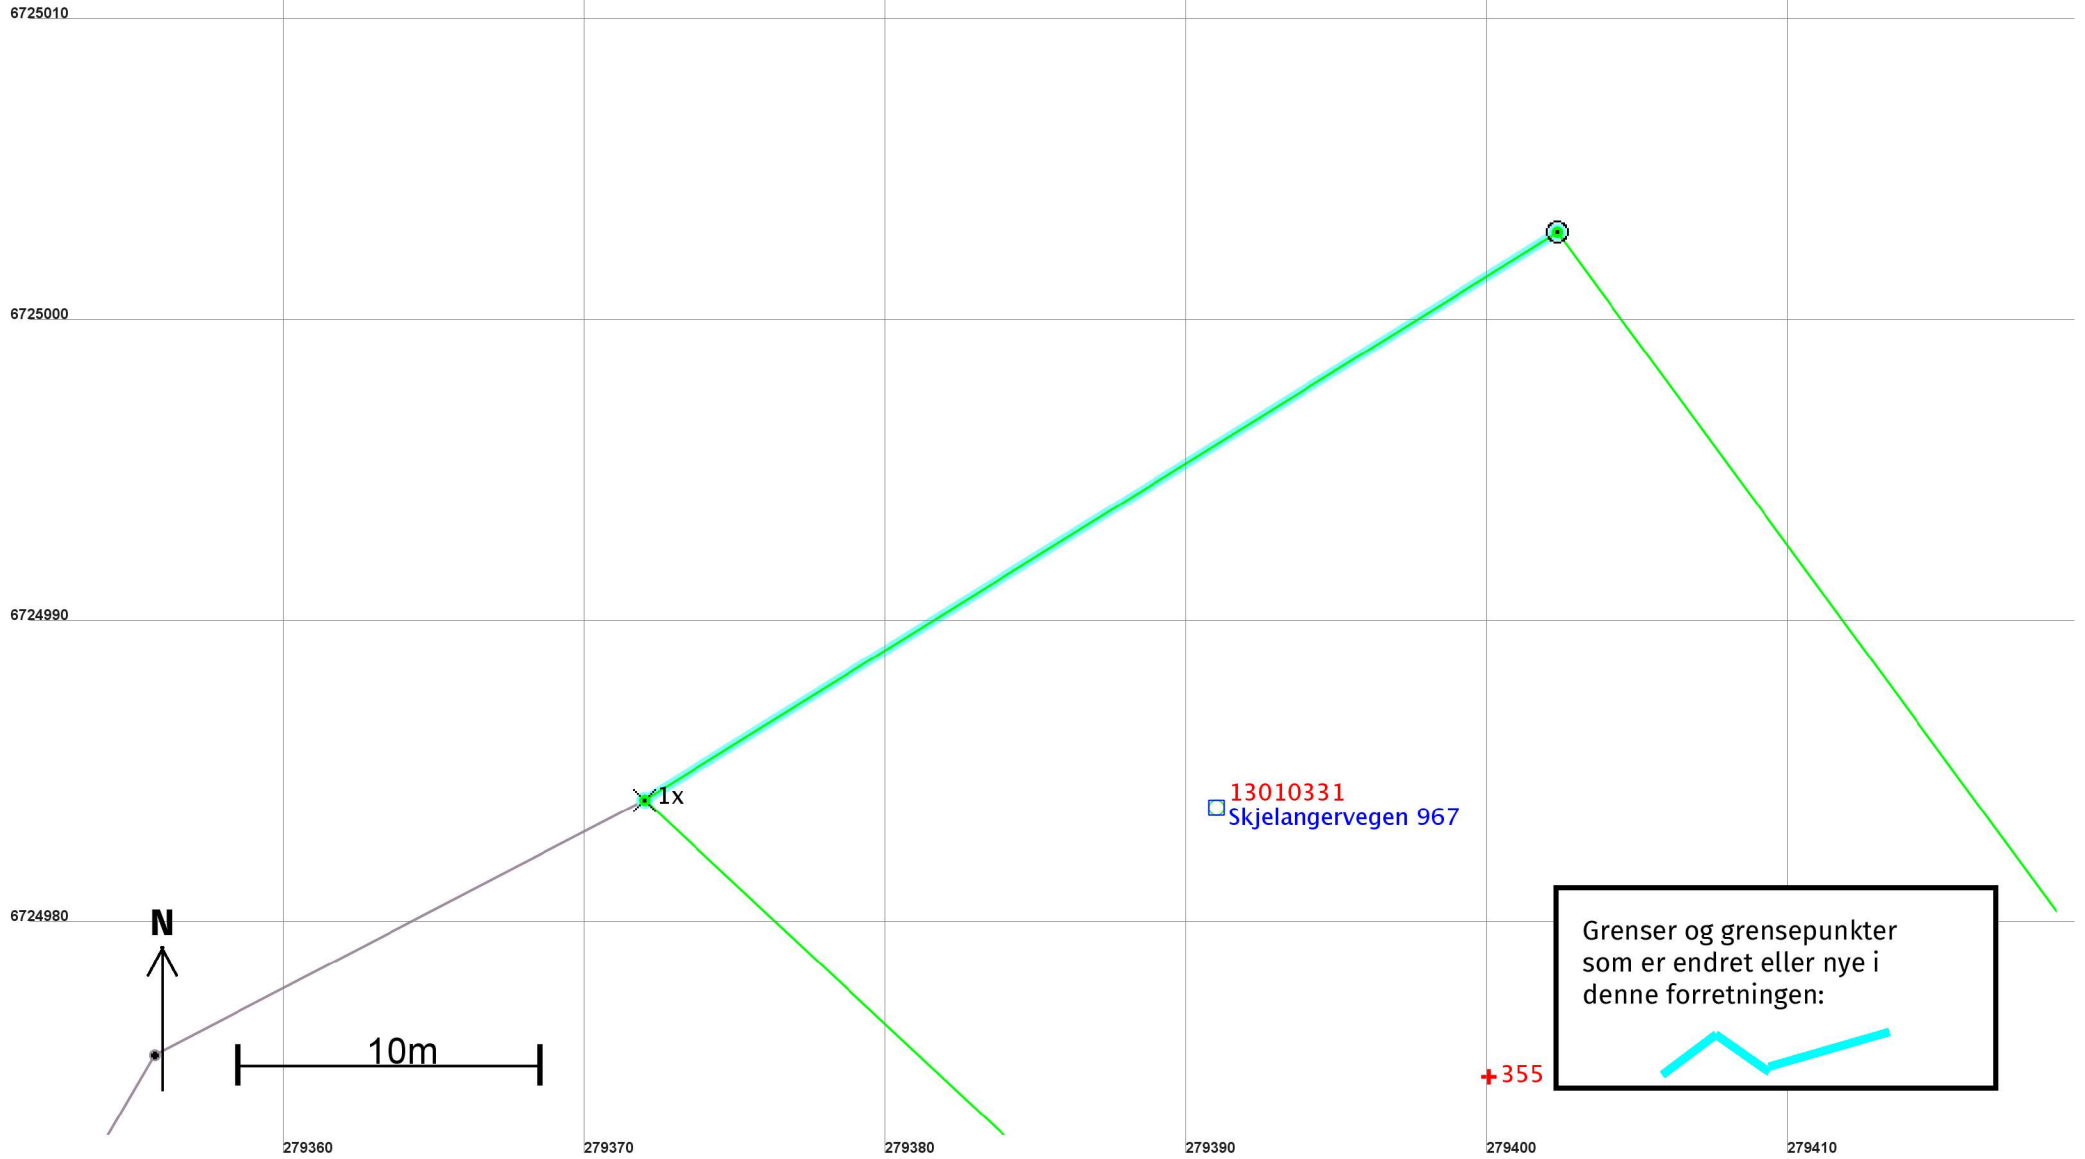

# Grenser etter "Grensejustering" ført 04.11.2021

Målestokk 1:250  
EUREF89 UTM Sone 32

