

Kartvedlegg til protokoll for oppmålingsforretning

Alver Kommune

N

Eigedom
355/4, 355/4, 355/45

Saks nr
20218453


Oppdragnr

Rekvirent
Skjelanger Kåre, Skjelanger Mette H J, Husebø Bente
Johanne


Forretningsdato
4/11/2021

Landmålar
Kjell Rune Standal

Målestokk 1:800

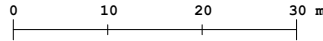

Beskriving/avtalar:

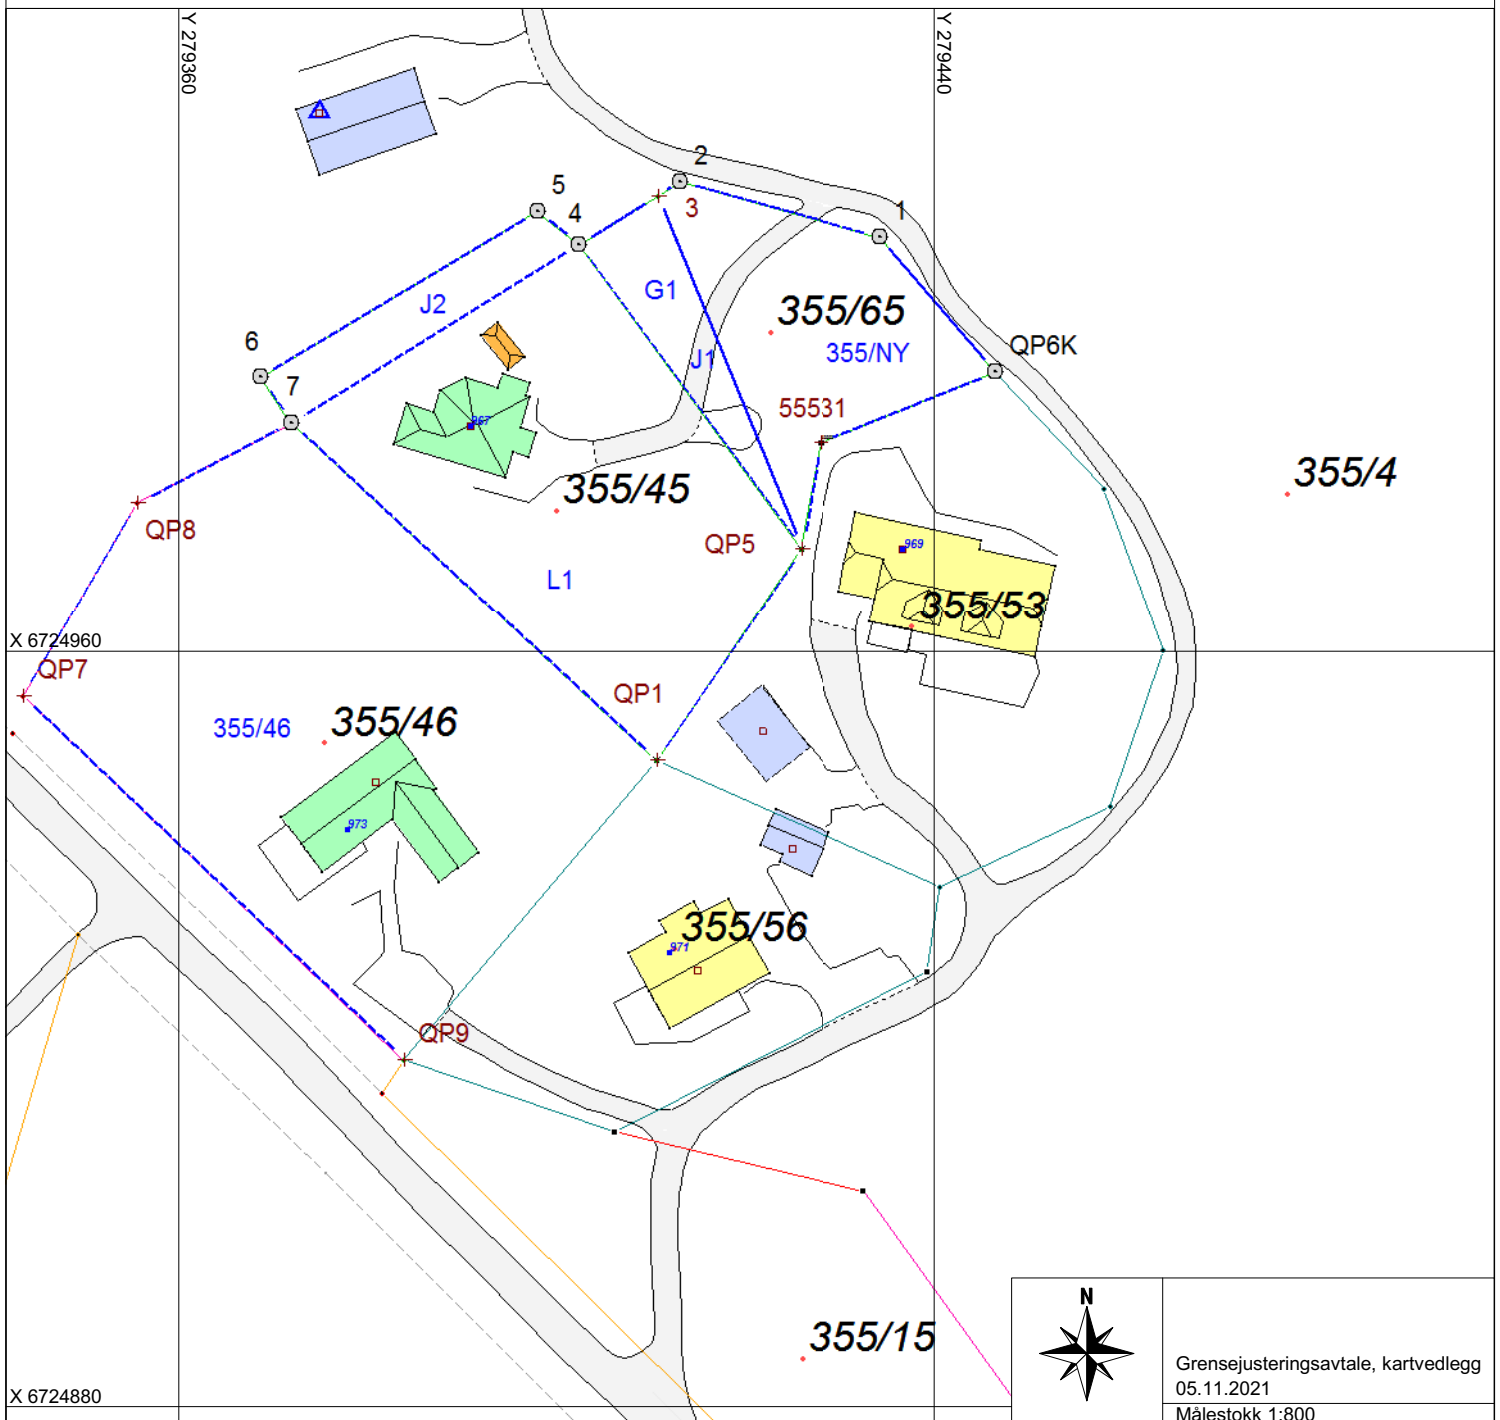

Grønsjusteringsavtale, kartvedlegg
05.11.2021
Målestokk 1:800