


Fasade vest

Oppriss Front/Fasade øst

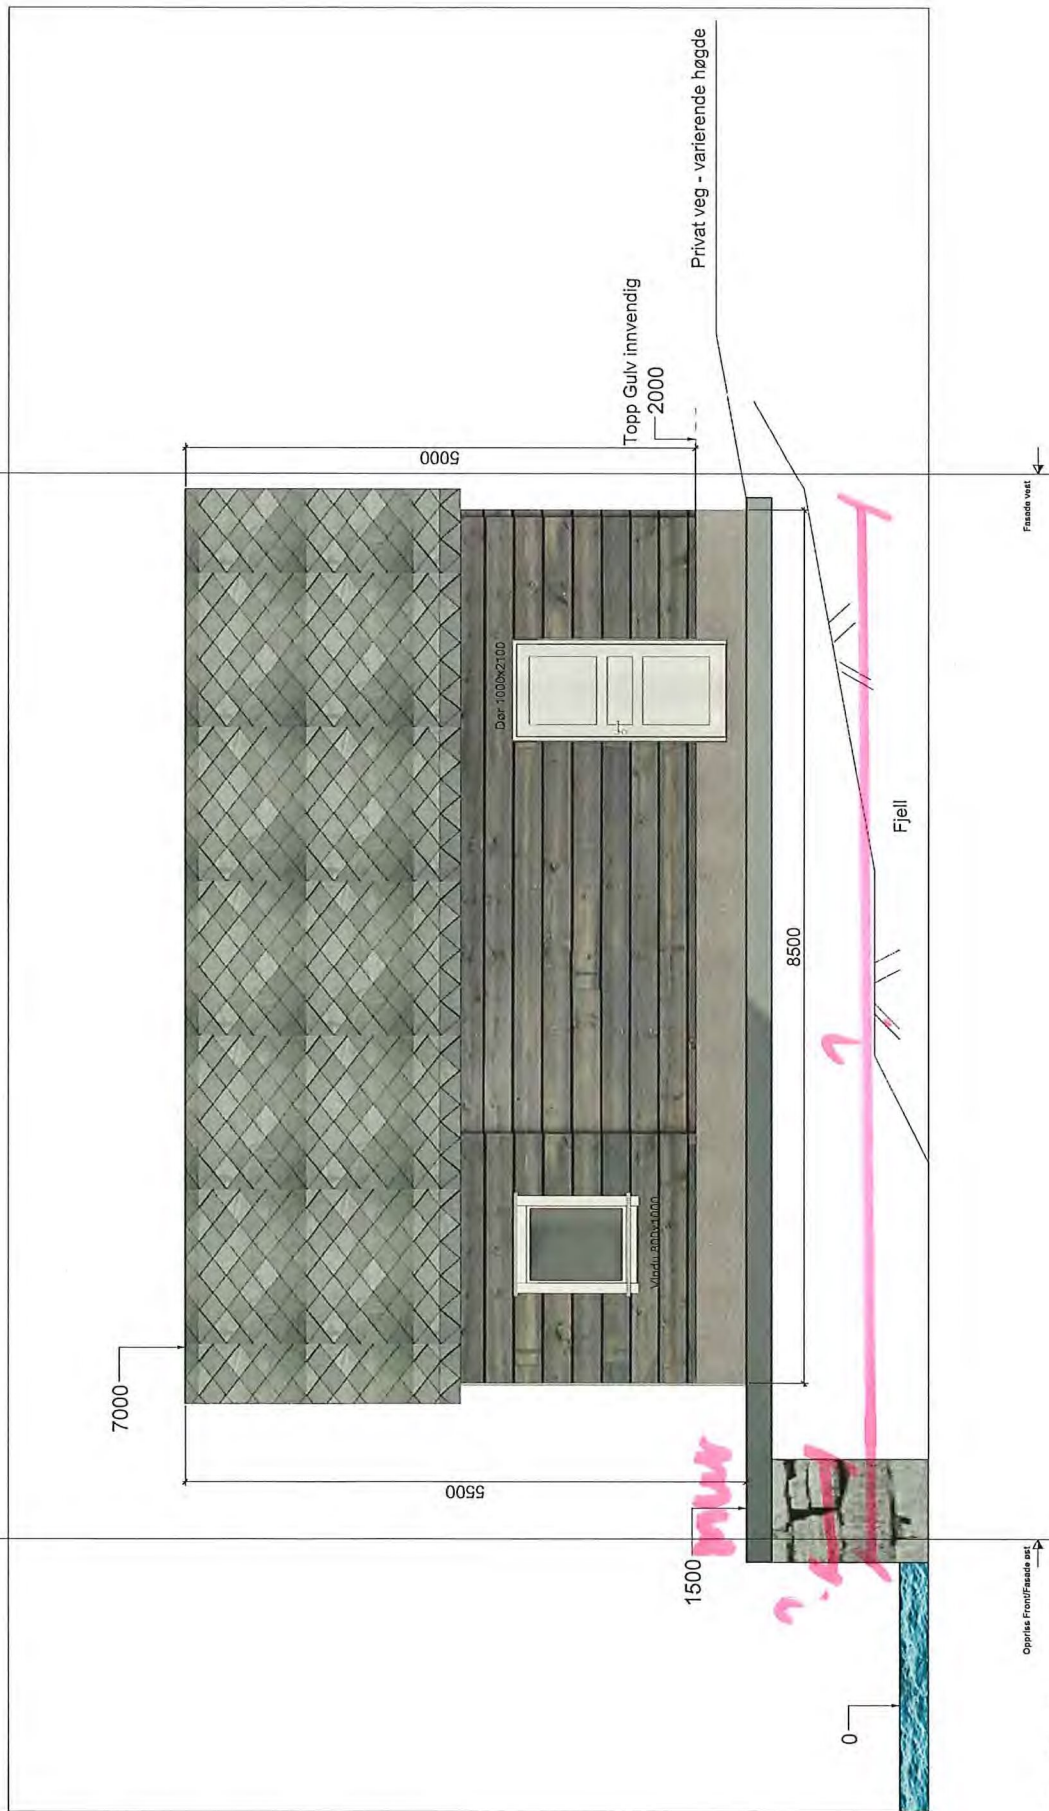


Fasade Nord
1:25

FORKLARING:




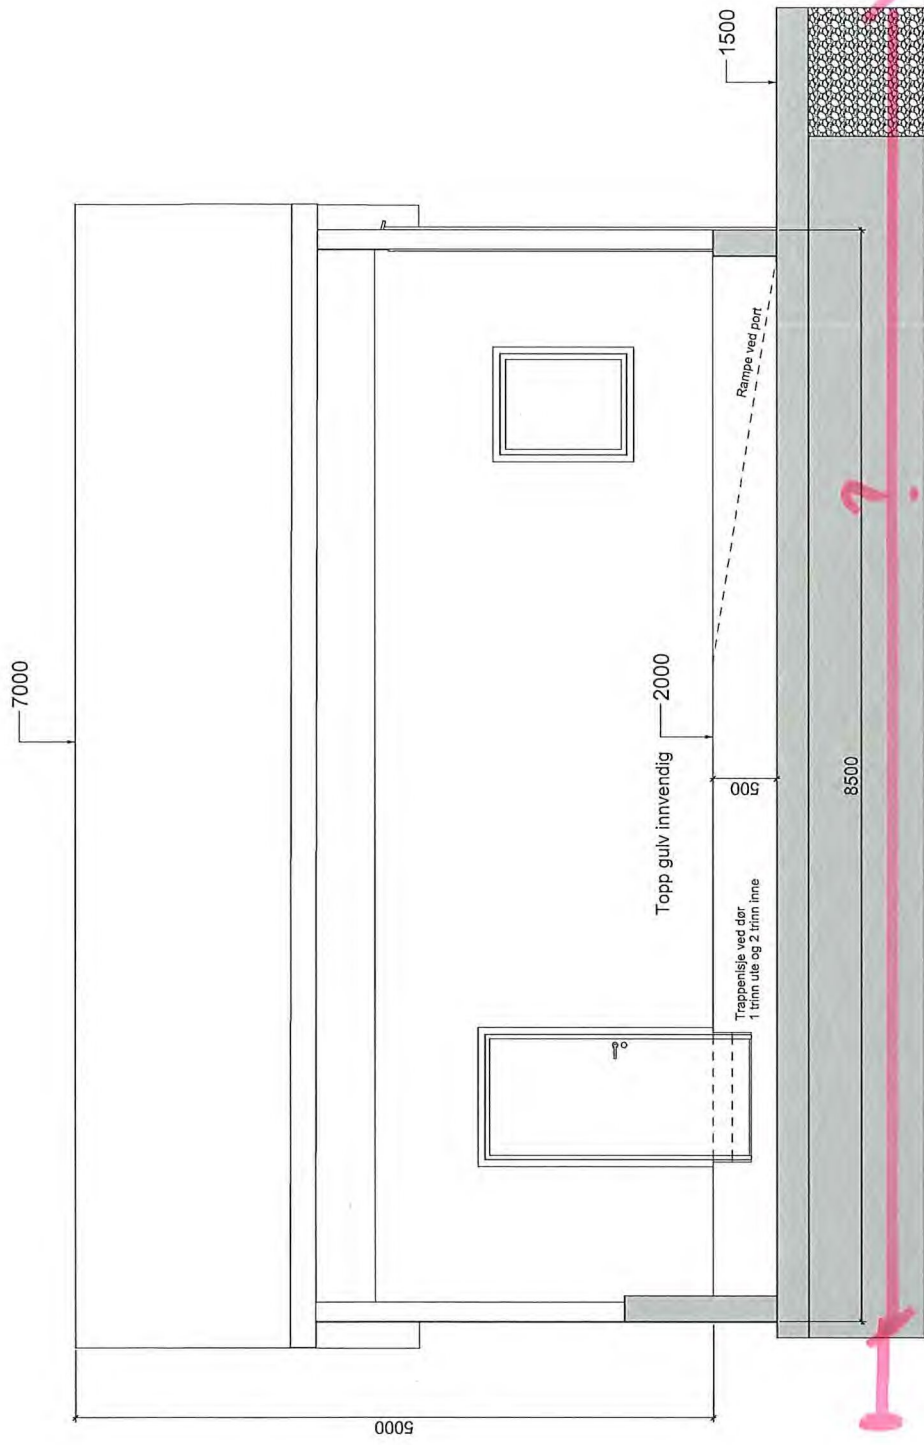






Prosjekt	Kai og naust	Utskrift	1:20
Byggherrens ref.	Vigleik Vabø	Utskrift	1:20
Utskriftsnummer	Lengdesnitt naust	Utskrift	1:20
Utskriftsnavn	proled	Utskrift	1:20
Utskriftsnummer	RIB-TEG-07	Utskrift	1:20


FORKLARING:




-  Tiltak - Nytt naust BRA ~40m²
-  Tiltak - Oppfylling på land ~ 50m²
-  Tiltak - Ny murerkai A=115m²
-  Bolighus
-  Andre bygge



Kai og naust		Tilstand		Dato	
Vigleik Vabø		1:100		09.03.2021	
Situasjonsplan		1:100		1:100	
1:100		1:100		1:100	
proled		TEG-02			

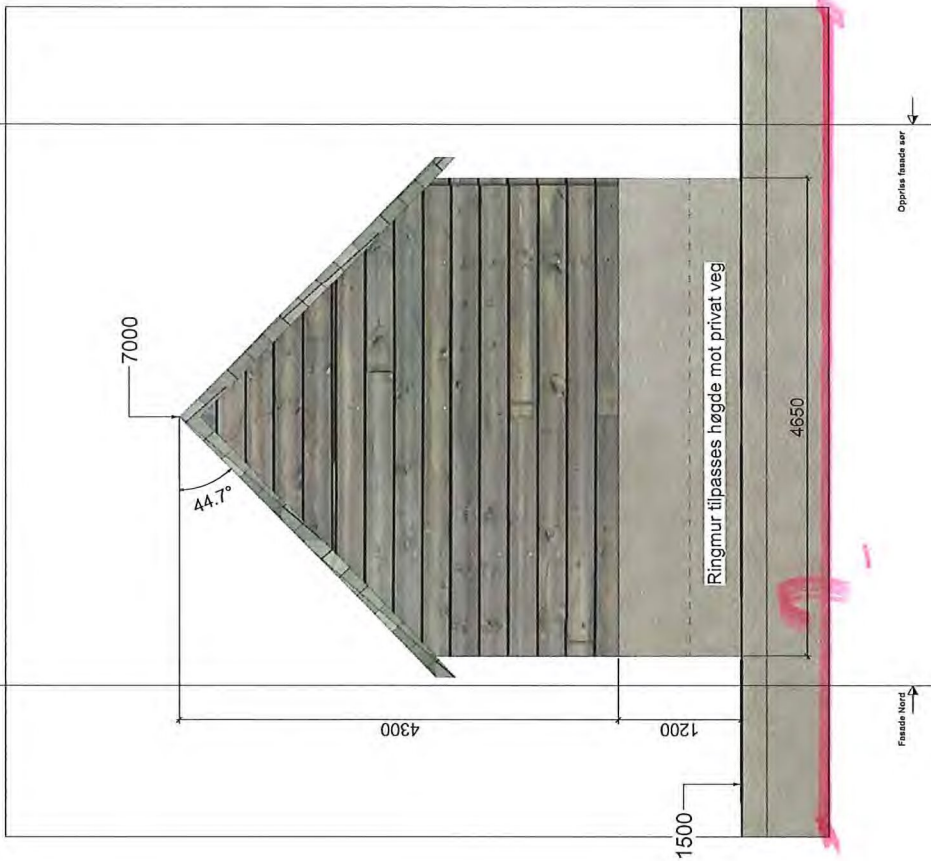

Fasade vest
1:25

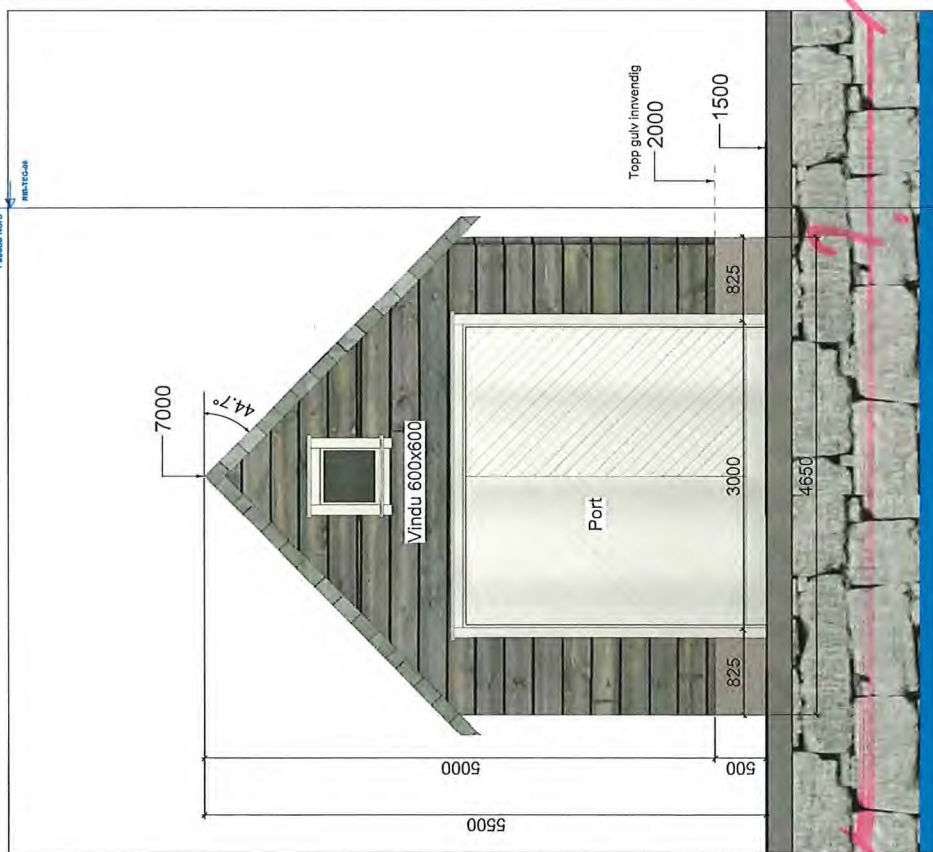

Oppriss Fronti/Fasade øst
1:25

Prosjekt	RIK-201	Ark	AB	Oppr	AB
Oppdrager	Kai og naust Vigleik Vabø				
Utformet av	Snitl/Oppriss Fasade Øst/Vest				
Dato	13.08.2021				
Skala	1:25				
Forfatter	proled				
Prosjekt	RIB-TEG-04				
Oppriss	Vest				
Skala	1:25				

FORKLARING: