


Vestl. nr 9

Søk etter Innhold i valgte kilder

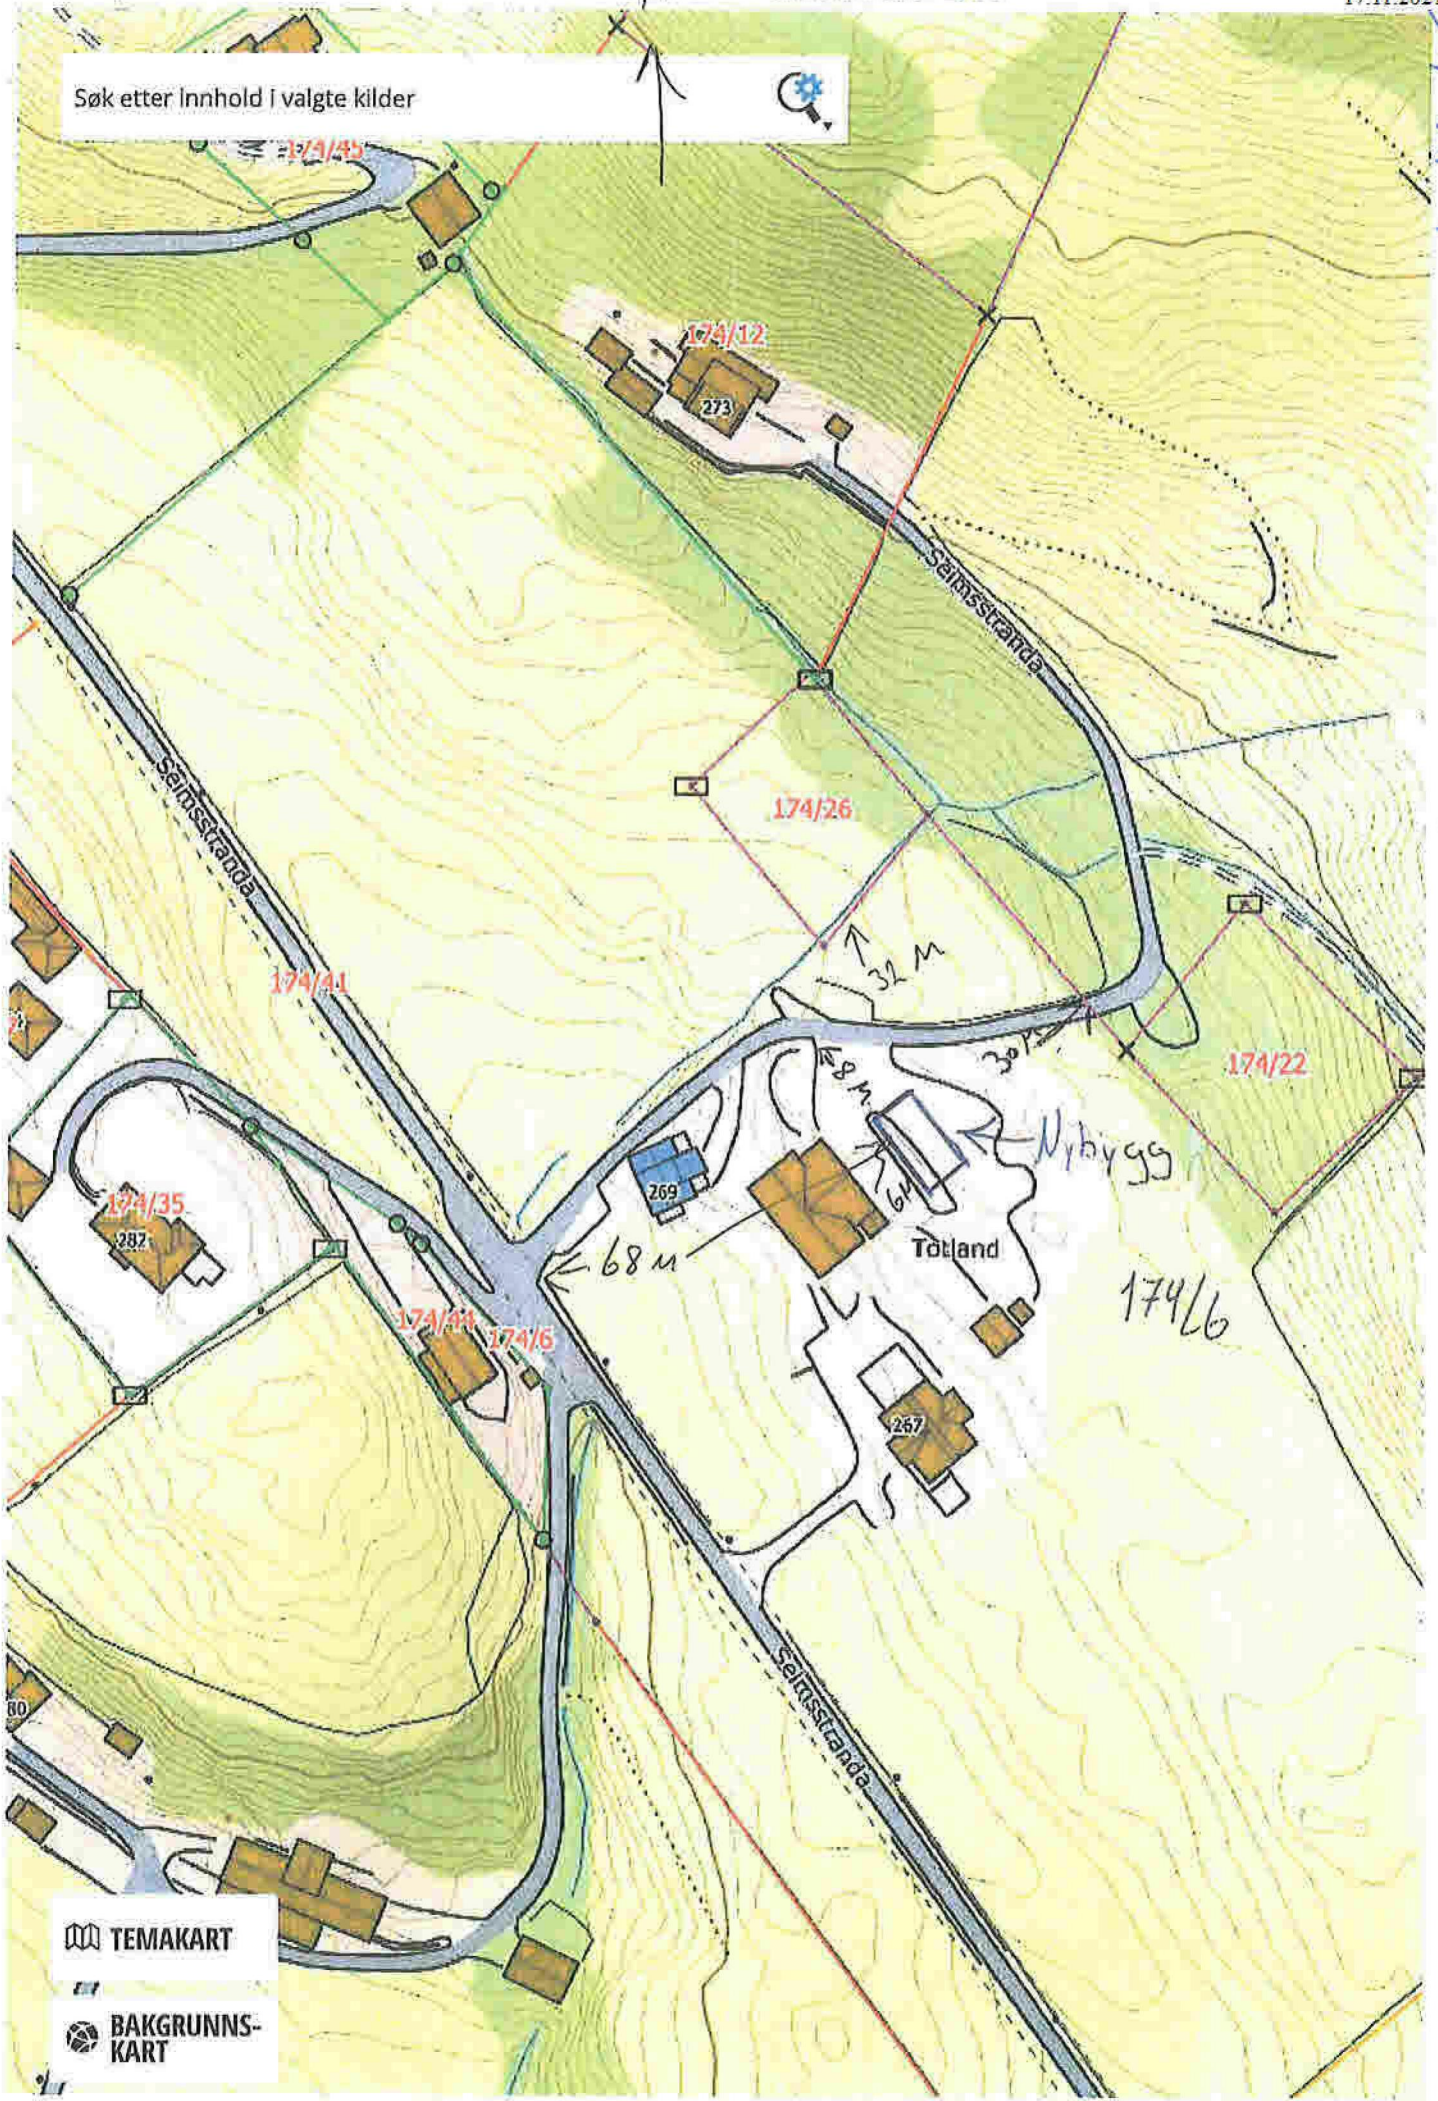

TEMAKART

BAKGRUNNSKART