

André Fjellsbø  
Vabøvegen 191  
5955 LINDÅS

Referanser:  
Dykkar:  
Vår: 21/8719 - 21/77900


Saksbehandlar:  
Anngunn Marie Gullbrå  
anngunn.gullbra@alver.kommune.no

Dato:  
18.11.2021

## Melding om registrert bygning unntatt søknadsplikt GBNR 102/139 Vabø

Kommunen har registrert ferdig oppsatt garasje/uthus i matrikkelen etter opplysningar i innsendt melding frå deg.

Garasjen/uthuset er plassert ca i kart ( grunnmur) og bygningsopplysningane er registrert i bygningsdelen i matrikkelen.

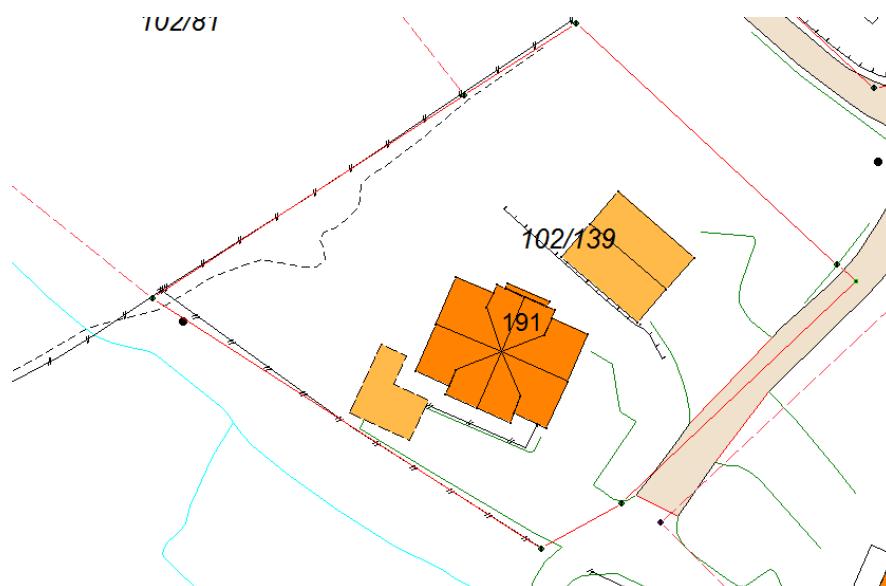

Ved denne registreringa av bygg utan søknadsplikt etter Pbl §20-5 i kart og matrikkel, er det ikkje vurdert om oppsett bygg oppfyller vilkåra til fritak frå søknadsplikt.

Vedlagt er matrikkelrapport som viser kva opplysningar som er registrert om bygget/tilbygget.

Med vennleg helsing  
Alver kommune, Kart og oppmåling

Anngunn Marie Gullbrå  
avdelingsingeniør

*Dette dokumentet er elektronisk godkjent og har difor ingen signatur.*

**Vedlegg:**

102-139-bygg u søknadsplikt

**Mottakarar:**

André Fjellsbø

Vabøvegen 191

5955

LINDÅS