

Kartvedlegg til protokoll for oppmålingsforretning

Alver Kommune

N

Eigedom
239/106, 239/8, 239/8, 239/8

Saks nr
20218064


Oppdragnr

Forretningsdato
28/10/2021


Landmålar
Kjell Rune Standal

Rekvirent
Eknes Ove Malvin, Eknes Wenche, Reikerås Ranveig A Eknes

Målestokk 1:500

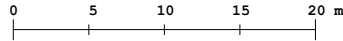

Beskriving/avtalar:

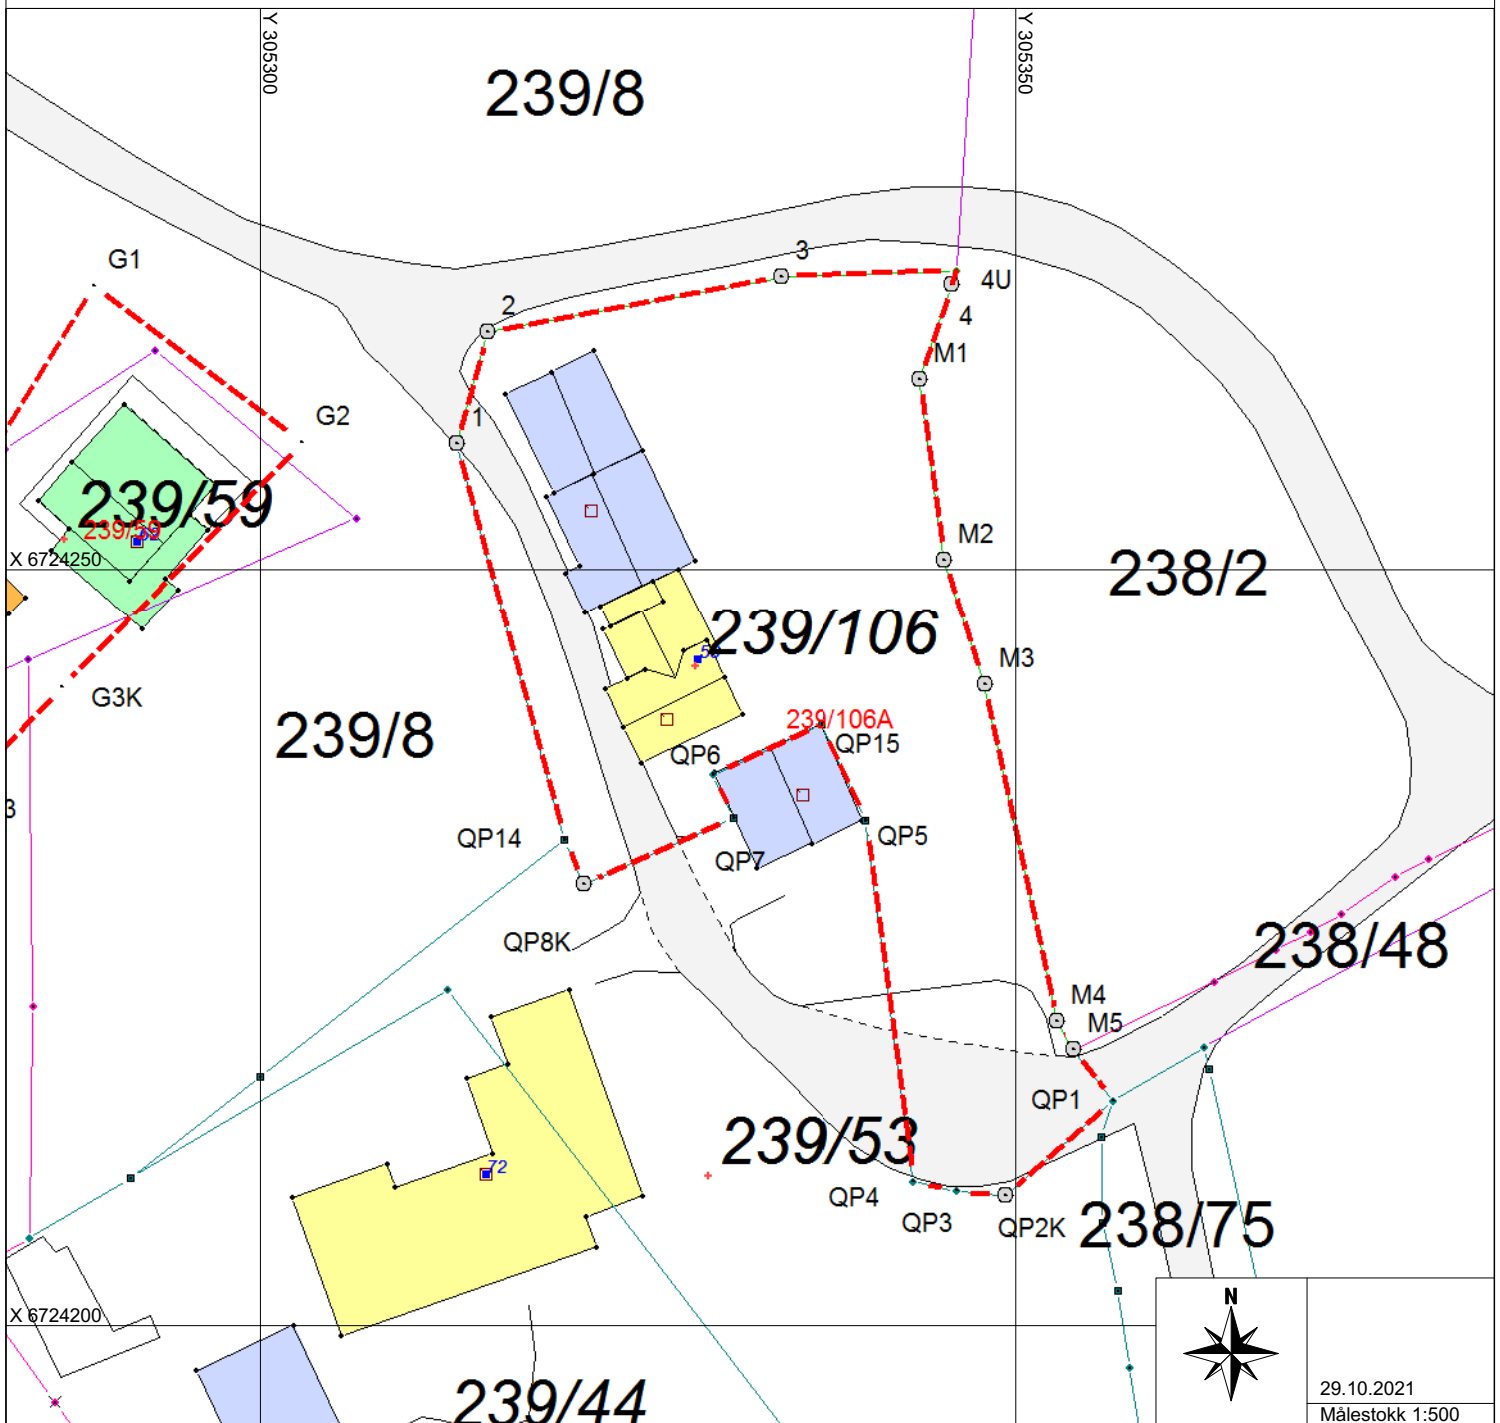

29.10.2021
Målestokk 1:500