

Margunn Kirsten Skår Jakobsen
Seimsstranda 350
5912 SEIM

Referanser:
Dykkar:
Vår: 21/9590 - 21/78383


Saksbehandlar:
Anngunn Marie Gullbrå
anngunn.gullbra@alver.kommune.no

Dato:
19.11.2021

Melding om registrert bygning unntatt søknadsplikt - gbnr 175/25 Skår

Kommunen har registrert ferdig oppsatt garasje i matrikkelen etter opplysningar i innsendt melding frå deg.

Garasjen er plassert ca i kart (fasadeliv) og bygningsopplysningane er registrert i bygningsdelen i matrikkelen.

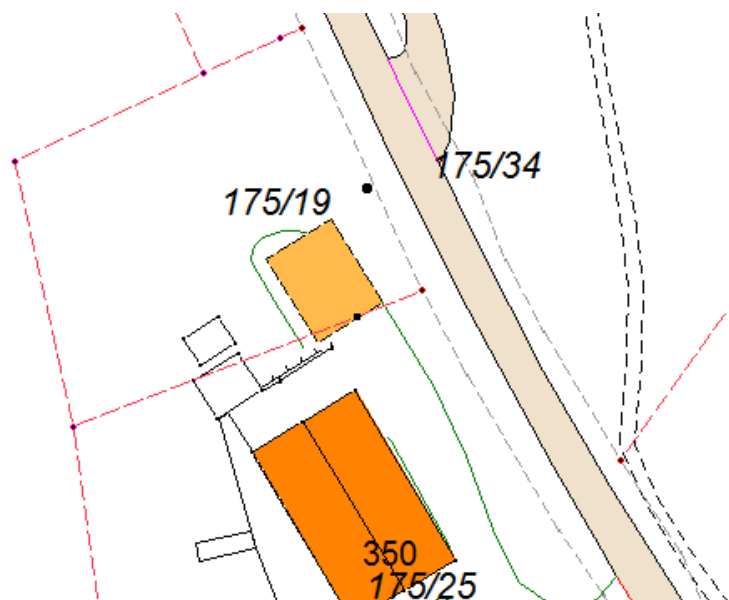

Ved denne registreringa av bygg/tilbygg utan søknadsplikt etter Pbl §20-5 i kart og matrikkel, er det ikkje vurdert om oppsett bygg/ tilbygg oppfyller vilkåra til fritak frå søknadsplikt.

Vedlagt er matrikkelrapport som viser kva opplysningar som er registrert om bygget/tilbygget.

Til orientering:

Du har skrive at dette bygget ligg på gbnr 175/25, men det er berre så vidt inne på den eigedommen. Bygg må registrerast på den eigedommen dei faktisk ligg på, så eigentleg skulle dette bygget då vore registrert på gbnr 175/19. Bygningspunktet er registrert heilt i hjørnet av bygget,for å få dette på oppgitt eigedom.

Då gbnr 175/19 er tilleggsareal til 175/25, burde desse 2 eigedommane vore slått saman til 1. Samanslåing er konstnadsfritt. Før samanslåing kan gjennomførast, må begge eiedommene ha same eigarar.

Med vennleg helsing
Alver kommune, Kart og oppmåling

Anngunn Marie Gullbrå
avdelingsingeniør

Dette dokumentet er elektronisk godkjent og har difor ingen signatur.

Vedlegg:

175-25-bygg u søknadsplikt

Mottakarar:

Margunn Kirsten Skår Jakobsen

Seimsstranda 350

5912

SEIM