

**SØKNAD OM AVKØYRSLE FRÅ KOMMUNEVEG**

Arbeida på eigedomen kan ikkje settast i gang før løyve frå kommunen er gjeve.

Tiltakshavar	THOMAS MYHR EIDE	Tlf.
Ansvarleg søker/utførande	KALAS BYGG AS	Tlf.
Byggeplassadresse	SVINDALSVEGEN	Gnr./bnr 24/50 → NY
Vegstrekning	————— u —————	Stad KLØVE
Tiltaket ligg i område med reguleringsplan Nei <input type="checkbox"/> (Søknaden vert handsama hjå Teknisk drift). Ja <input checked="" type="checkbox"/> Namn på planen: KLØVE..... BUSTADEINGAR (Søknaden vert handsama hjå Byggesak).		

**Søknad om avkøyrslø**


<input type="checkbox"/> Ny avkøyrslø	<input checked="" type="checkbox"/> Bustadeiningar antall... 1...stk
<input checked="" type="checkbox"/> Utvida bruk av eksisterande avkøyrslø	<input type="checkbox"/> Hytte antall                   stk
<input type="checkbox"/> Flytting av eksisterande avkøyrslø	<input type="checkbox"/> Industri/Næring
<input type="checkbox"/> Stenging	<input type="checkbox"/> Driftsavkøyrslø
<input type="checkbox"/> Anna føremål.....	<input type="checkbox"/> Andre

**Vedlegg**

- Det vert vist til vedlagt kart/skisse i målestokk 1:500, med påteikna målsett tiltak, som viser avkøyrslø. AVKØYRSLE ER NYLEGG BYGG OG I TRÅD MED VEDLEGG

**Signatur**

Eg er kjend med at vanlege fristar for handsaming ikkje gjeld før løyve til avkøyring er avklart.

Dato: 9/9 - 2021	Tiltakshavar  (ETER FULLMARK)
------------------	---

**Søknad motteke i Teknisk drift, Dato .....**

- Uttale                                    Søknad godkjent                                    Søknad avslått

**Merknader/vilkår**

- Sikta ut frå avkøyrslø skal vere slik at busker, tre o.l. ikkje skal vere til hinder for sikta. Terrang eller plantar må ikkje kome høgare enn 0,5m over vegbana.
- Der avkøyrslø er til hinder for overvatn i veggrøft, skal det leggest ned min. 200mm drensør. Røret skal vere køyresterkt og leggest slik at veggrøft ikkje vert skada og at grøftvatn får fritt avløp. Støypekantar o.l som kan skade snøryddeutstyr skal ikkje byggast nærare offentleg veg enn 1m.
- Det skal ikkje førast overvatn ut i offentleg veg. På den første meter frå vegkanten skal det vere eit fall frå offentleg veg på 3cm.
- Vedlikehald av drensør og frisiktfelt skal til eikvar tid haldast vedlike av tiltakshavar.
- Svingradius frå avkøyrslø skal i vegkant være min. 3,5m, på begge sider av avkøyrslø.
- Avkøyrslø skal verte plassert som vist i søknaden
- Avkøyrslø skal verte plassert som vist i detaljskisse på baksida av dette arket.
- Det skal være mogeleg å snu på eigen grunn.
- 

Ansvarleg for drift av kommunale vegar    Dato..... sign. ....


SITUASJON ANKJØRING  
24/50 - NY GBNR.









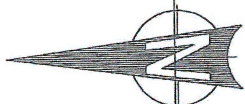


6730050

6730000

300750

300800

300850

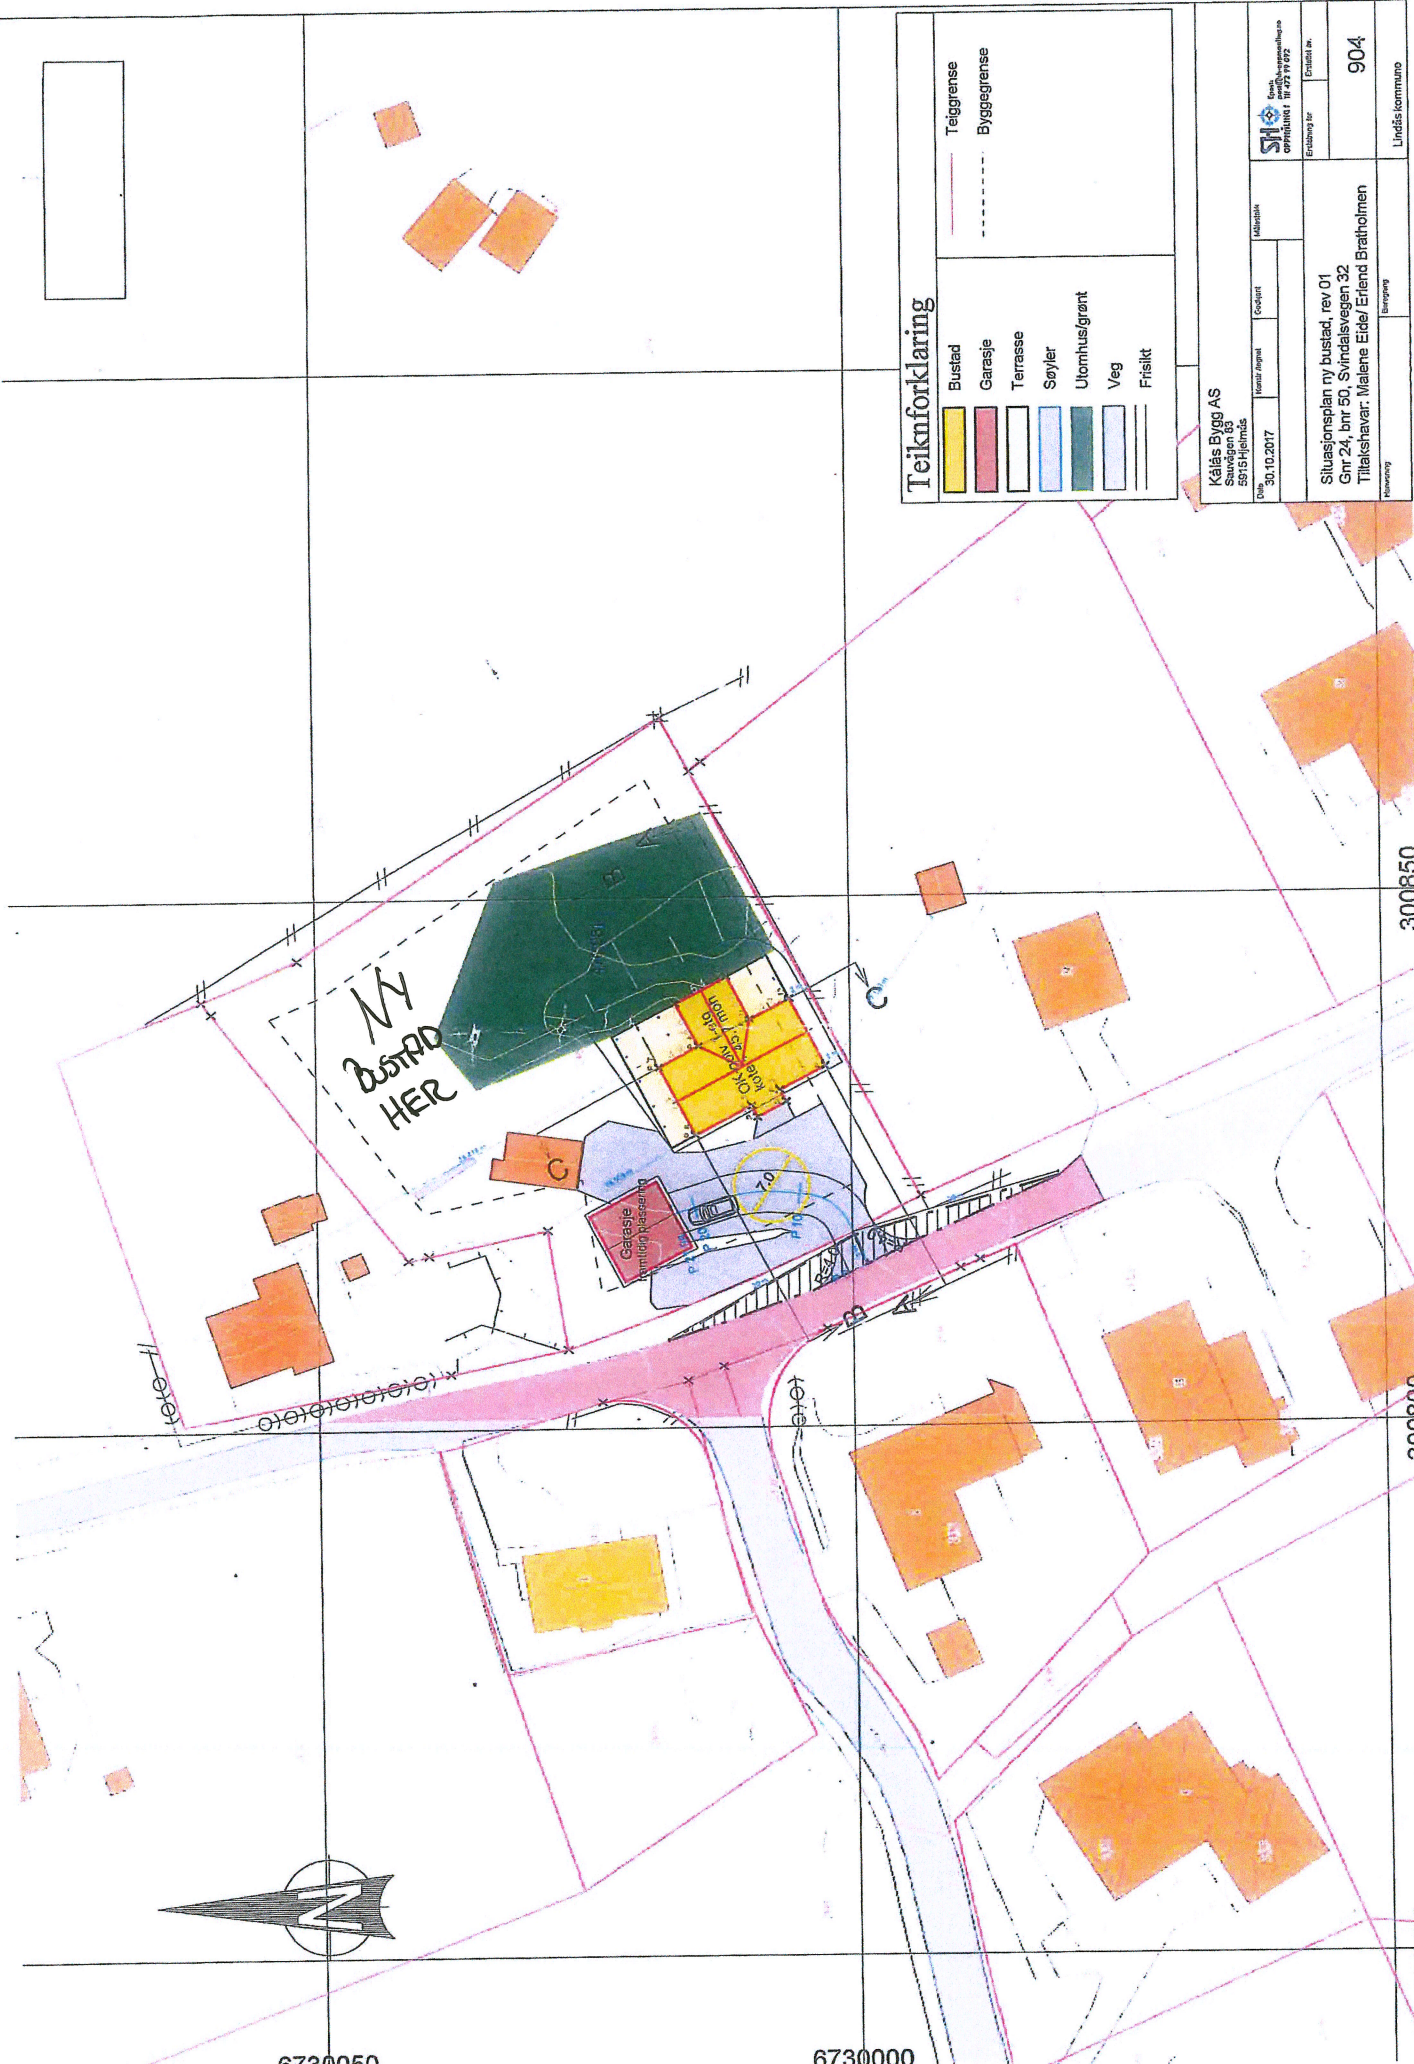

### Teiknforklaring

	Bustad
	Garasje
	Terrasse
	Søyler
	Utomhusgrønt
	Veg
	Frisikt

	Teiggrænse
	Byggegrænse

Kalås Bygg AS

Sauvågen 63








Situasjonsplan ny bustad, rev 01

Gnr 24, bnr 50, Svindalsvegen 32

Tiltaksnavn: Malene Eide/ Erlend Braatholmen

Bygging

Etteitt nr.

904

Lindås kommune