

SITUASJONSKART

Gnr/Bnr:
 Adresse:
 Eigar/søkar:

Kvalitet:

Gjeldande plan:
 Planformål:


Vår referanse:

Sign.




Målestokk: 1:500
 Dato: 31.05.2021

ALVER
 KOMMUNE

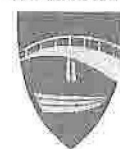

	Gjerde		Bolighus
	Usikker eigedomsgrænse		Andre bygg
	Målt eigedomsgrænse		

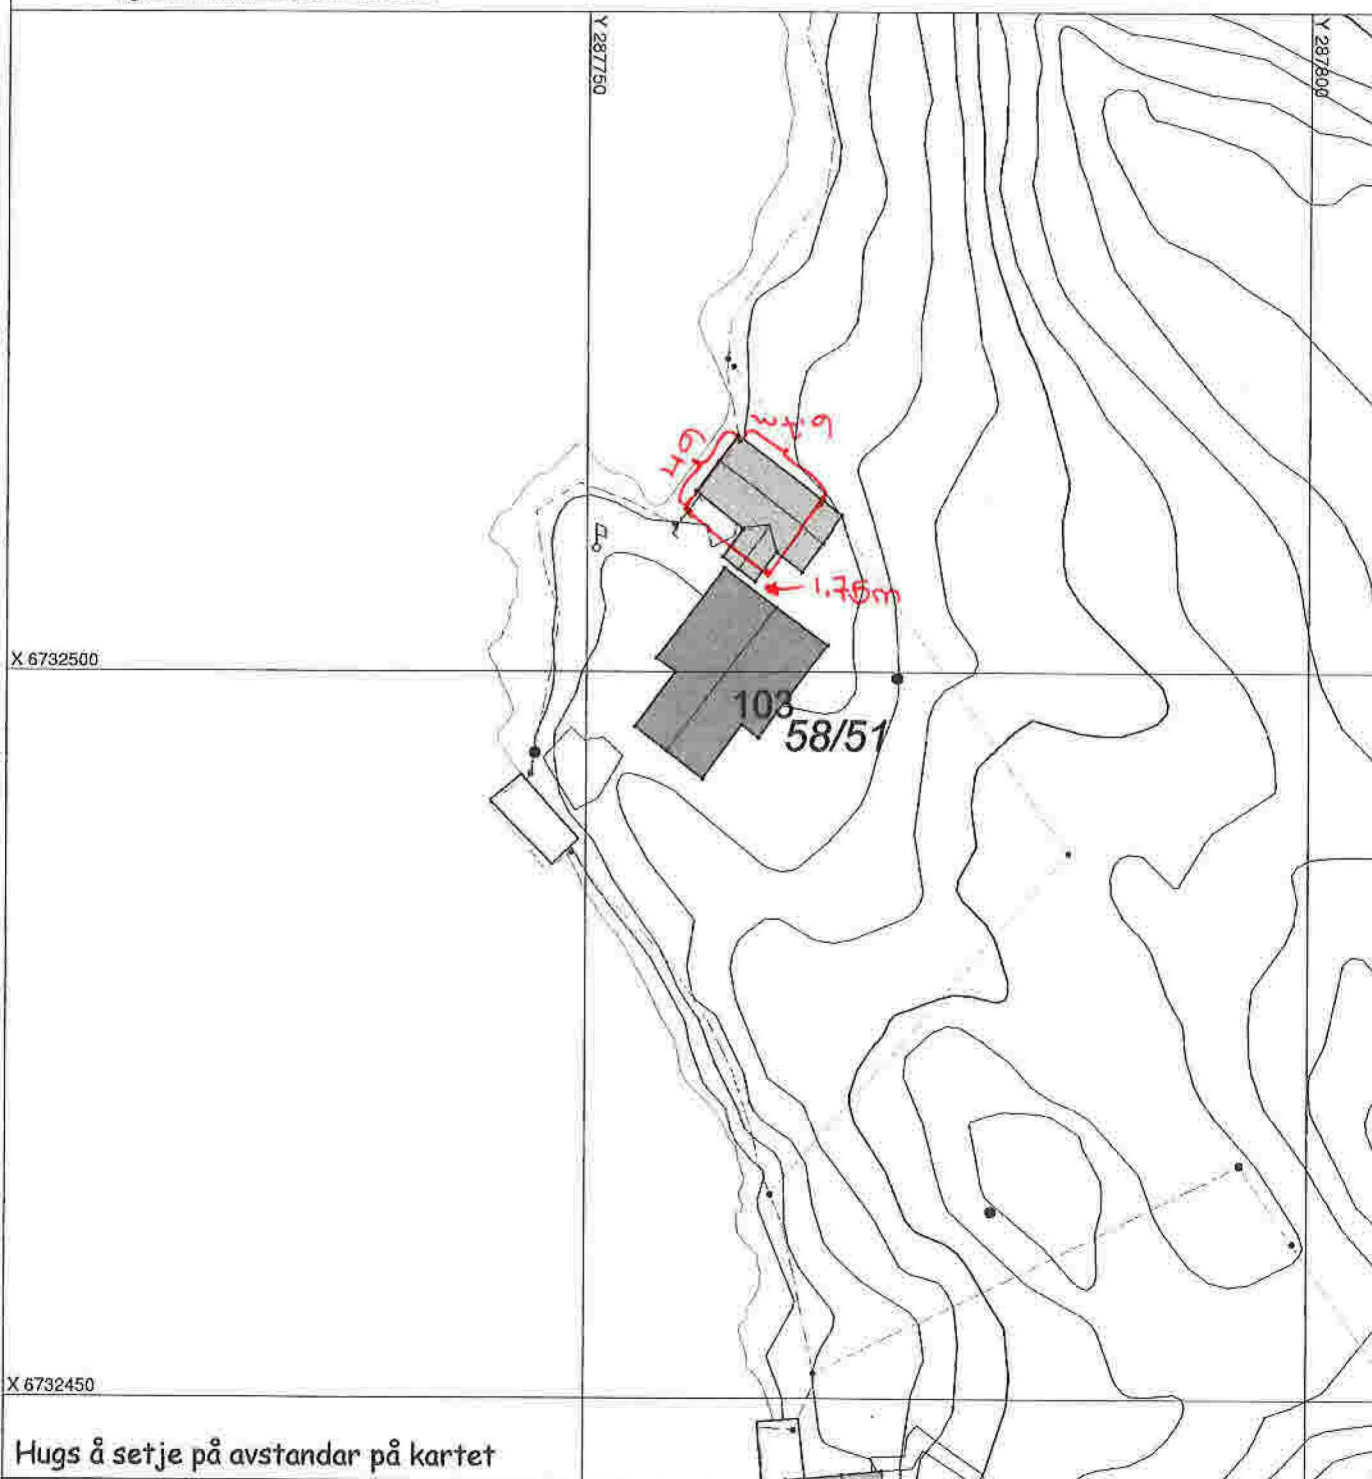

X 6732450

Hugs å setje på avstandar på kartet

SITUASJONSPLAN

Tiltak

Underskrift Situasjonsplan

Dato