

Audun Sylta
Rossnesvegen 129
5937 BØVÅGEN

Referanser:
Dykkar:
Vår: 21/9780 - 21/79635

Saksbehandlar:
Kjartan Medaas
kjartan.medaas@alver.kommune.no

Dato:
24.11.2021


Retta matrikkelkart - gnr 421 Sylta indre

Me viser til mottatt krav om retting av feil og manglar i matrikkelen mottatt 15.11.2021. Rettinga er no utført.

Som grunnlag for rettinga er brukt utskiftingskartet «Kart over indmarken til gaarden Indsylvte» frå 1883. Kartet er georeferert og brukt som bakgrunn for digitalisering av manglande grense mellom felles eigedom ved sjø og gbnr 421/4.

Vedlagt er kartutskrift over eigedommen etter at grensene er retta i eigedomskartet.

Føremålet med rettinga er kun å forbetre kartet. Det er grensene i marka og skyldskiftedokumentet/jordskiftkartet som gjeld. Grensene i kartet vil ha usikker kvalitet etter rettinga. Skal grensene få god kvalitet i kartet må det rekvirerast oppmålingsforretning.

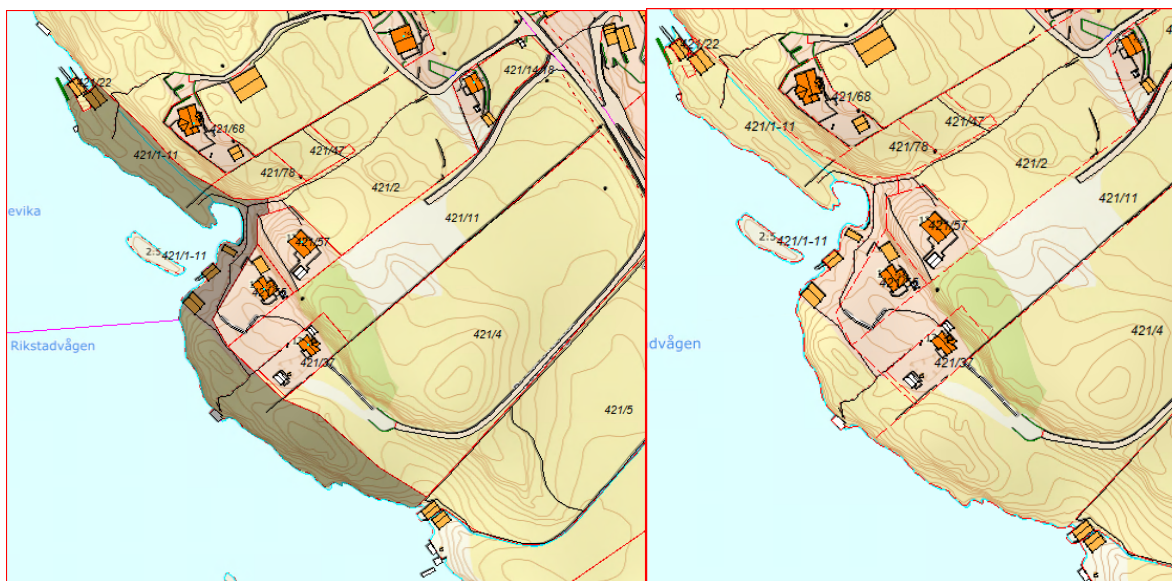

Etter retting

Før retting

Eigedomen er å finna på www.seeiendom.kartverket.no og www.nordhordlandskart.no

Ved evt. vidare kontakt i denne saka, ver venleg og vennlegast referer til saksnummer 21/9780. For evt. spørsmål kan sakshandsamar kontaktast på telefon 56349053 eller e-post kjartan.medaas@alver.kommune.no

Klage:

Denne avgjerla er et enkeltvedtak som kan klagast over, jf. matrikkellova §46. Klage skal stilast til Statsforvaltaren, men sendast til kommunen. Klagefrist er tre veker frå motteke brev.

Med vennlig helsing
Alver kommune, Kart og oppmåling

Kjartan Medaas
avdelingsingeniør

Dette dokumentet er elektronisk godkjent og har difor ingen signatur.

Kopi til:

Christopher Grindheim	Rossnesvegen 144	5937	BØVÅGEN
Harald Magnar Henne	Rossnesvegen 125	5937	BØVÅGEN
John Hermund Pettersen	Våkleivbrotet 30	5155	BØNES
Jorun Søgner	Riplegården 60	5161	LAKSEVÅG
Magnar Erik Øyhovden	Hellebakken 18 B	5039	BERGEN
Olav Karl Sylta	Rossnesvegen 170	5937	BØVÅGEN
Roy Arve Valdersnes	Kjenesvegen 45	5937	BØVÅGEN
Yngve Sylta	Nordre Gommershaugen 1 B	5254	SANDSLI

Mottakarar:

Audun Sylta	Rossnesvegen 129	5937	BØVÅGEN
-------------	------------------	------	---------