



Kommune: 4631 - ALVER  
Gardsnummer: 310  
Bruksnummer: 74

Utskriftsdato / klokkeslett: 24.11.2021 kl. 14:28  
Produsert av: Liv Berit Ones

Dette dokumentet viser resultatet av Kvalitetsheving for eksisterande matrikkeleining ført 24.11.2021.

#### **Orientering om relevant utdrag av matrikkelen**

Eit relevant utdrag av matrikkelen viser deler av opplysningane som registrert om matrikkeleiningane (eigedommane). Utdraget viser kva slags endringar som er gjort i matrikkelen knytt til ei forretning, som t.d. kva for grenser som vart behandla. Relevant utdrag av matrikkelen er heimla i Forskrift om eiendomsregistrering av 26. juni 2009 § 9.

Du kan kontakte kommunen for å få komplett matrikkelbrev, dersom du vil sjå alle opplysningar som er registrert om matrikkeleininga.

#### **Om heilskap og nøyaktighet i relevant utdrag av matrikkelbrevet**

Matrikkelen vart etablert ved konvertering av data frå tidlegare register. Det kan variere kor gode slike data er med omsyn til heilskap og nøyaktighet. I enkelte tilfelle kan grensepunkt og grenselinjer mangle heilt eller delvis, eller vere feil registrerte. Det kan også vere feil og manglar ved registrert bygnings- og adresseinformasjon. Heilskap og kartfestingsnøyaktighet er oftast betre innanfor enn utanfor tettbygde strøk. Ver merksam på at oppgjeve areal for mange matrikkeleiningar og bygg er usikre.

For utfyllande informasjon: [www.kartverket.no/utdragmatrikkel](http://www.kartverket.no/utdragmatrikkel)

## Matrikkeleining

Matrikkeleiningstype: Grunneigedom  
Bruksnamn: THORSHAUG  
Etableringsdato: 21.09.1967  
Skylid: 0,01  
Er tinglyst: Ja  
Har festegrunnar: Nei  
Er seksjonert: Nei

## Arealrapport

Tekst Areal Kommentar  
Utrekna areal for 310 / 74 2 299,3 m2

## Eigarforhold

### Tinglyste eigarforhold

Rolle	Status	Føds.d./org.nr	Namn	Brukseinin	Adresse	Andel
Heimelshavar		995479591	MELAND MUSIKKLAG		Postboks 115 5906 FREKHAUG	1 / 1

## Forretningar der matrikkeleininga er berørt

### Forretning

### Forretningstype

### Årsak til feilretting

### Forretningsdokumentdato

### Kommunal saksreferanse

### Nettadresse (URL)

### Annar referanse

### Tinglysing

### Status

### Endra dato

### Matrikkelføring

### Signatur

### Dato

Kvalitetsheving for eksisterande matrikkeleining 29.04.2021

Oppmålingsforretning

21/2935

onesliv 24.11.2021


Rolle	Matrikkeleining	Arealendring
Berørt	4631 - 310/53	0
Berørt	4631 - 310/74	0
Berørt	4631 - 310/229	0

# Oversiktskart

Målestokk 1:5 000  
EUREF89 UTM Sone 32




Her ser du matrikkeleiningane forretinga gjeld:

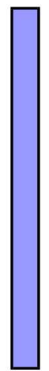


# Oversiktskart for 310 / 74

Målestokk 1:1 000  
EUREF89 UTM Sone 32

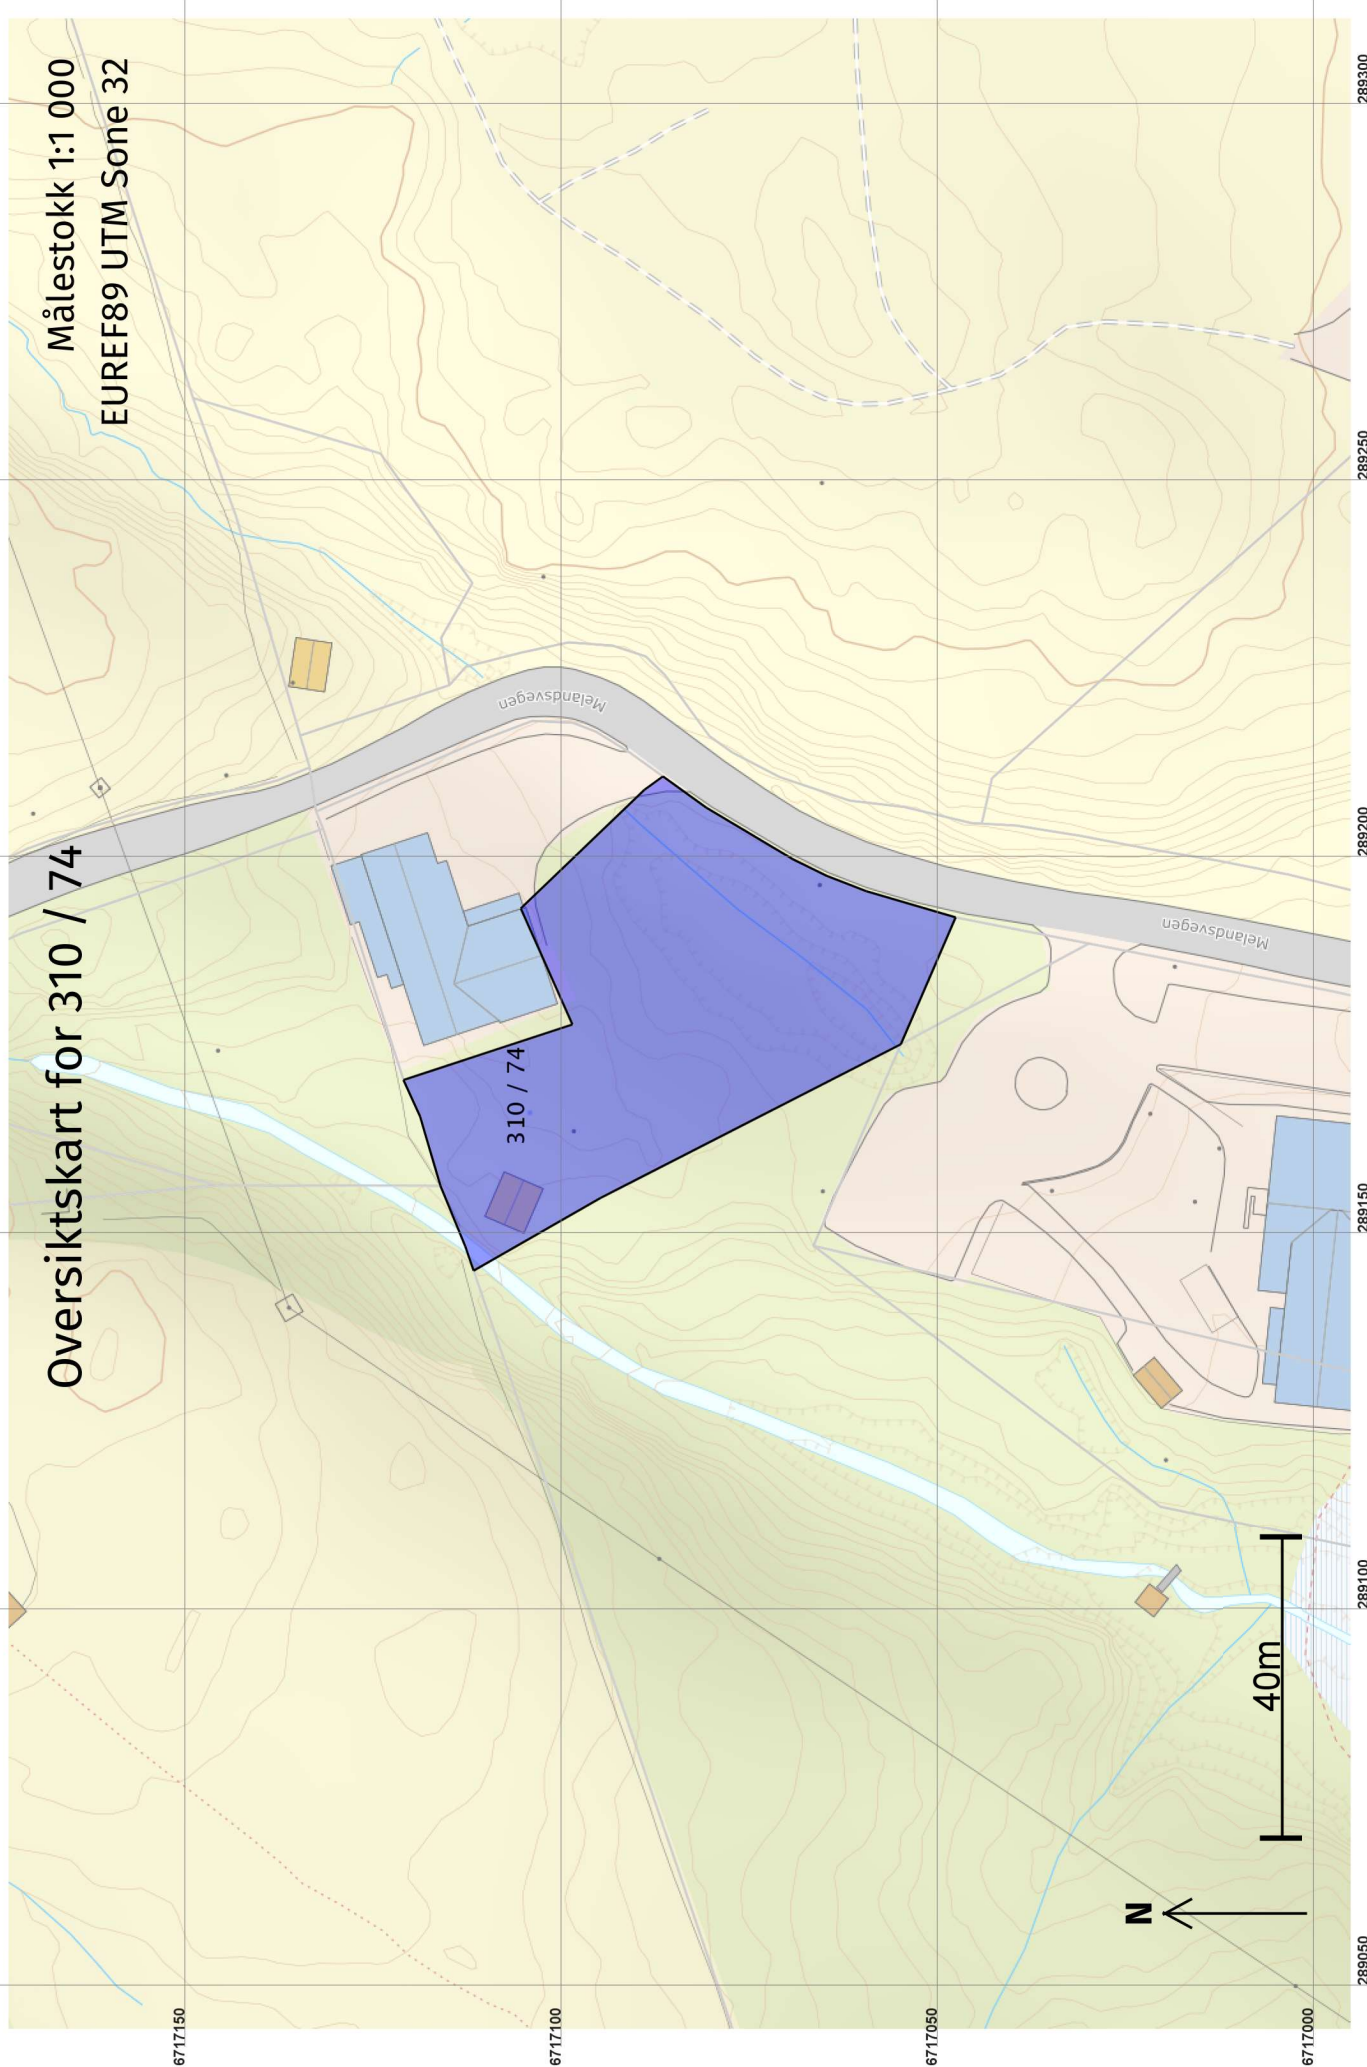

# Grenser før "Kvalitetsheving for eksisterende matrikkeleining" ført 24.11.2021


Målestokk 1:250  
EUREF89 UTM Sone 32

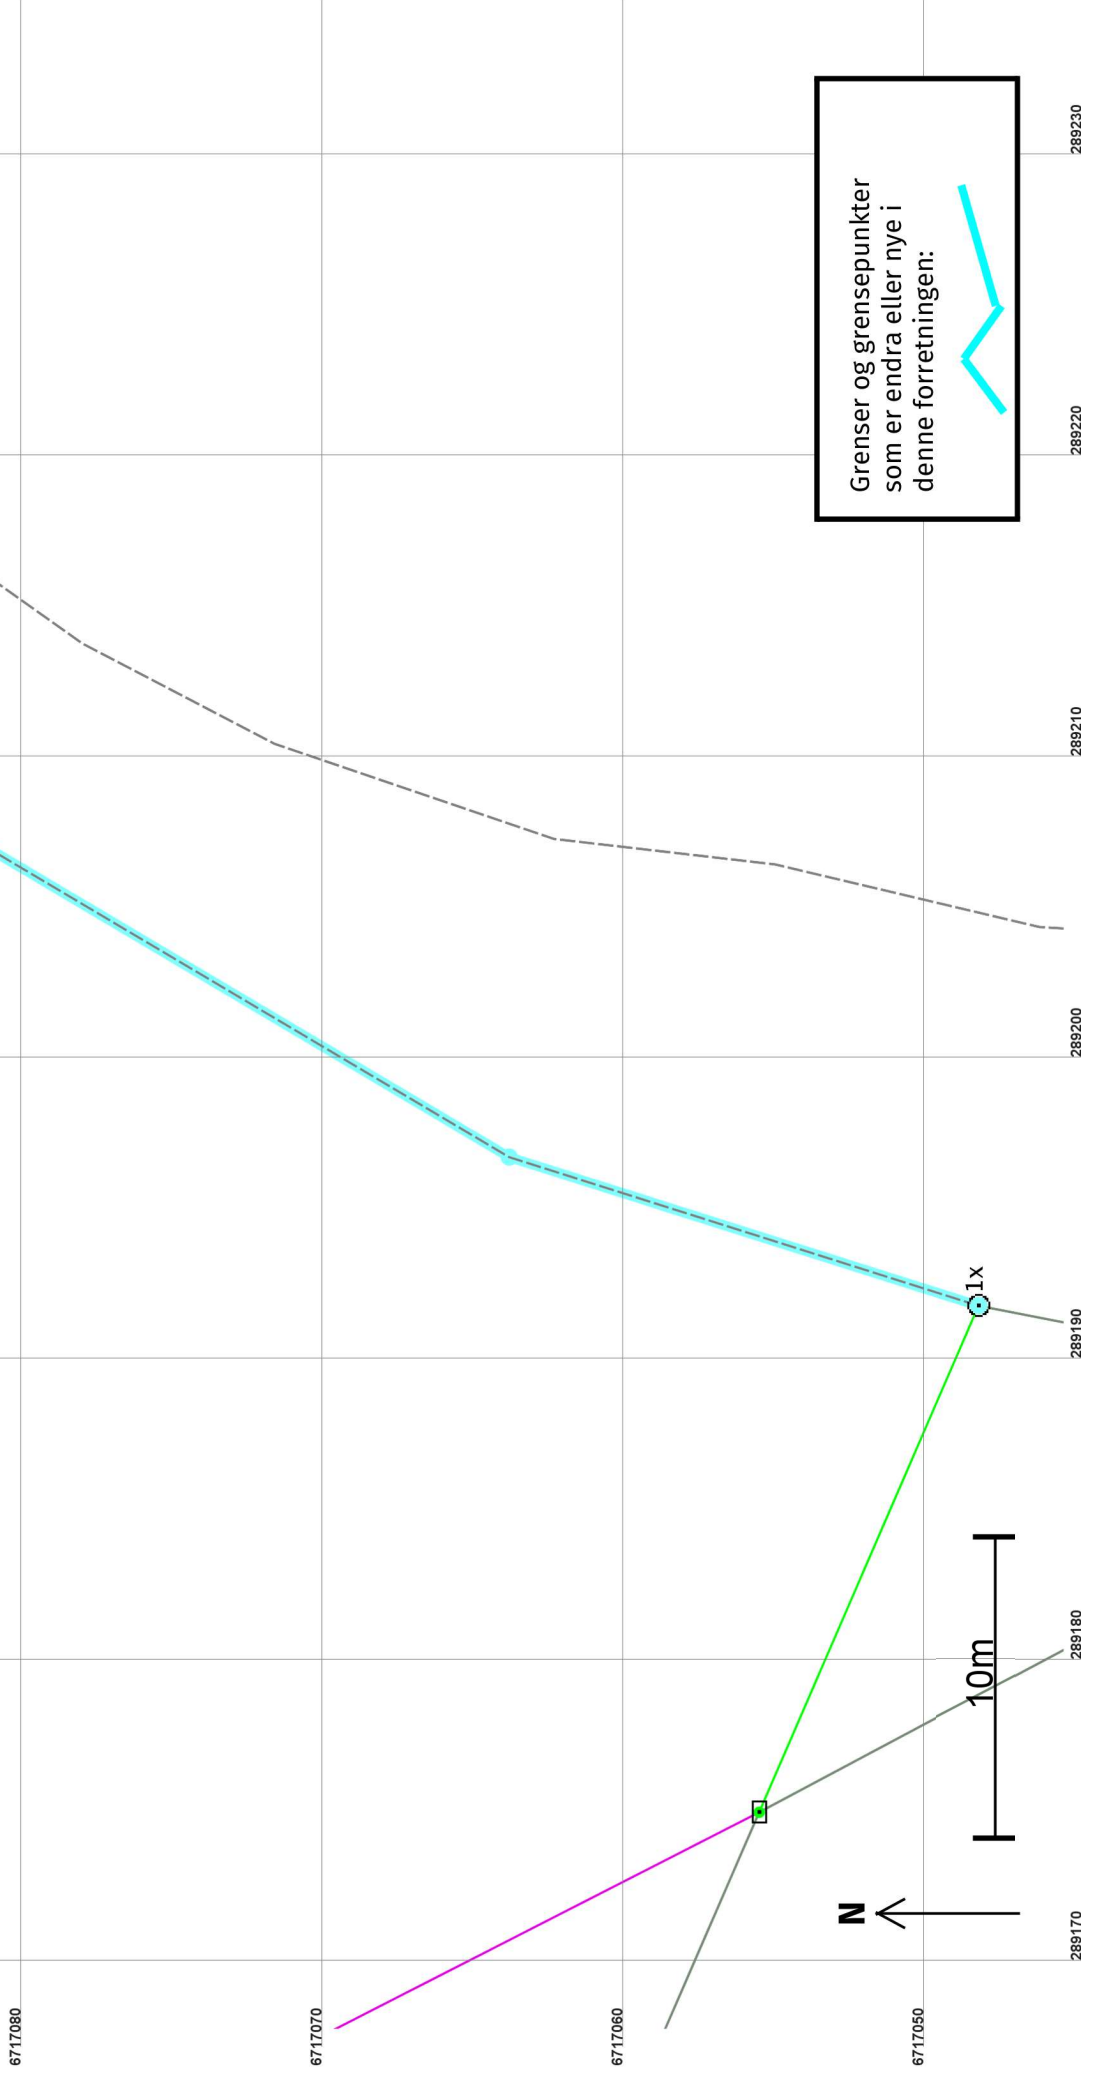

Grenser og grensepunkter som er endra eller nye i denne forretningen:



# Grenser etter "Kvalitetsheving for eksisterende matrikkeleining" ført 24.11.2021

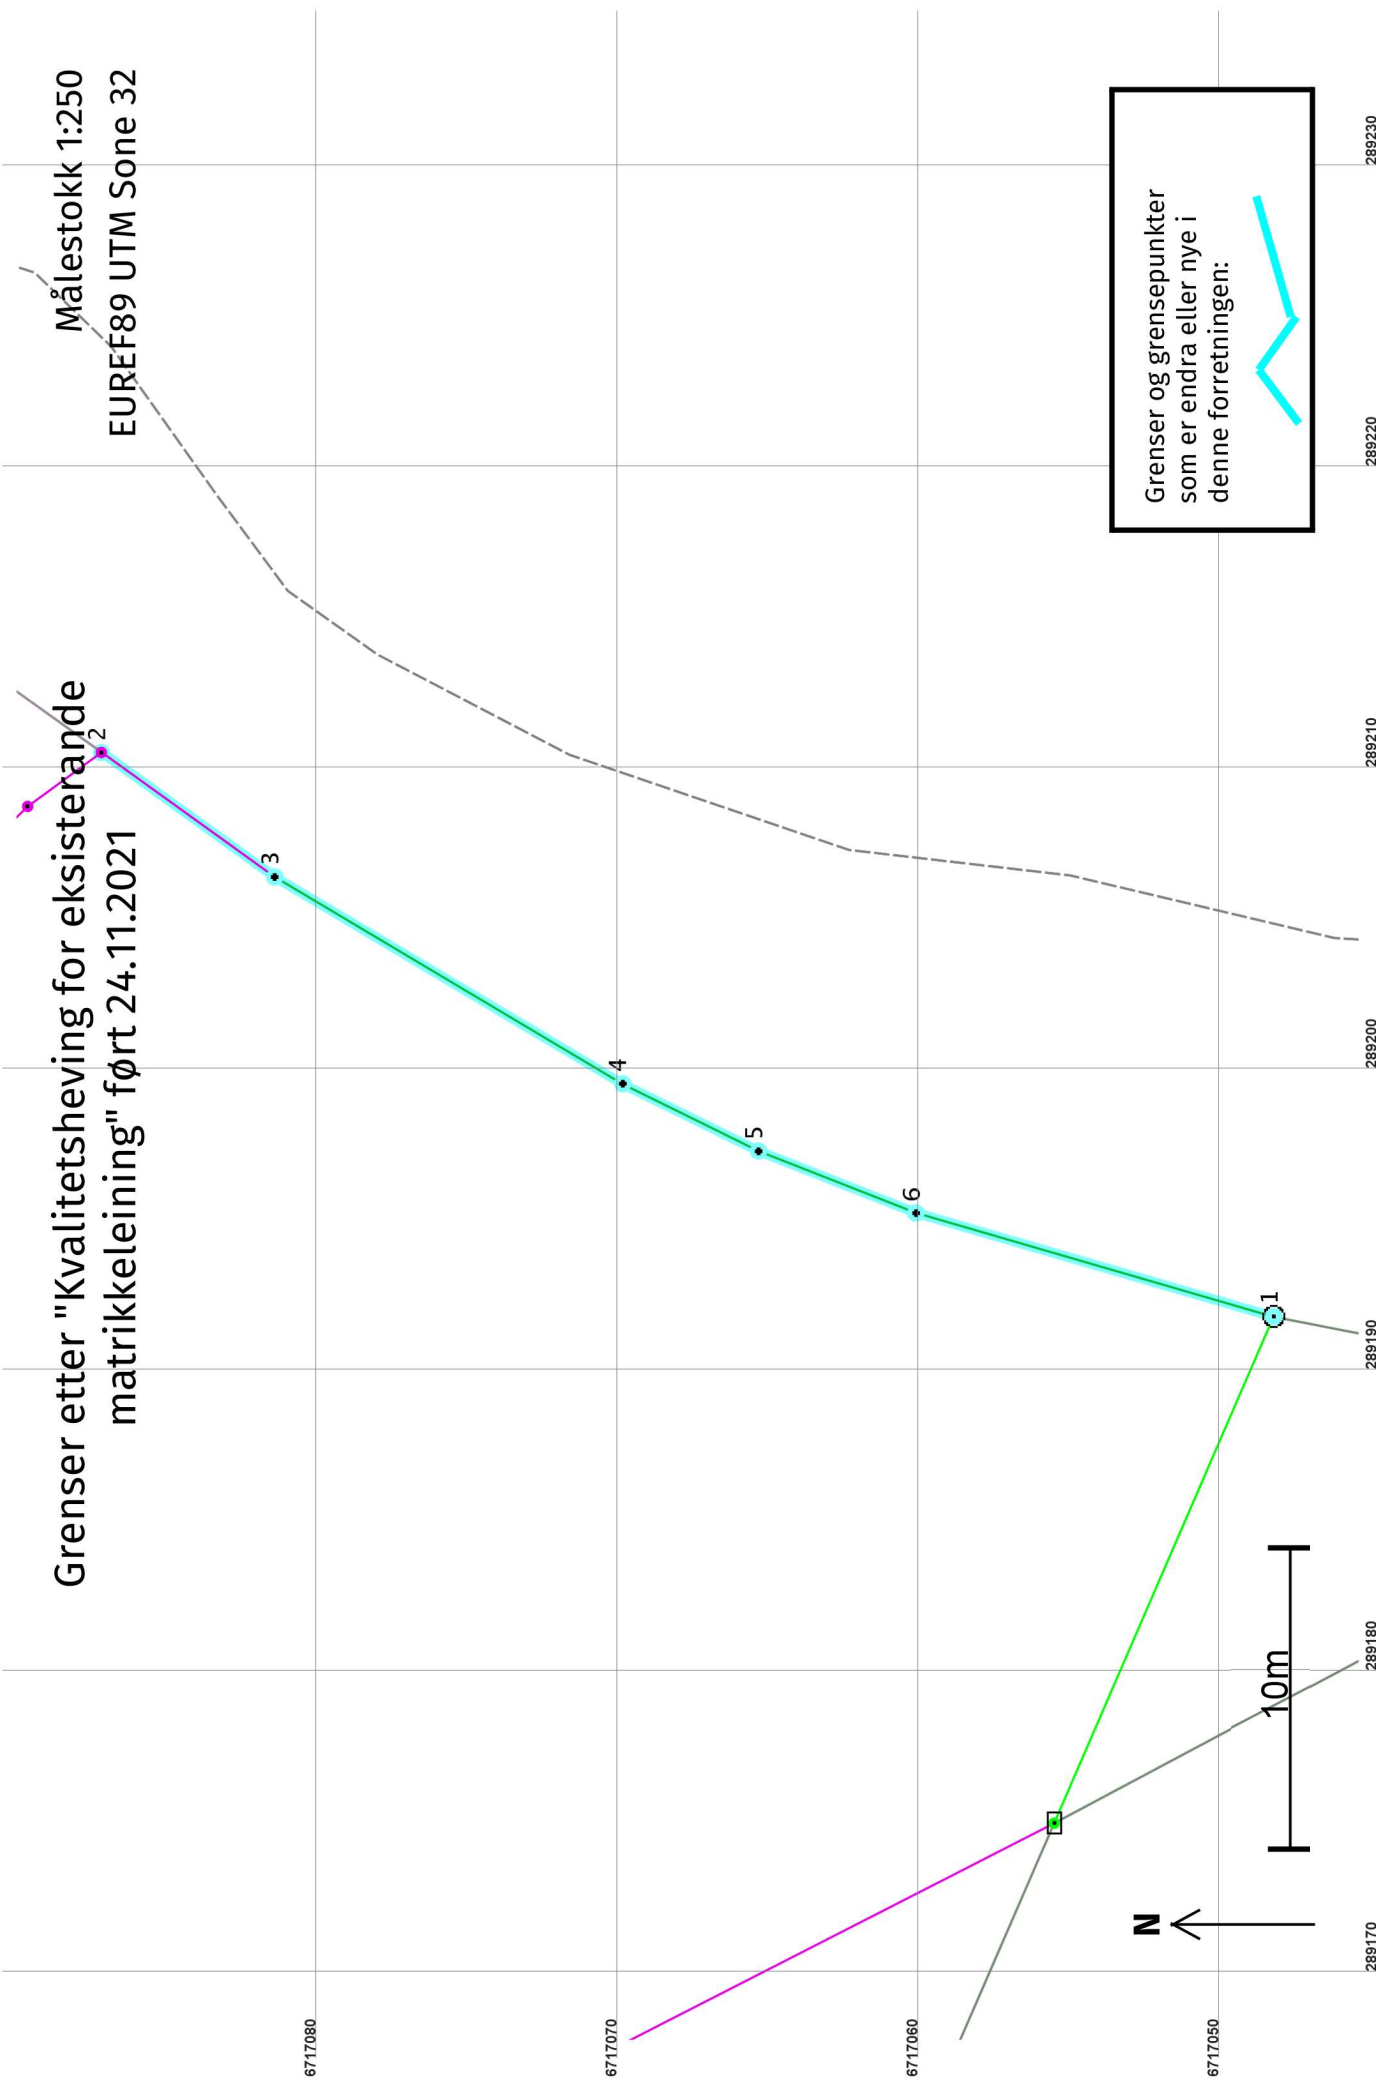

## Kvalitetsheving for eksisterande matrikkeleining 24.11.2021

### Før forretninga:

**Areal:** 2 315,6      Arealmerknad: Hjelpelinje vegkant  
**Representasjonspunkt:**    **Koordinatsystem:** EUREF89 UTM Sone 32      **Nord:** 6717106      **Aust:** 289160

### Etter forretninga:

**Areal:** 2 299,3      Arealmerknad:  
**Representasjonspunkt:**    **Koordinatsystem:** EUREF89 UTM Sone 32      **Nord:** 6717106      **Aust:** 289160

### Grensepunkt / Grenselinje

#### Ytre avgrensing

Løpenr	Status	Nord	Aust	Grensemerke nedsett i / Lengde (m)	Grensepunkttype / Linjeinformasjon	Målemetode / Grenser mot	Nøyaktighet (SD i cm)	Radius
1x	Endra - Før	6717048,40	289191,73	18,32	Offentleg godkjent grensemerke	10 Terrengmålt 4631 - 310 / 53 og 4631 - 310 / 229	10	
1	Endra - Etter	6717048,40	289191,73	18,32	Jordfast stein	10 Terrengmålt 4631 - 310 / 53 og 4631 - 310 / 229	10	
2x	Endra - Før	6717087,33	289210,45	43,46	Geometrisk hjelpepunkt	69 Utrekna 4631 - 310 / 20, 4631 - 310 / 35, 4631 - 310 / 500 86 og 4631 - 310 / 229	200	
2	Endra - Etter	6717087,33	289210,45	7,09	Geometrisk hjelpepunkt	69 Utrekna 4631 - 310 / 20, 4631 - 310 / 35, 4631 - 310 / 201 86 og 4631 - 310 / 229	200	
3	Nytt	6717081,57	289206,32	13,44	Umerkt	96 GPS kinematisk (Real time kinematic) 4631 - 310 / 229	10	
4	Nytt	6717070,02	289199,46	5,04	Umerkt	96 GPS kinematisk (Real time kinematic) 4631 - 310 / 229	10	
5	Nytt	6717065,50	289197,22	5,61	Umerkt	96 GPS kinematisk (Real time kinematic) 4631 - 310 / 229	10	
6	Nytt	6717060,28	289195,17	12,37	Umerkt	96 GPS kinematisk (Real time kinematic) 4631 - 310 / 229	10	