


# Radøy kartverk

Kartgrunnlag: FKB-C (m=1:5000)  
Med atterhald om feil i kartgrunnlag.  
Målestokk 1:1000  
Dato: 15/3/2005

## RADØY KOMMUNE

|              |              |
|--------------|--------------|
| JOURNAL NR.  | ARKIV NR.    |
| AVD.         |              |
| SAKSBEH.     | KOPI TIL     |
| 28 FEB. 2006 |              |
| ARKKODE<br>P | ARKKODE<br>S |
| PRESEDENS    | KASSASJON    |

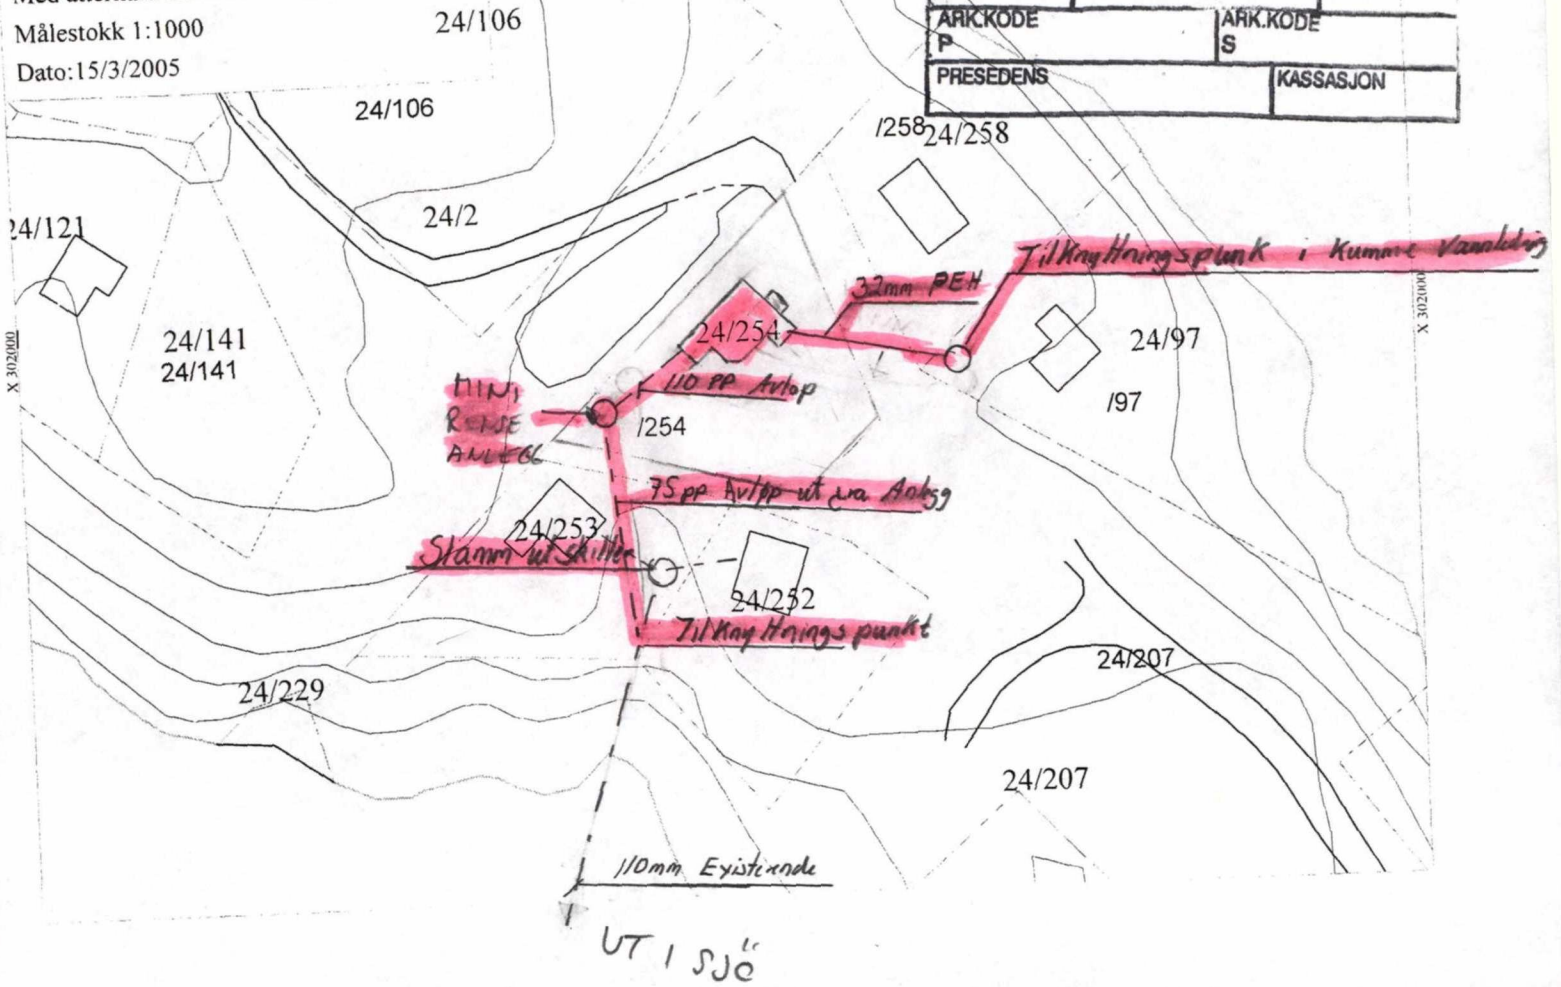

GNR: 24

BNR: 254

EIER:

WIBECH VEKA

ROGER HANSEN