


NORD ØST

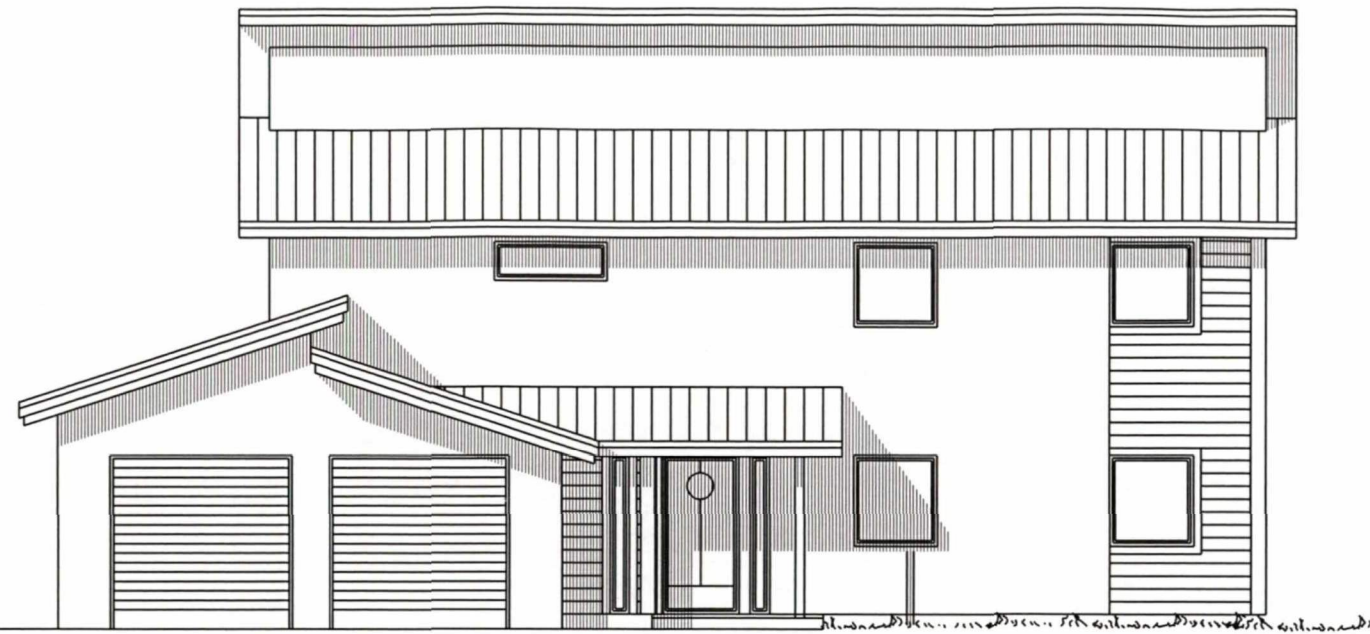


SØR VEST



SØR ØST

Pergola

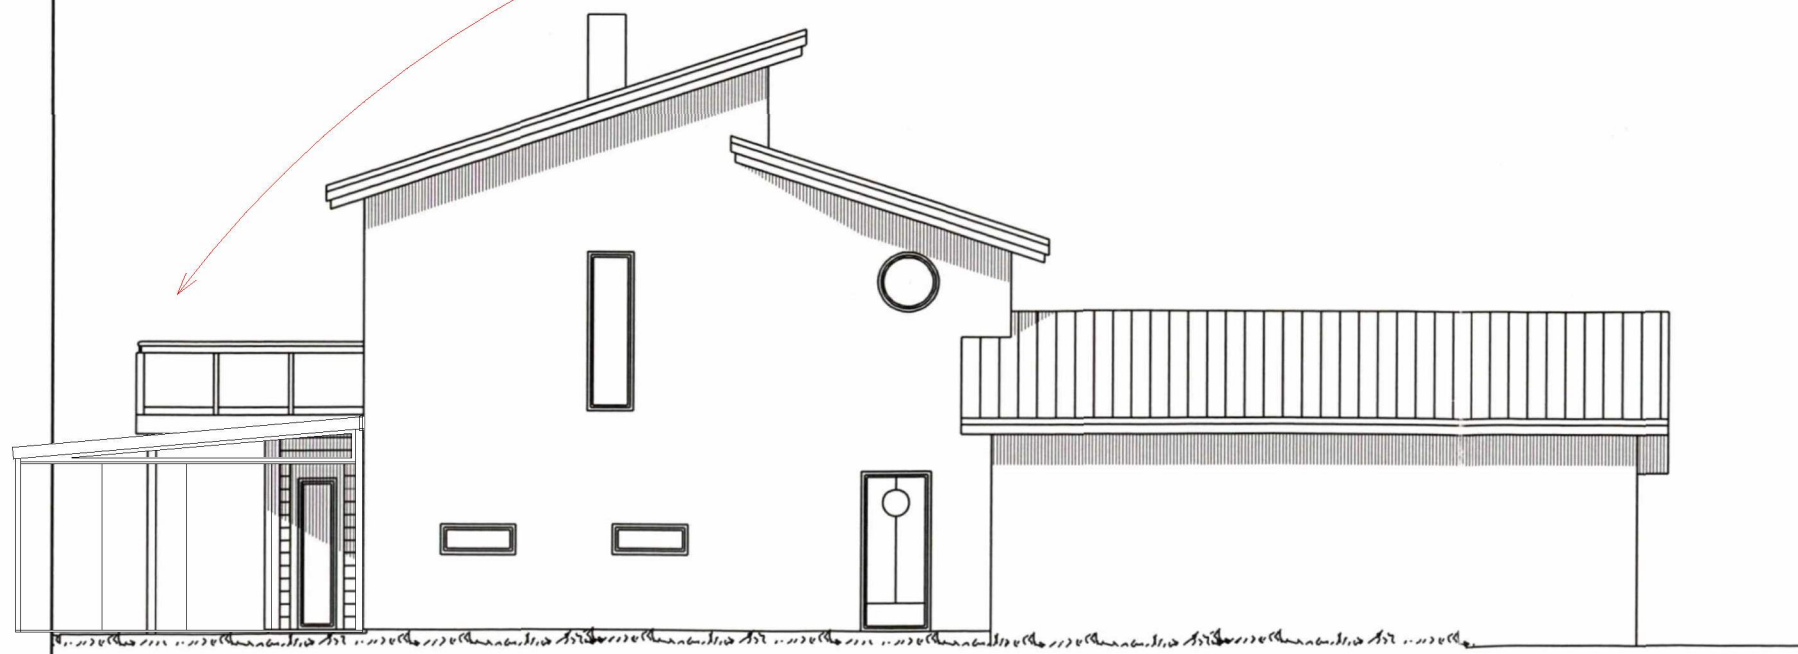

TEGNINGENE ER TARGET CONSULTING AS SIN EIENDOM, OG KAN IKKE DISTRIBUERES UTEN ETTER NÆRMERE AVTALE MED EIER. ERSTATNINGSKRAV KAN EVENTUELT REISES.



No.	Description	Date

Mikael Salsheden

Dalemarka 75
5918 Frekhaug

FASADE - sørvest / sørøst

Project number

Date 09.11.2021

Drawn by SH

Checked by TS

120

Scale 1 : 100