



# SNITT

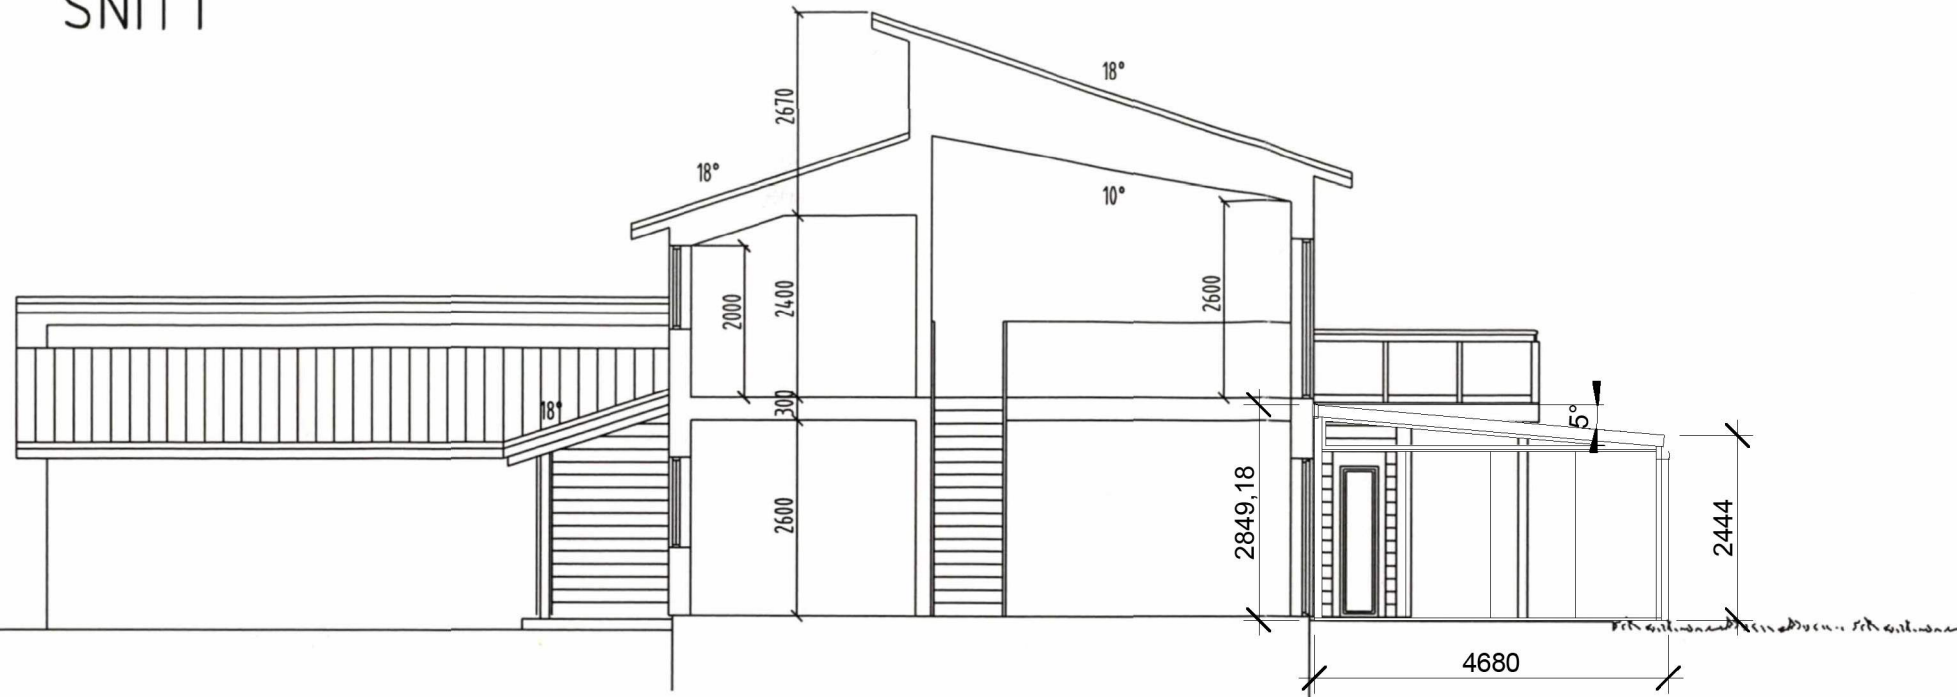

# NORD VEST

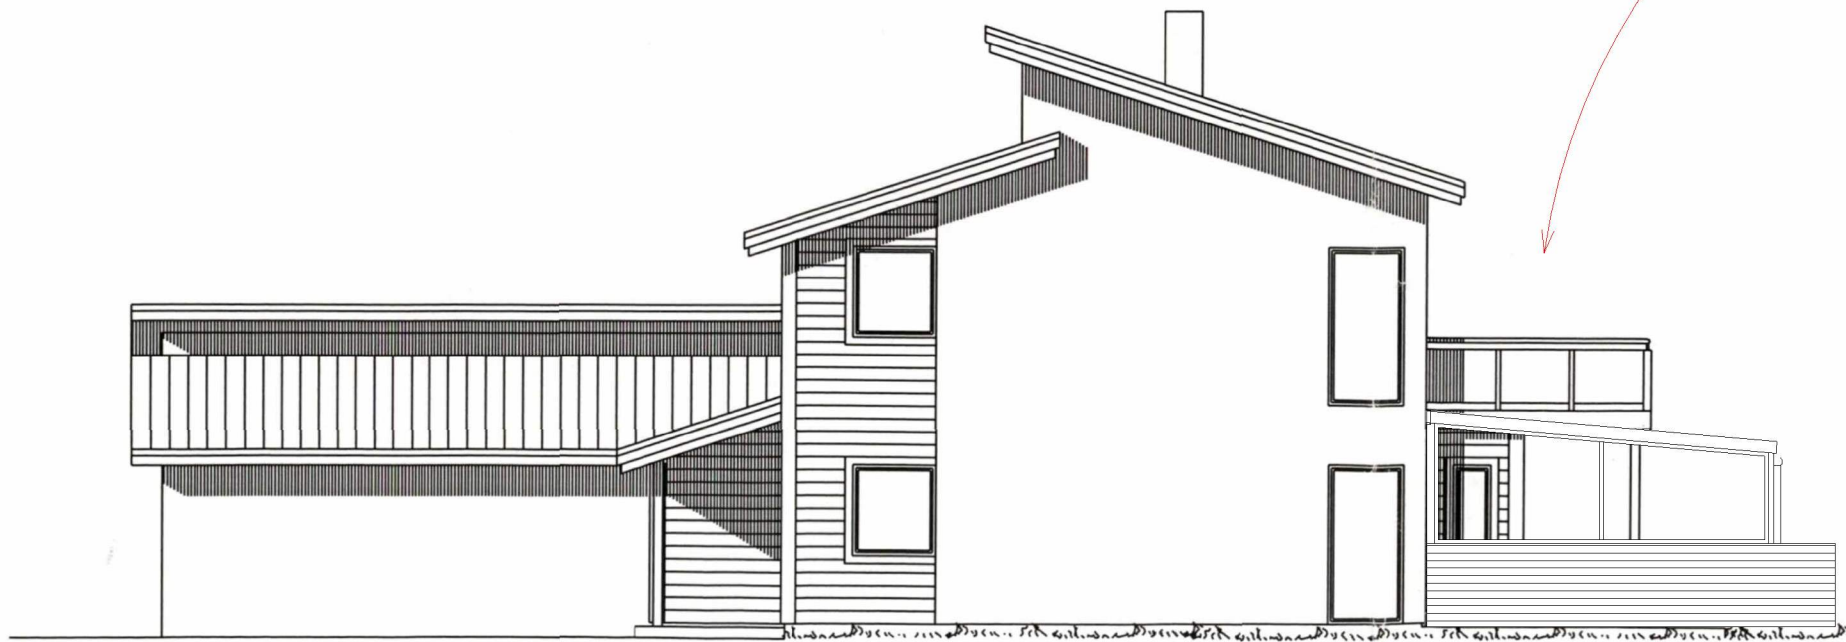

Pergola

TEGNINGENE ER TARGET CONSULTING AS SIN EIENDOM, OG KAN IKKE DISTRIBUERES UTEN ETTER NÆRMERE AVTALE MED EIER. ERSTATNINGSKRAV KAN EVENTUELT REISES.



No.	Description	Date

**Mikael Salsheden**

Dalemarka 75  
5918 Frekhaug

**FASADE nordvest / SNITT**

Project number	<b>121</b>	
Date		09.11.2021
Drawn by		SH
Checked by		TS
Scale	1 : 100	