


1. ETASJE

Pergola

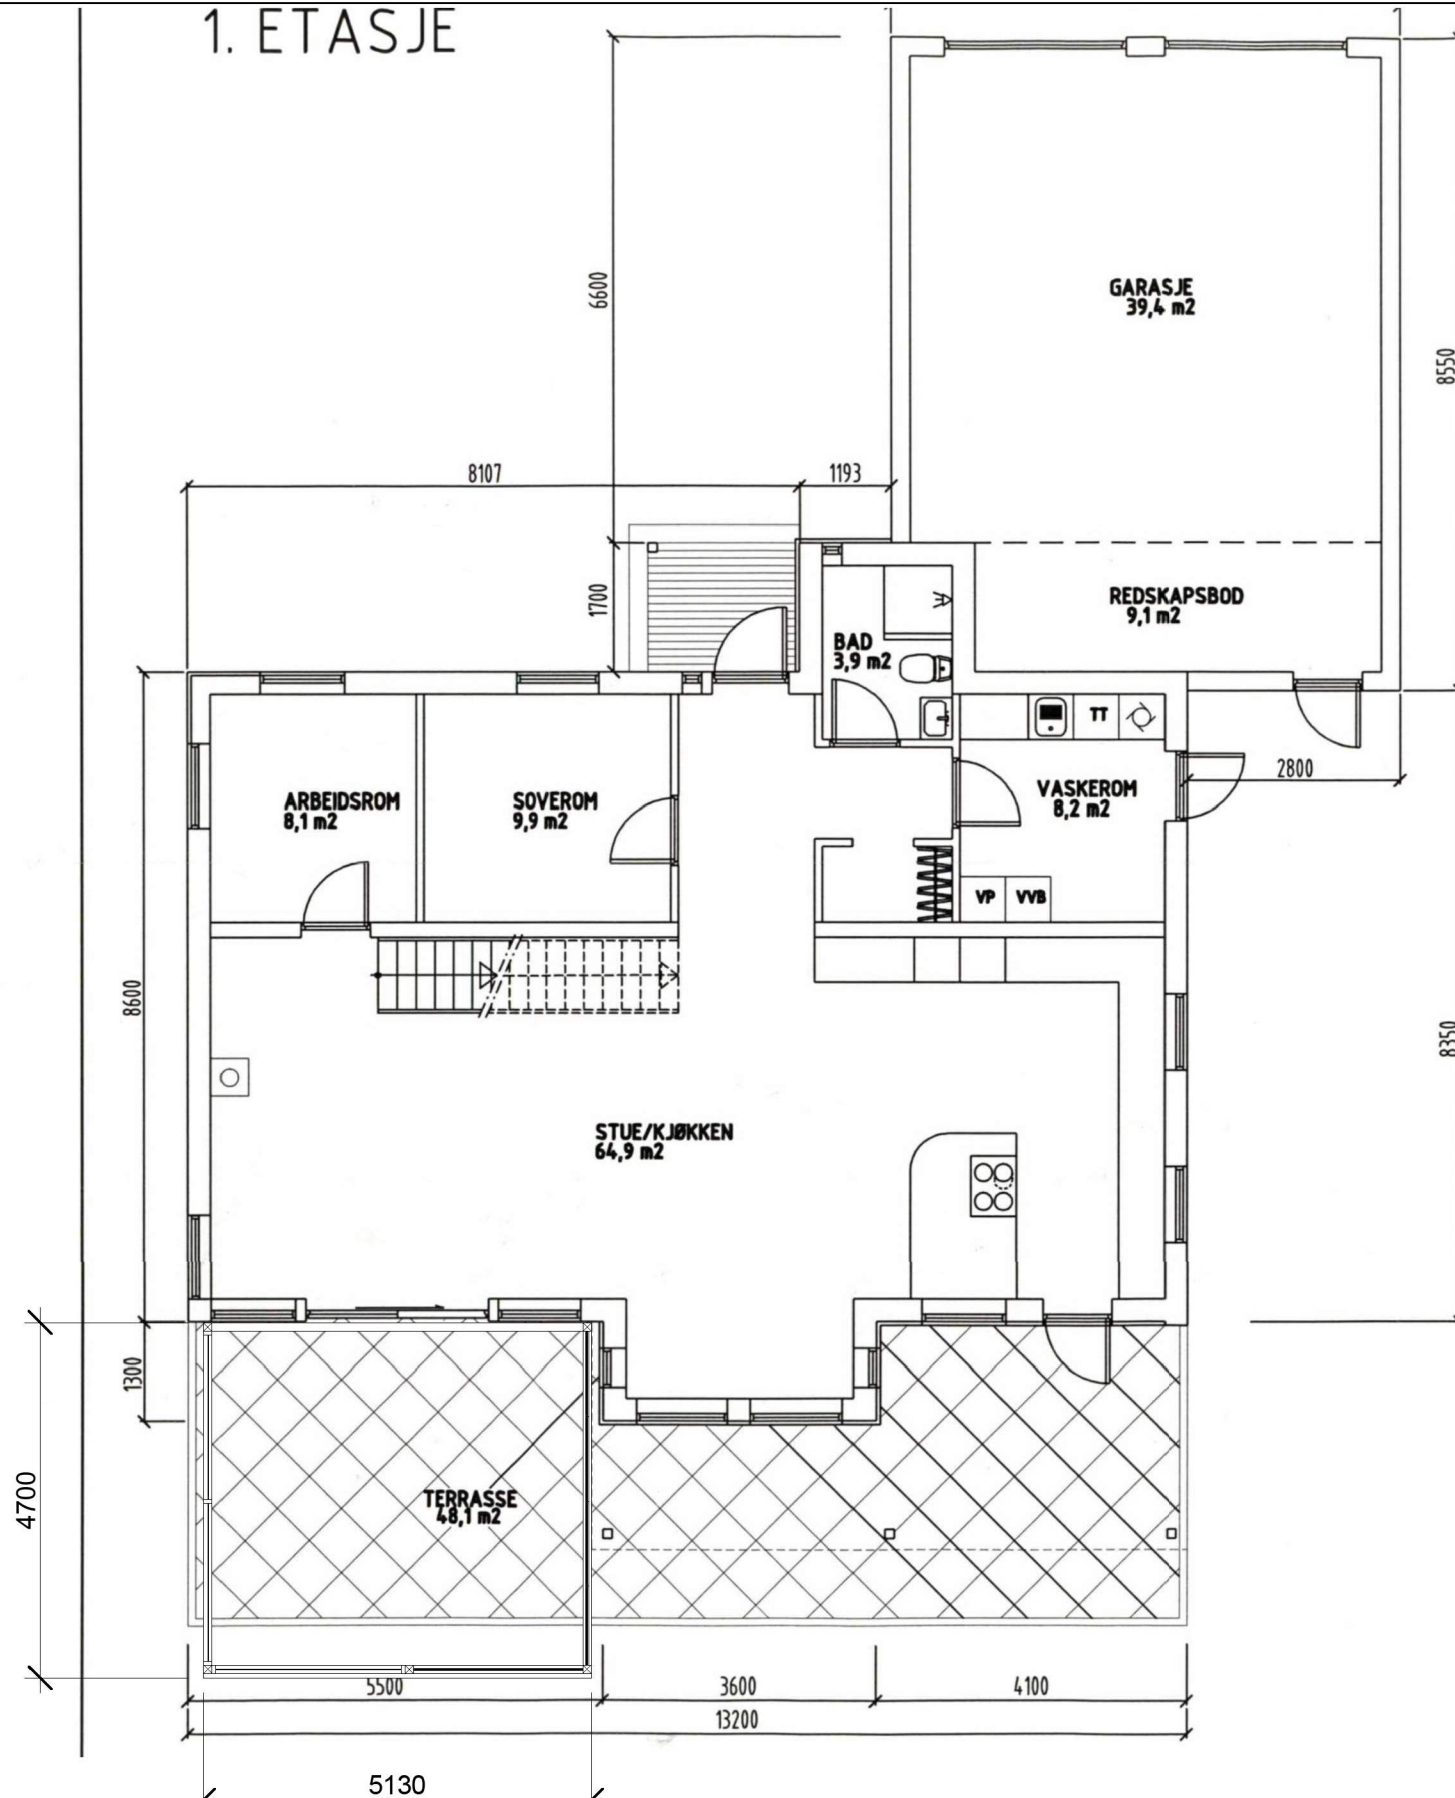

TEGNINGENE ER TARGET CONSULTING AS SIN EIENDOM, OG KAN IKKE DISTRIBUERES UTEN ETTER NÆRMERE AVTALE MED EIER. ERSTATNINGSKRAV KAN EVENTUELT REISES.



No.	Description	Date

Mikael Salsheden

Dalemarka 75
5918 Frekhaug

PLAN

Project number

Date

09.11.2021

Drawn by

SH

Checked by

TS

110

Scale

1 : 100