



SNITT

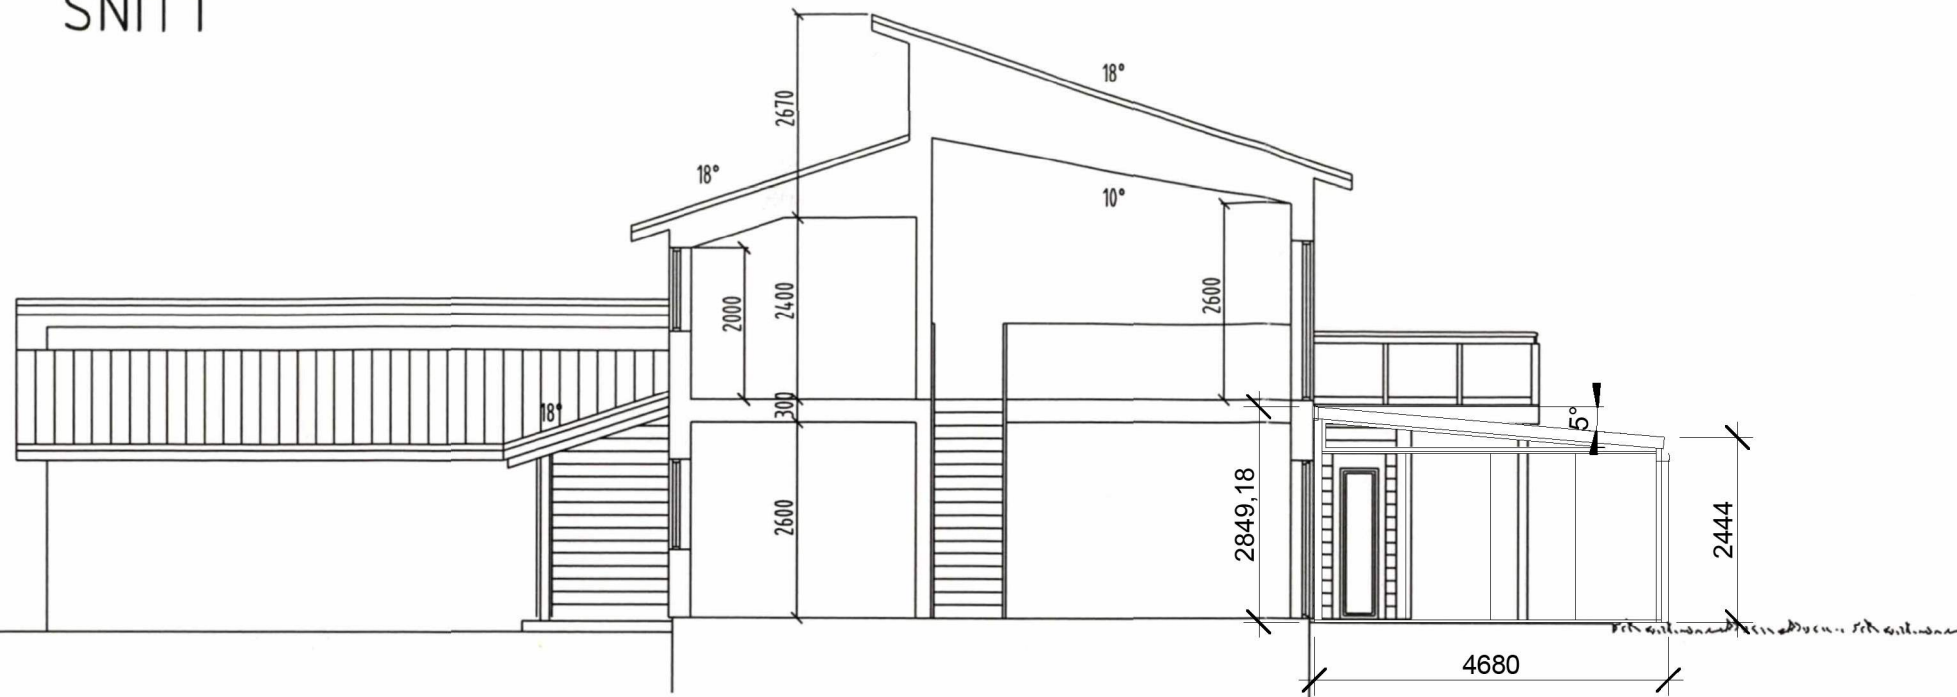

NORD VEST

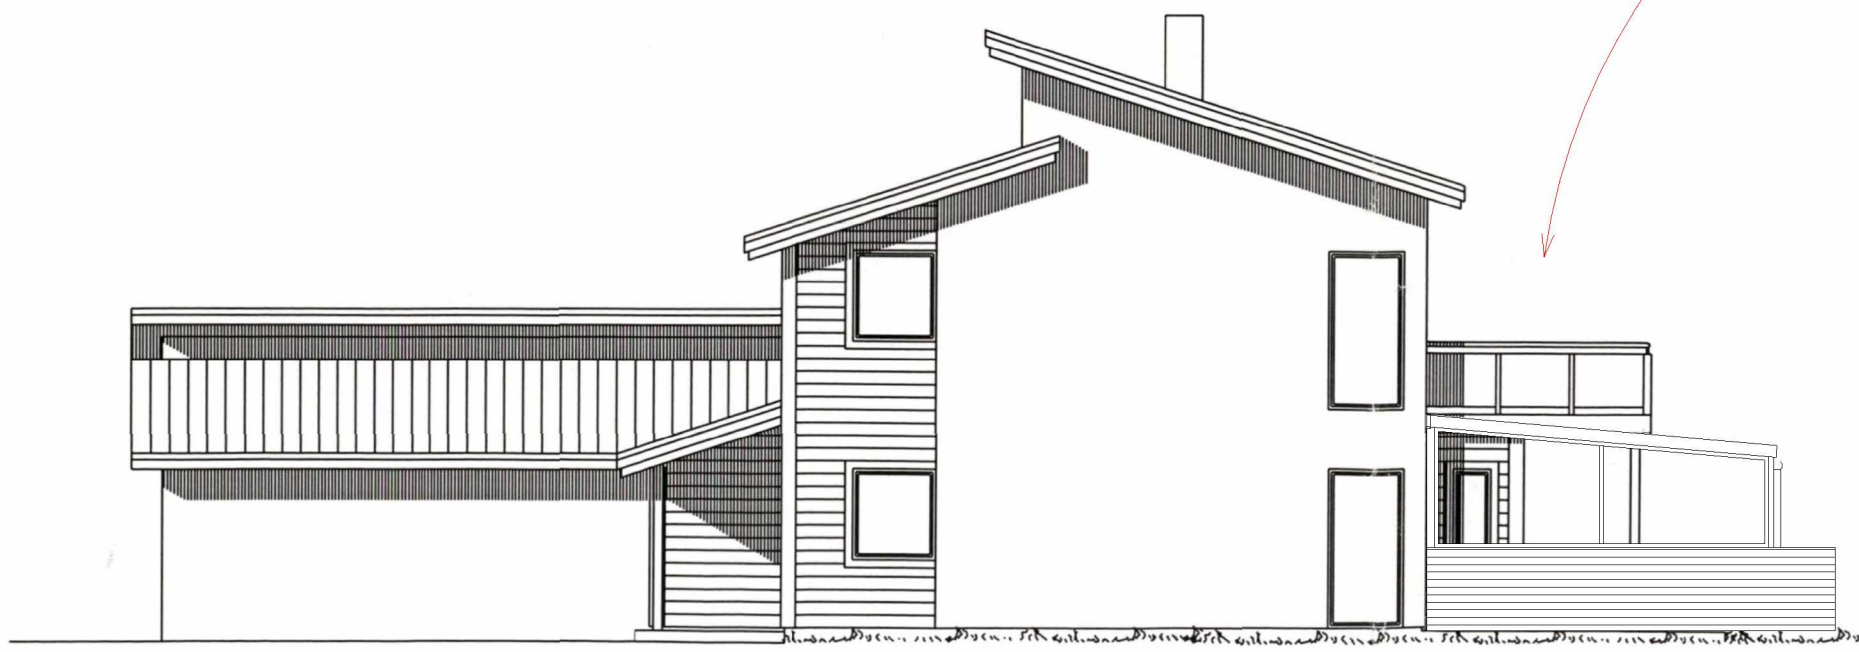

Pergola

TEGNINGENE ER TARGET CONSULTING AS SIN EIENDOM, OG KAN IKKE DISTRIBUERES UTEN ETTER NÆRMERE AVTALE MED EIER. ERSTATNINGSKRAV KAN EVENTUELT REISES.



No.	Description	Date

Mikael Salsheden

Dalemarka 75
5918 Frekhaug

FASADE nordvest / SNITT

Project number	121	
Date		09.11.2021
Drawn by		SH
Checked by		TS
Scale	1 : 100	