


Søk etter innhold i valgte kilder

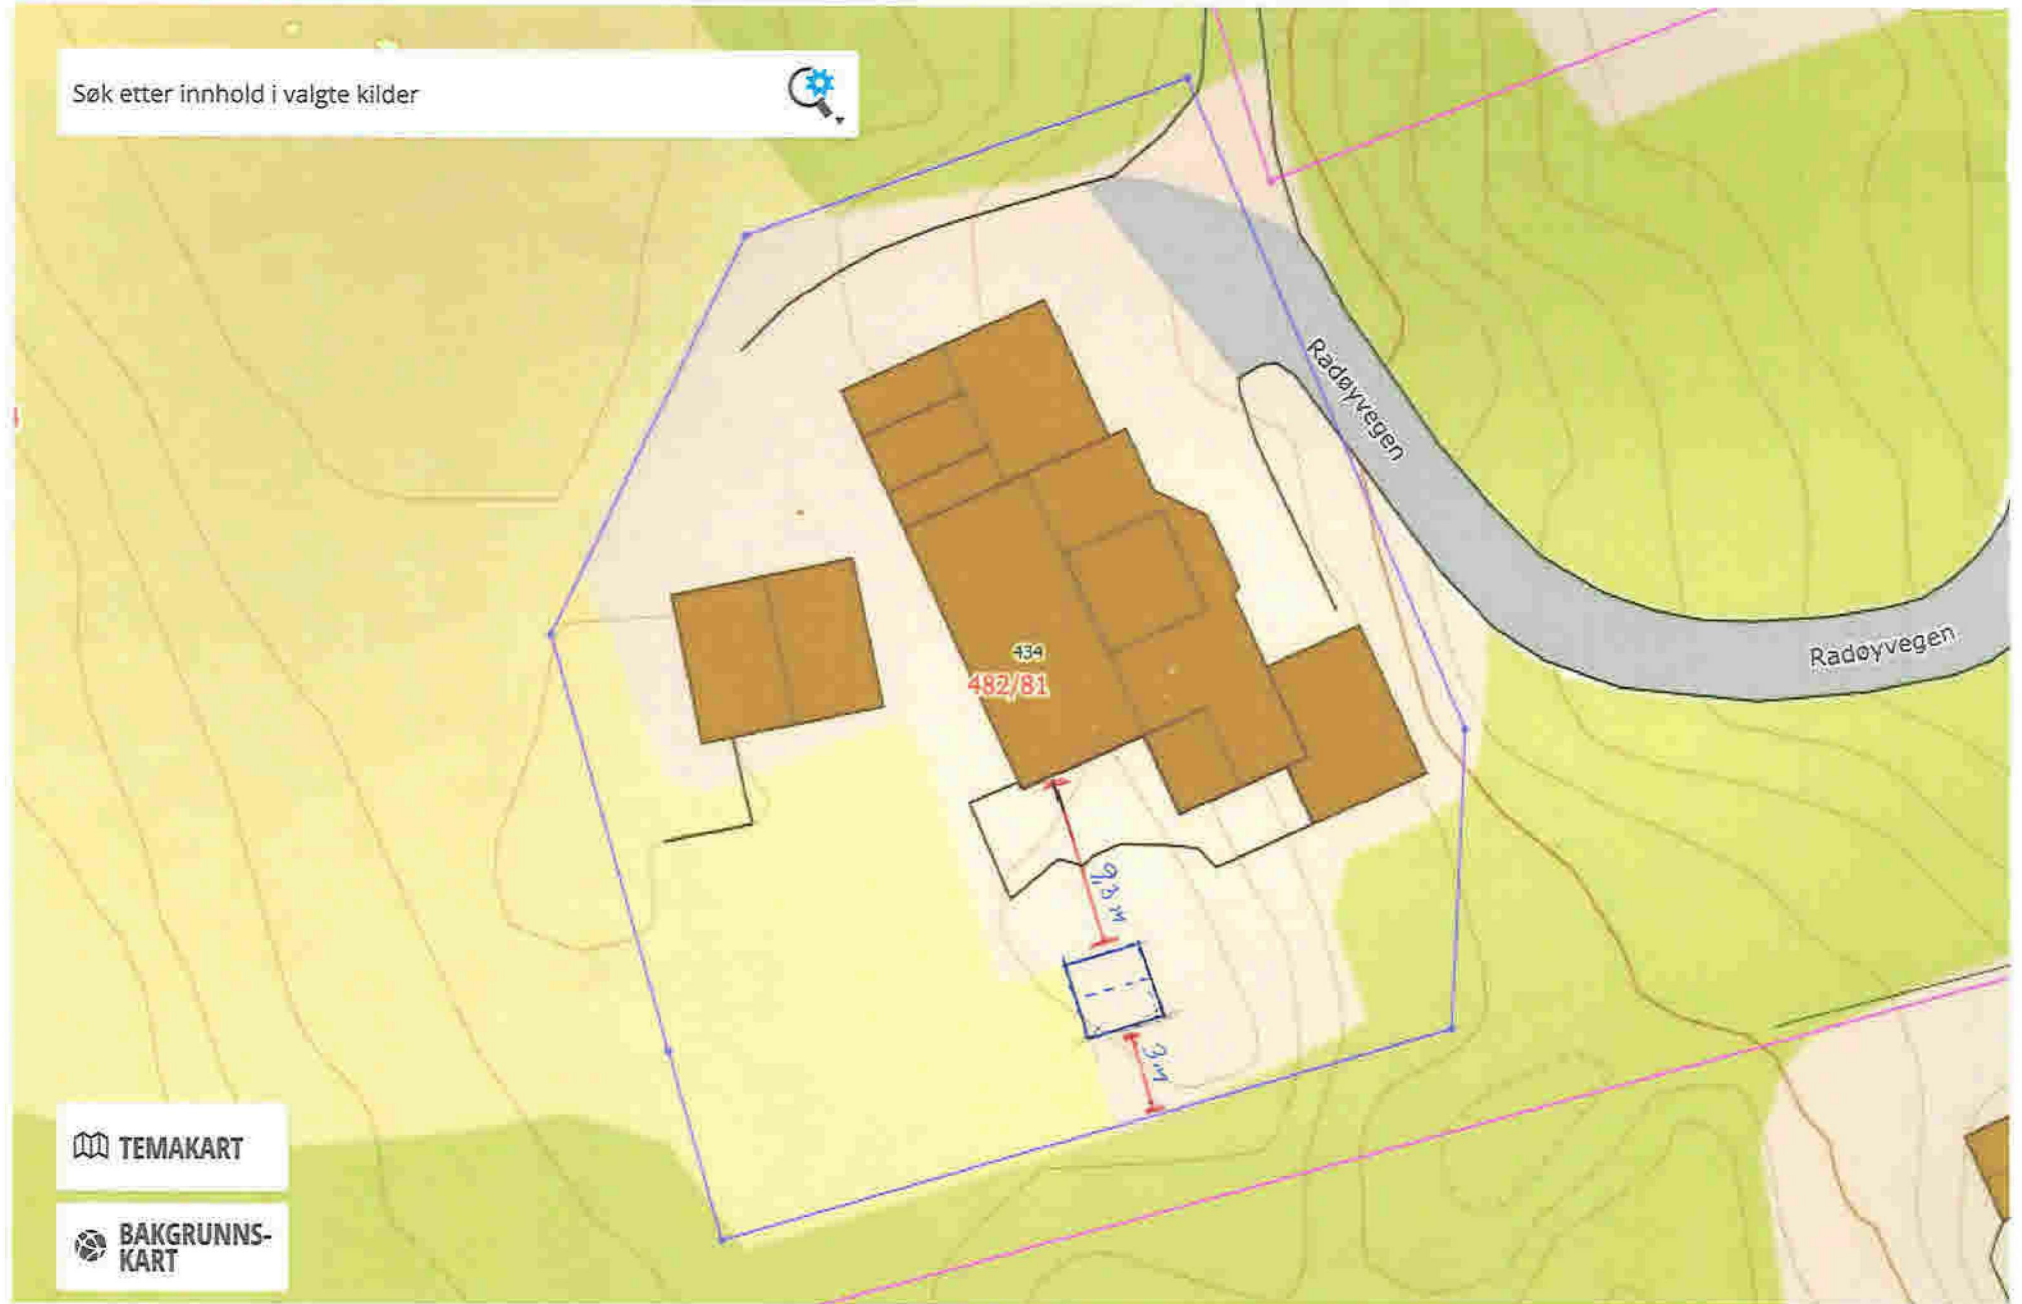

TEMAKART

BAKGRUNNSKART

EPSG:32632 N: 6724839 Ø: 291685

Målestokk 1 : 312