

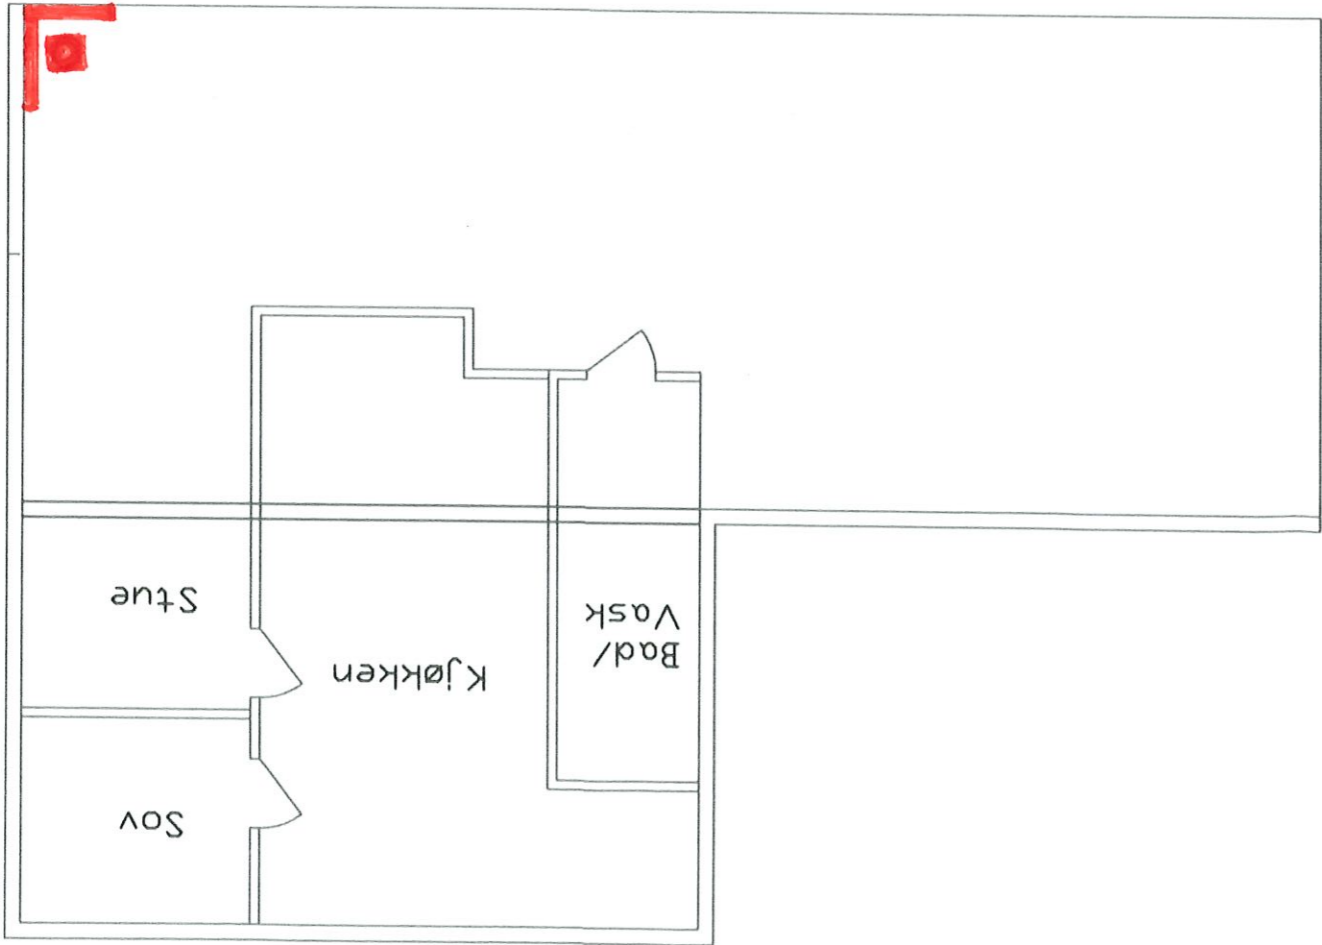


Die Kristian Nøttveit		45	288	M&L: 1:100
P&bygg		M&L i mm		
2007-28-09 rev 01				
HH		28-09-07		
0				

 


Plan løsning ny bygging

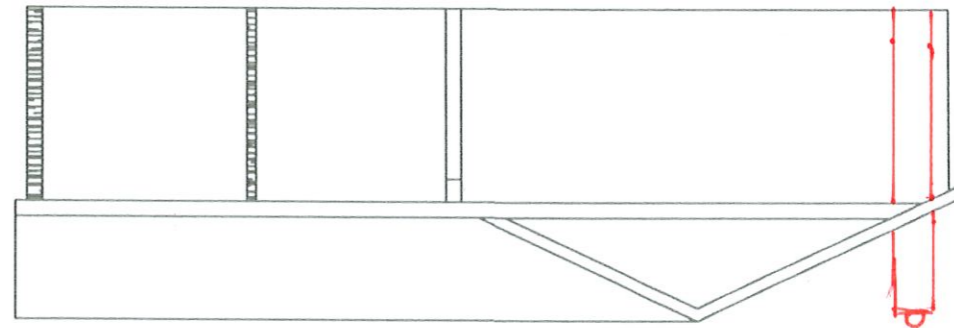


Snitt


Hentert i stue	
Dato: 18.11.21	
NY Pipe	
Gnr: 45	Bnr: 288
ALF Haugland	

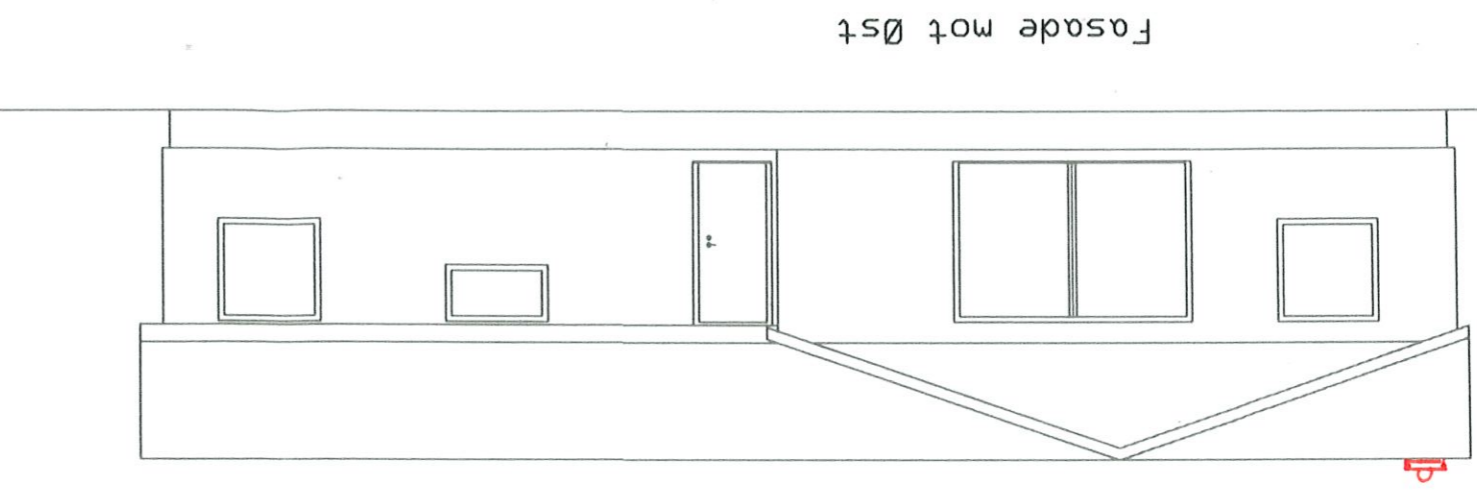


Fasade mot Øst

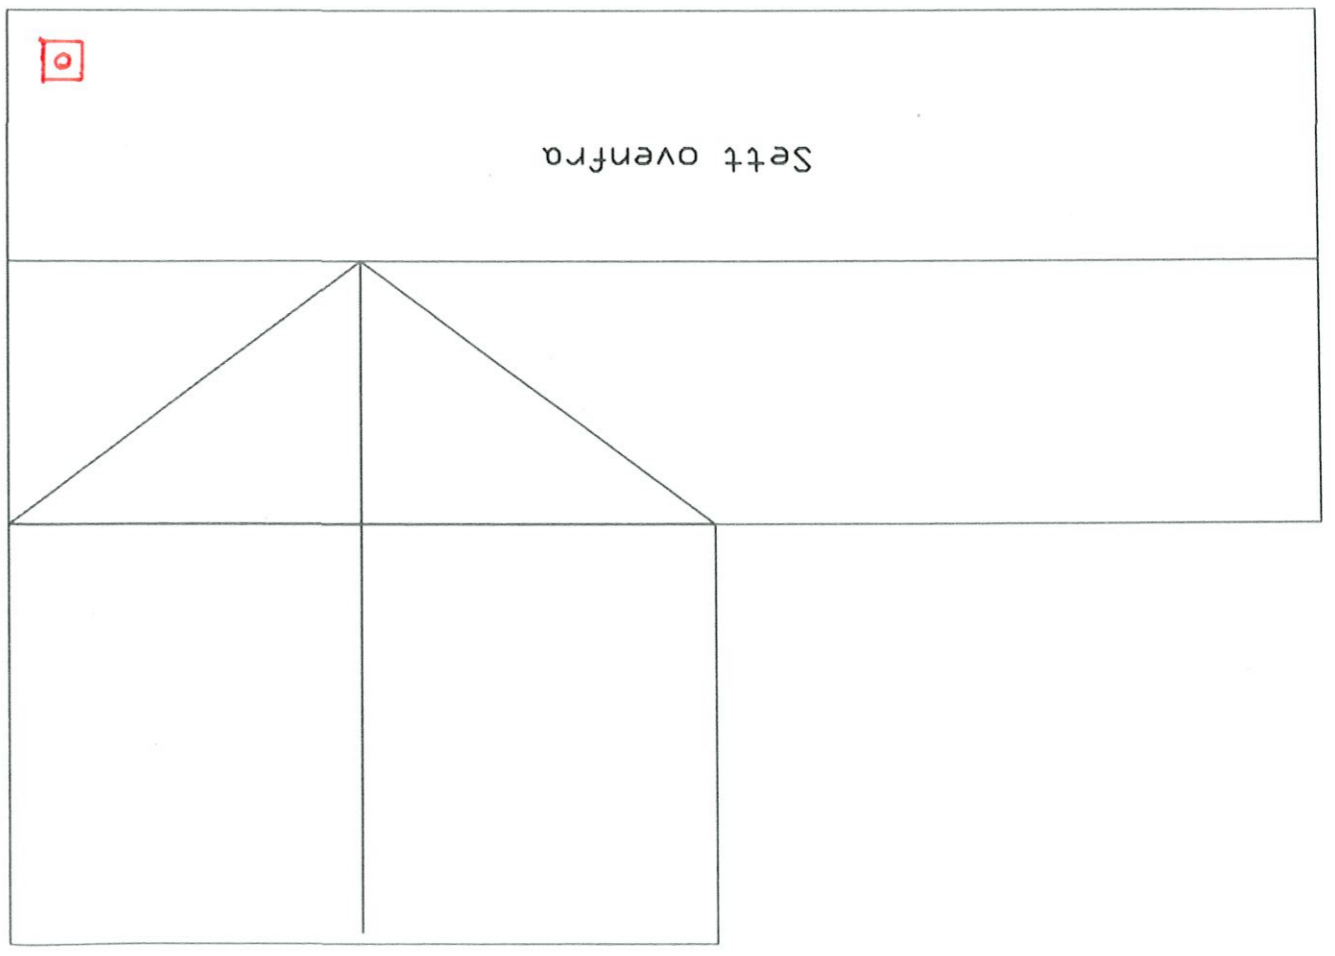

Sett ovenfra

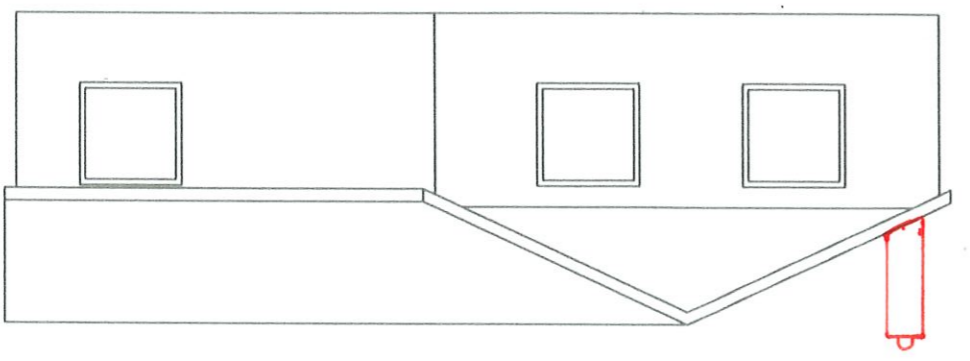

Fasade mot Sør

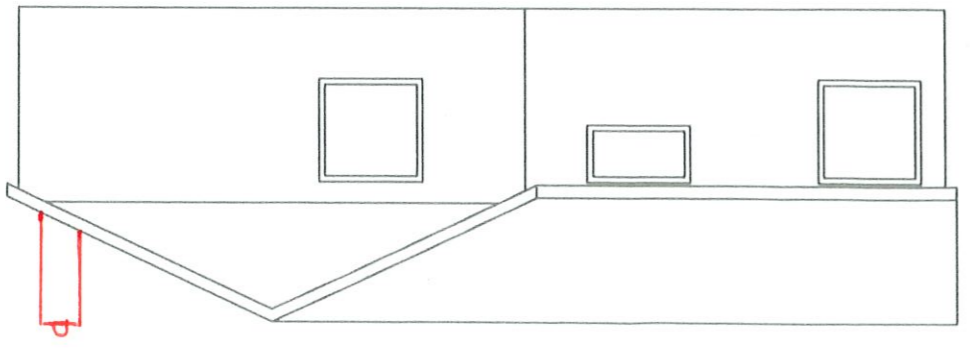

Fasade mot Nord

28-09-07	HH	0
2007-28-09 rev 01		
P&bygg		
M&I:1 mm		
M&I:1:100	288	45
Die Kristian Nøttveit		

GODKJENT
18.11.21
Radey Kommune
Tegn: Ole Erik G. G. G.