


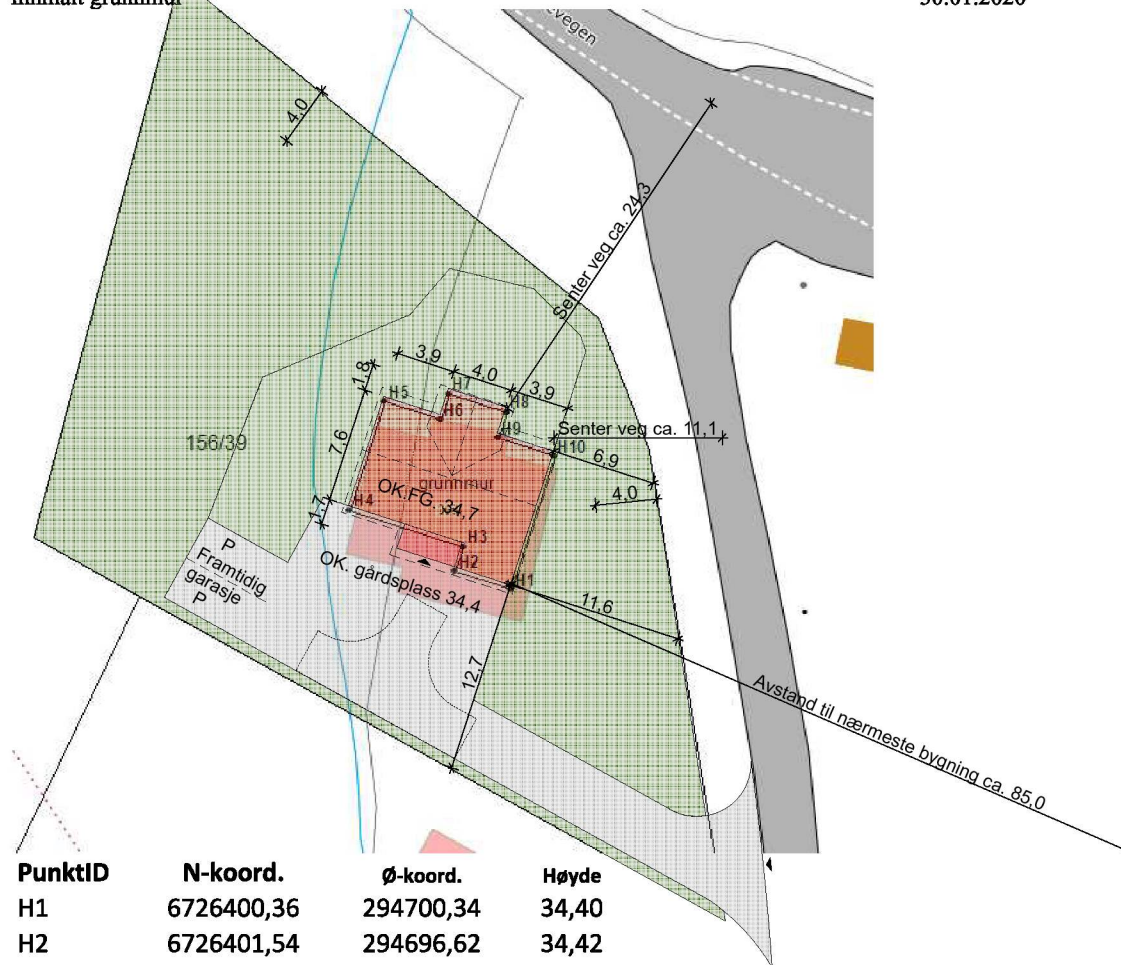

PunktID	N-koord.	Ø-koord.	Høyde
H1	6726400,36	294700,34	34,40
H2	6726401,54	294696,62	34,42
H3	6726403,16	294697,15	34,41
H4	6726405,58	294689,63	34,42
H5	6726412,82	294691,93	34,42
H6	6726411,61	294695,64	34,42
H7	6726413,33	294696,19	34,41
H8	6726412,10	294699,99	34,42
H9	6726410,39	294699,44	34,41
H10	6726409,21	294703,16	34,41

Vest Oppmåling AS
PB 84, 5293 Lonevåg
Tel 5639 4000 Mob 905 12 583

Situasjonsplan

Byggherre: Emilie Lie og Eivind Myksvoll
Byggadresse: Lurevegen, 5912 Seim
G.nr. 156 B.nr. 39, Lindås kommune

Type bygg:
Bolig

Mål A4:
1:500

Prosjekt nr:

Tegn. nr.

Dato:
30.11.2021

A10-01

Utg.pkt:

Sign. ST

Situasjonsplan

© Tegningen er beskyttet i.h.t. lov om opphavsrett.



**BLINK
HUS**

Helge Rød as