

# Kartvedlegg til protokoll for oppmålingsforretning

Alver Kommune

N

Eigedom  
322/218

Saks nr  
20213683


Oppdragnr

Rekvirent  
Mjåtveit Næringspark As


Forretningsdato  
11/6/2021

Landmålar  
Kjartan Medaas

Målestokk 1:800

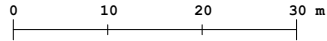

Beskriving/avtalar:

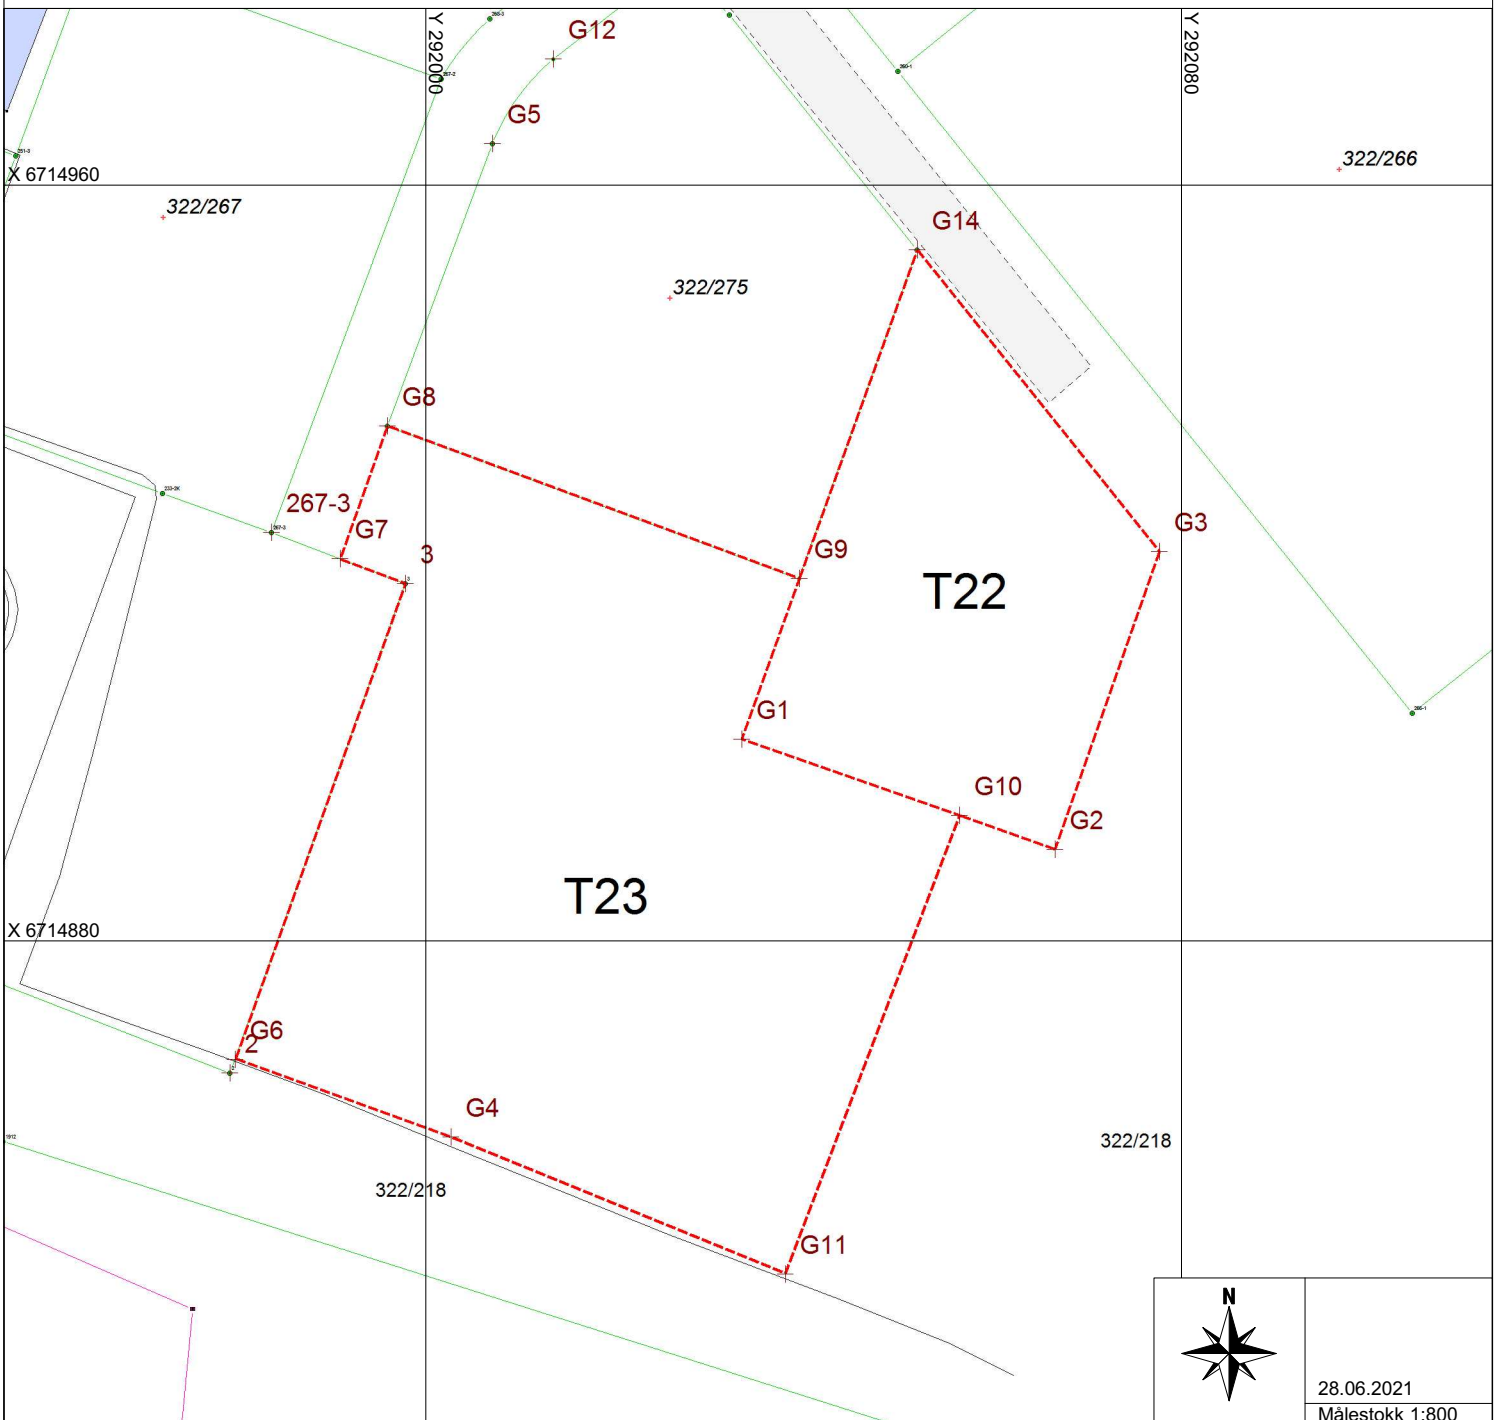

28.06.2021  
Målestokk 1:800