

Bjarte Vakt skjold  
Vågstaule 50  
5938 SÆBØVÅGEN

Referanser:  
Dykkar:  
Vår: 20/18819 - 21/82064

Saksbehandlar:  
Kjartan Medaas  
kjartan.medaas@alver.kommune.no

Dato:  
03.12.2021

## Retting av feil i matrikkelen - gbnr 469/22 Vågstaule

Syner til mottek krav om retting av feile eigedomsgrensar i matrikkelen datert 25.10.2018 og motteke her den 07.12.2020.


Me seier oss leie for at saka har vorte liggande utan at svar er sendt før no.

Ved ein gjennomgang finn me det uklart korleis grensa mellom gbnr 469/22 og gbnr 469/40 Går. Det er tvilsamt at det ligg att ein kile mellom gbnr 469/22 og 469/40 tilhøyrande bnr.2.

Dersom grensa mellom eigedomane skal teiknast slik den ligg i matrikkelen i dag treng ikkje eigar av gbnr 469/40 involverast i saka. Om grensa mellom eigedomane skal flyttast slik kartskissa som er sendt inn, må eigar av gbnr 469/40 skriva under på at han er samd i rettinga.



Ortofoto 2018

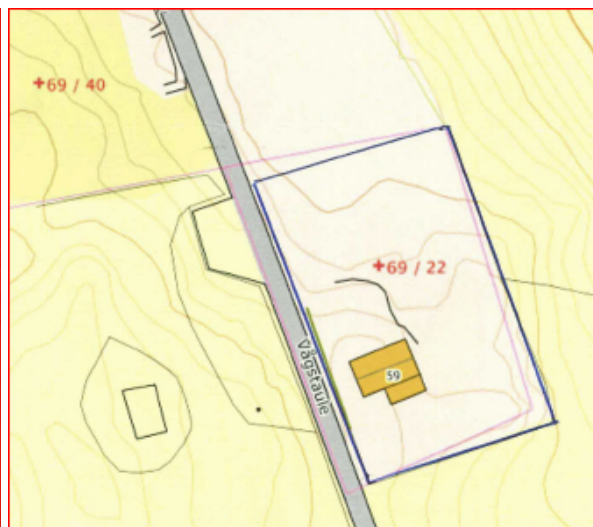

Innsendt kartskisse

Ber om å få tilbakemelding på korleis grensa mellom bnr 22 og bnr 40 skal teiknast. Me vil også få minna om at føremålet med rettinga er kun å forbetre kartet og det er grensene i

marka og skyldskiftedokumentet/jordskiftekartet som gjeld. Grensene i kartet vil ha usikker kvalitet etter rettinga. Skal grensene få god kvalitet i kartet må det rekvirerast oppmålingsforretning.

Med vennleg helsing  
Alver kommune, Kart og oppmåling

Kjartan Medaas  
avdelingsingeniør

*Dette dokumentet er elektronisk godkjent og har difor ingen signatur.*

**Mottakarar:**

Bjarte Vakt skjold  
Øivin Ask

Vågstaule 50  
Gutenbergsveien 3

5938 SÆBØVÅGEN  
5034 BERGEN