



Forlenging av bygg,
som det s kes om
November 2021


Opprinnelig hus, som bygget iht.
godkjenning av 26/09-1995 Meland kommune.

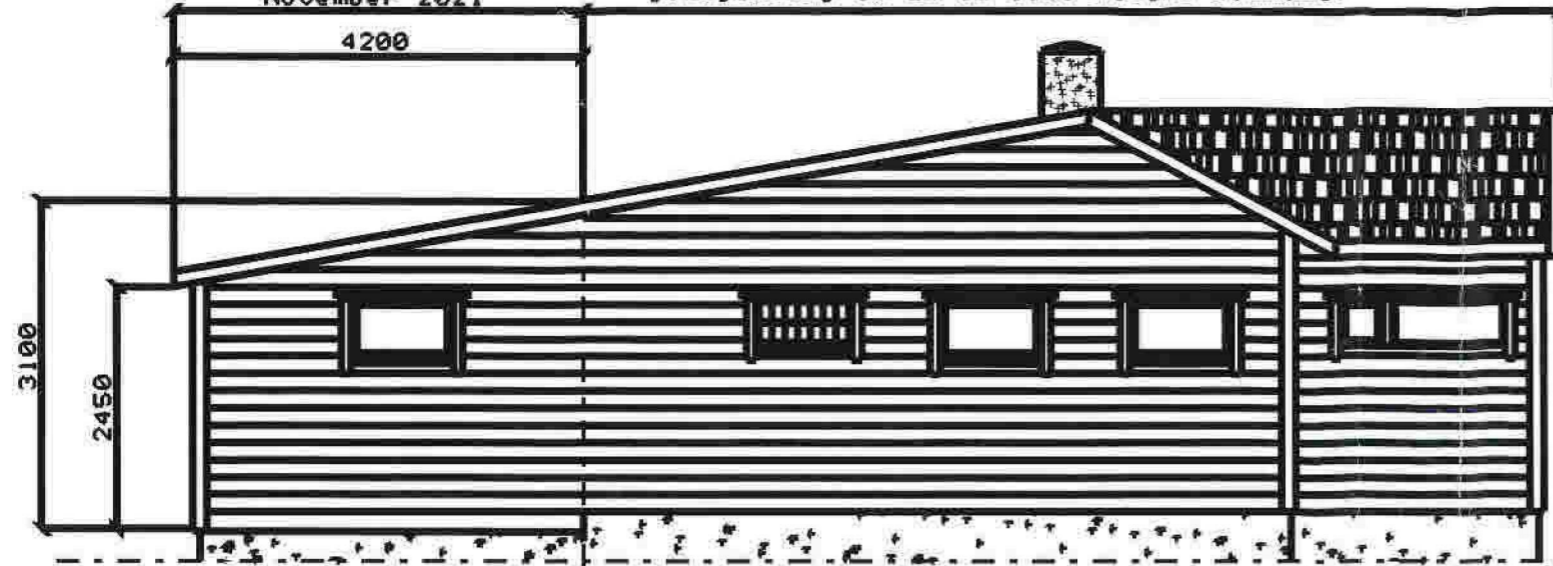


Fasade nord

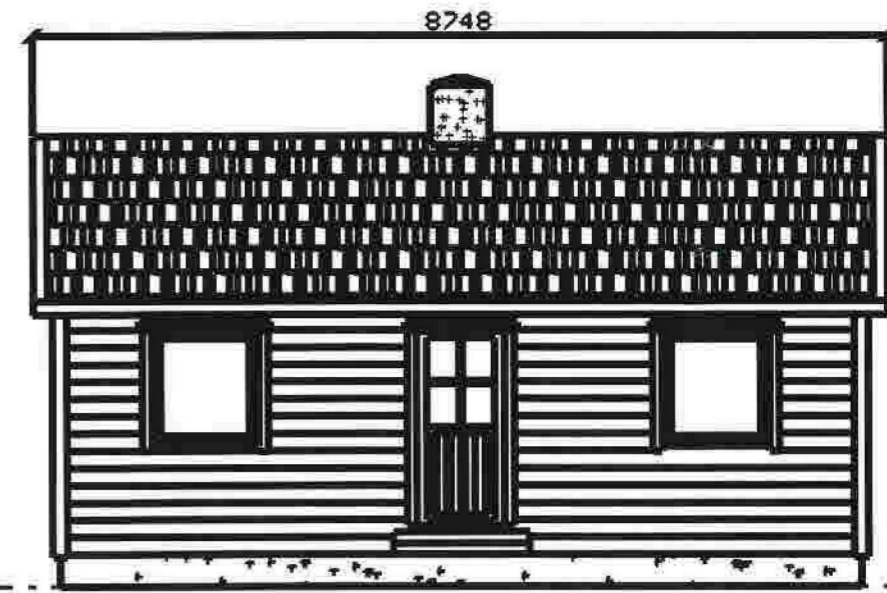

Fasade st

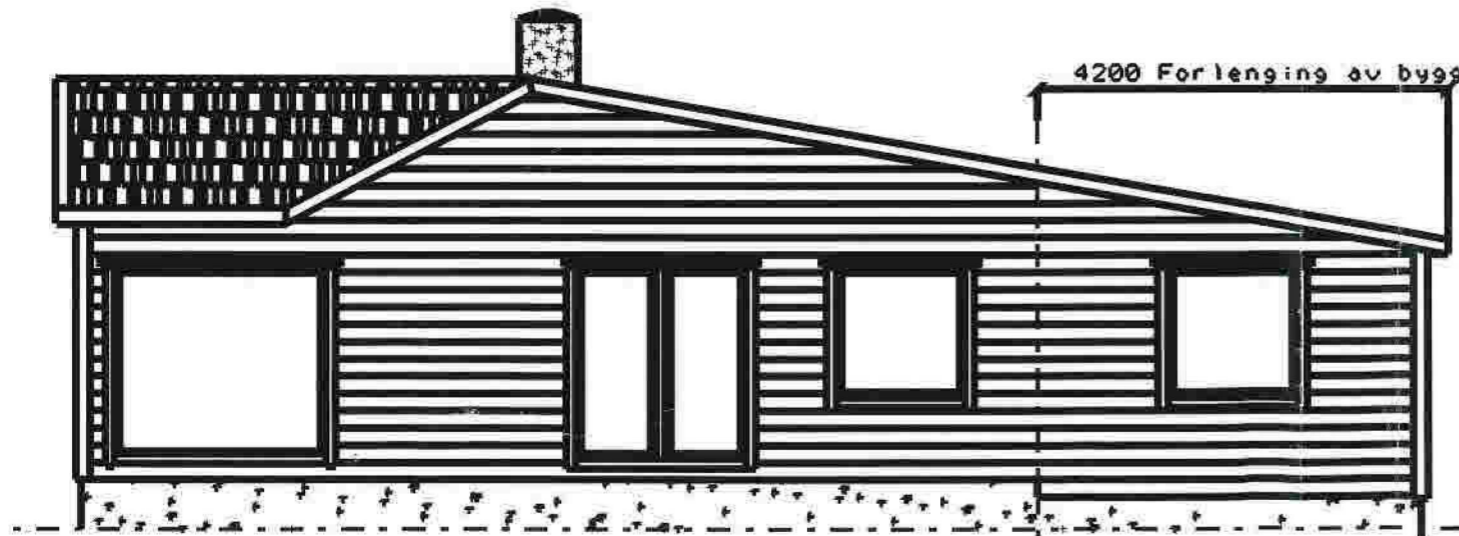

Fasade syd

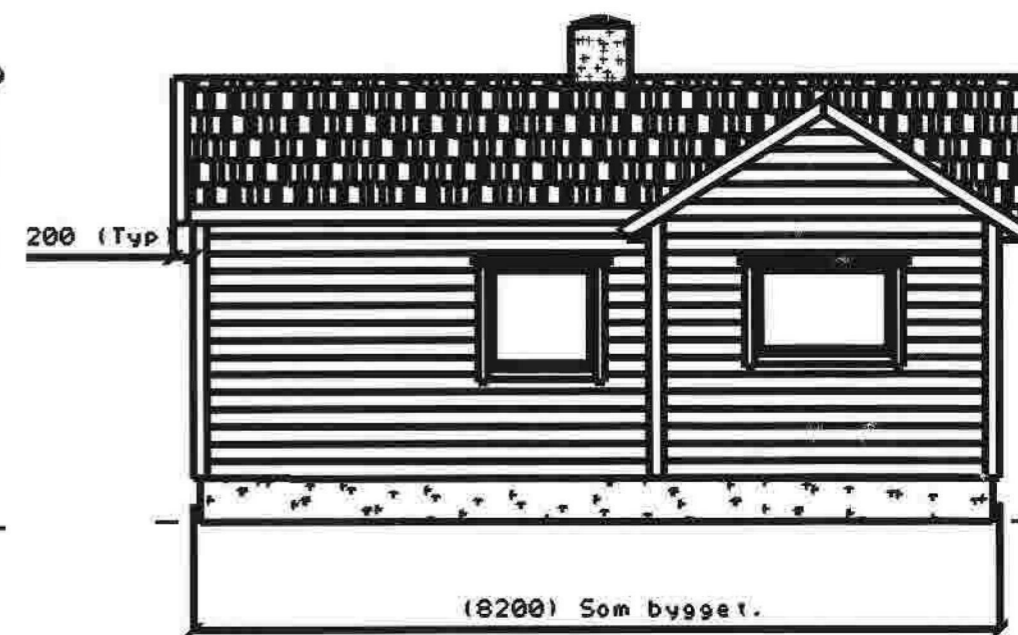

Fasade vest

Approved
2021-10-30
Olaf R. Thorstensen

NB! Alle må i mm.



OTHELLO

DO NOT SCALE.

DATO 2021-03-20
DATO 2021-10-21

Illustrasjon av s knod om "tilbygg" 2021/066 av Alver kommune. Krossneset 28 5918 Frekhaug. "Tiltaket" omfatter et tilbygg, som er 32,8 m2, som illustrerttegning 2021-10-21-1. S ker er: Uibeke Eikelhaug og Jo Einar Uab . 2021-10-21-4