


Forenklet situasjonskart: 4631-458/4/0/0

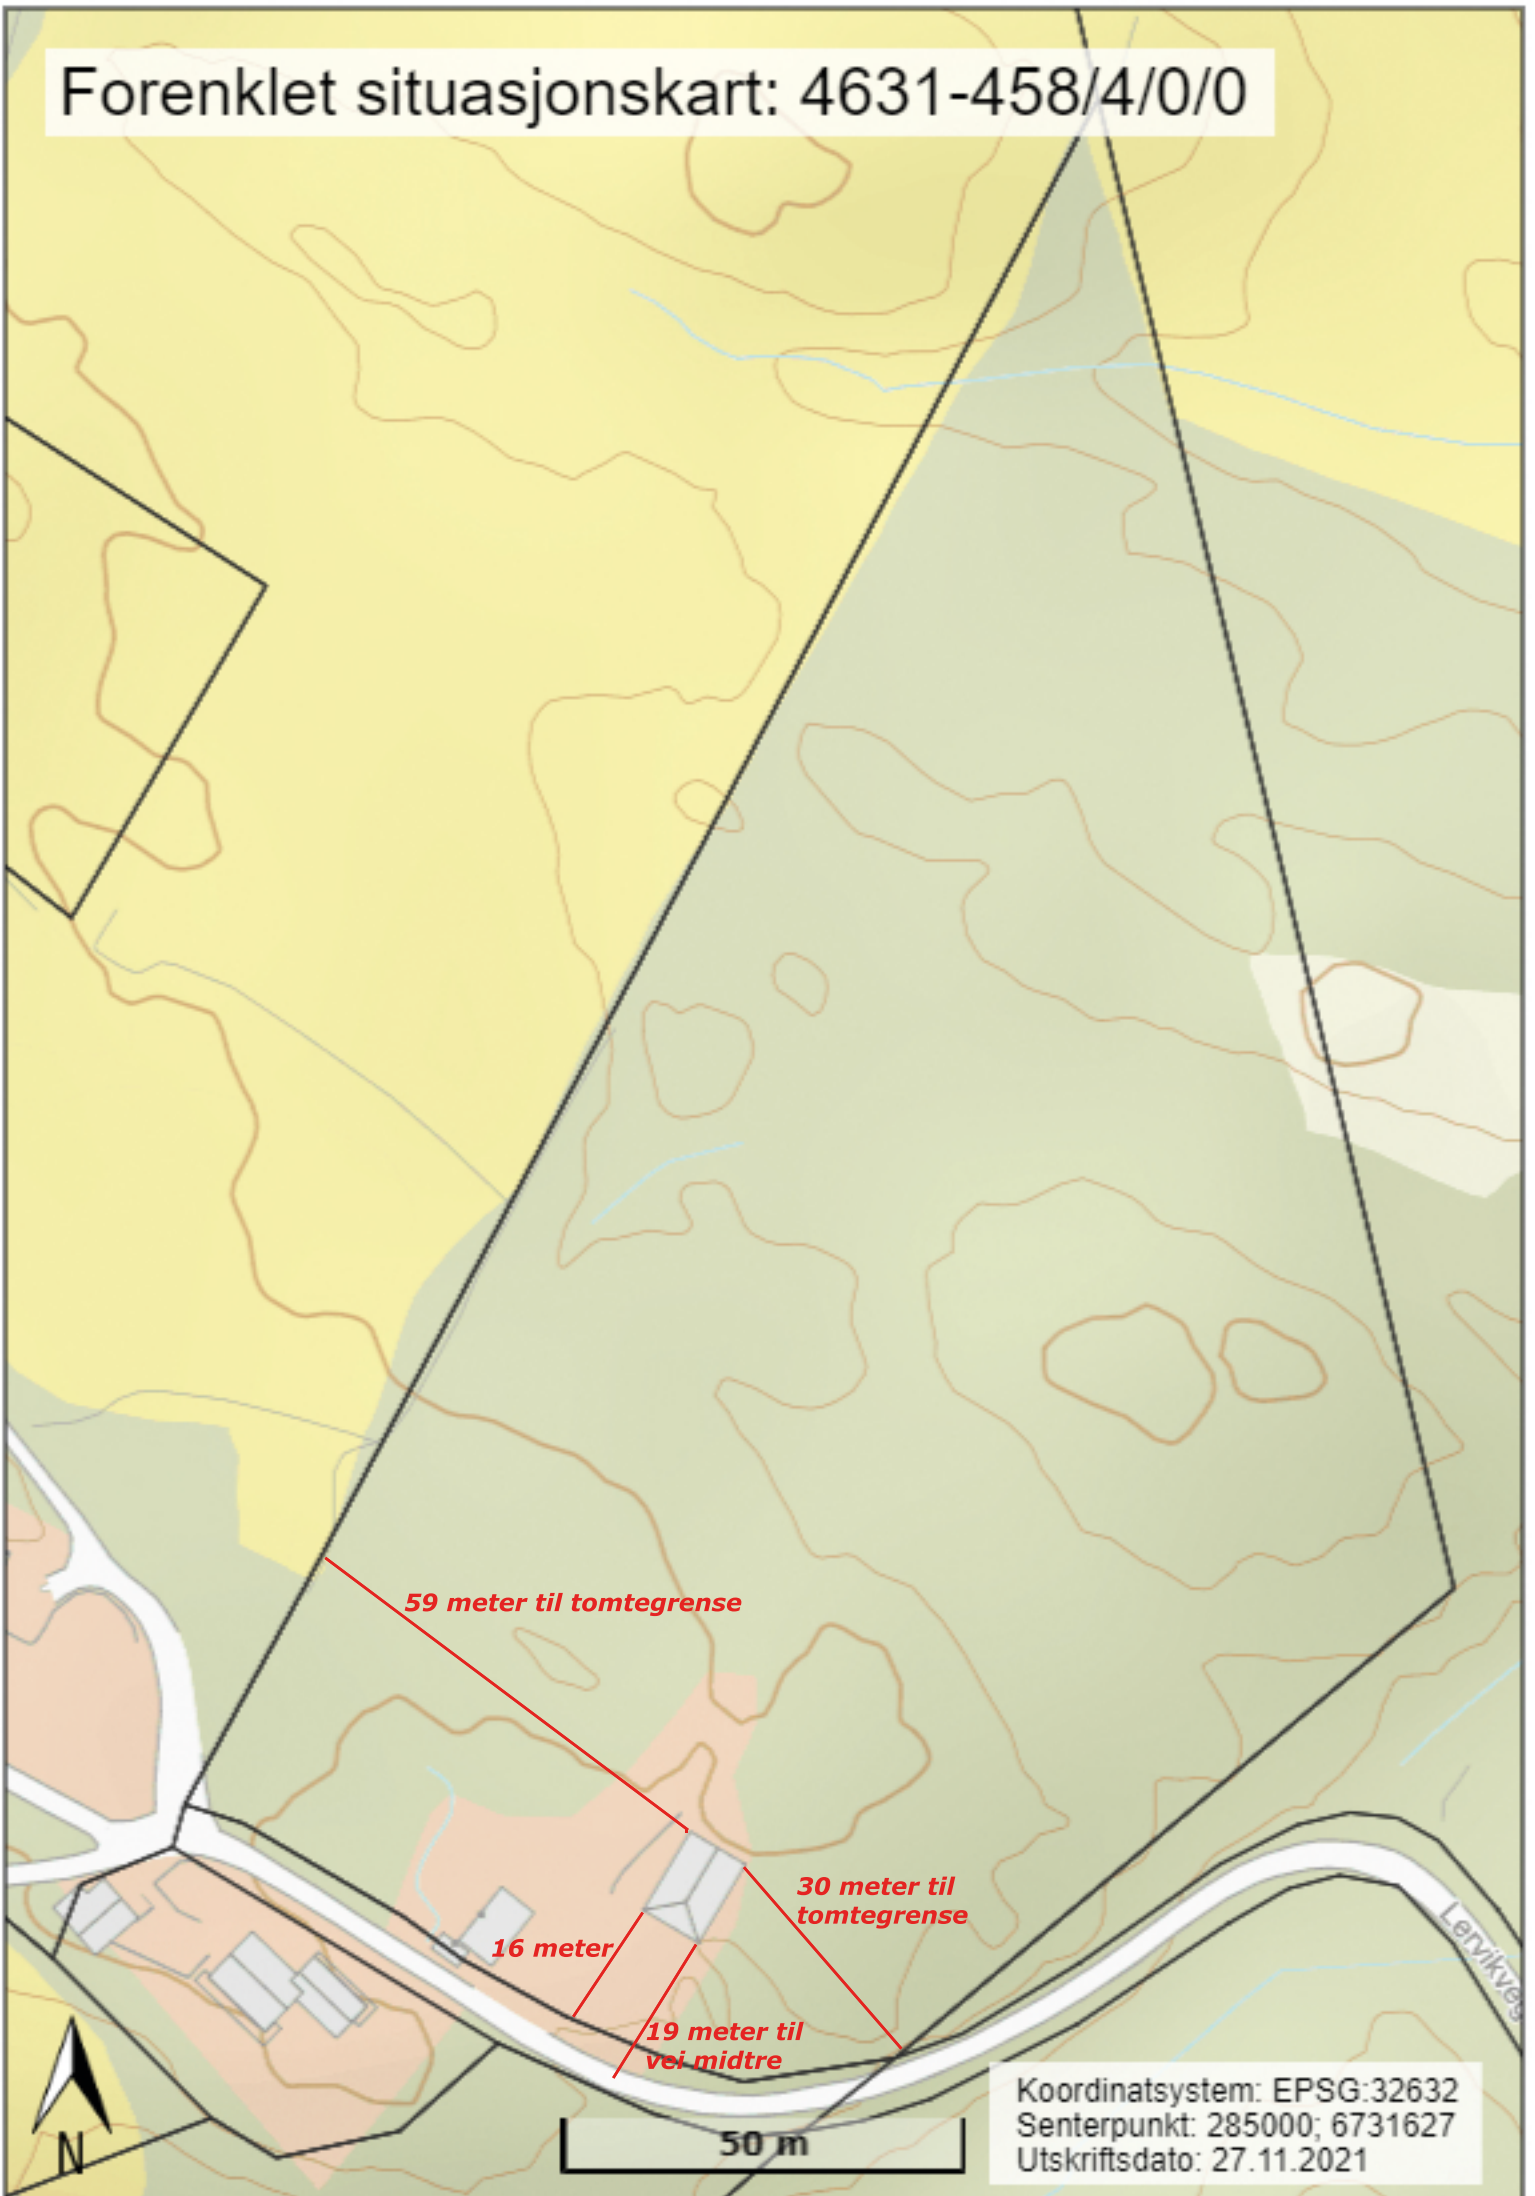

59 meter til tomtegrense

30 meter til tomtegrense

16 meter

19 meter til vei midtre

50 m

Koordinatsystem: EPSG:32632
Senterpunkt: 285000; 6731627
Utskriftsdato: 27.11.2021

6731355 N

284811 Ø