
	<b>Lindås kommune</b> Geodataavdeling	
	Dato: 2020.06.15 Egr.: 1.111	<b>Garasje/Carport.</b>
Belegghet og høyder må oppføres som orienterte. Koordinatsystem: UTM(EUREF89) - SONE 32 (EPSG:32632) Høydesystem: (EPSG)		

- Målte Grenser
- Regulerte Grenser
- Udefinert grenser
- Ferregrense
- Konstruert grensepunkt
- 3d byg
- Bustad mteilighet
- Våningshus
- Større bustader
- Hytteferiehus
- Garasjekulhus
- Industri/leger
- Andre bygg

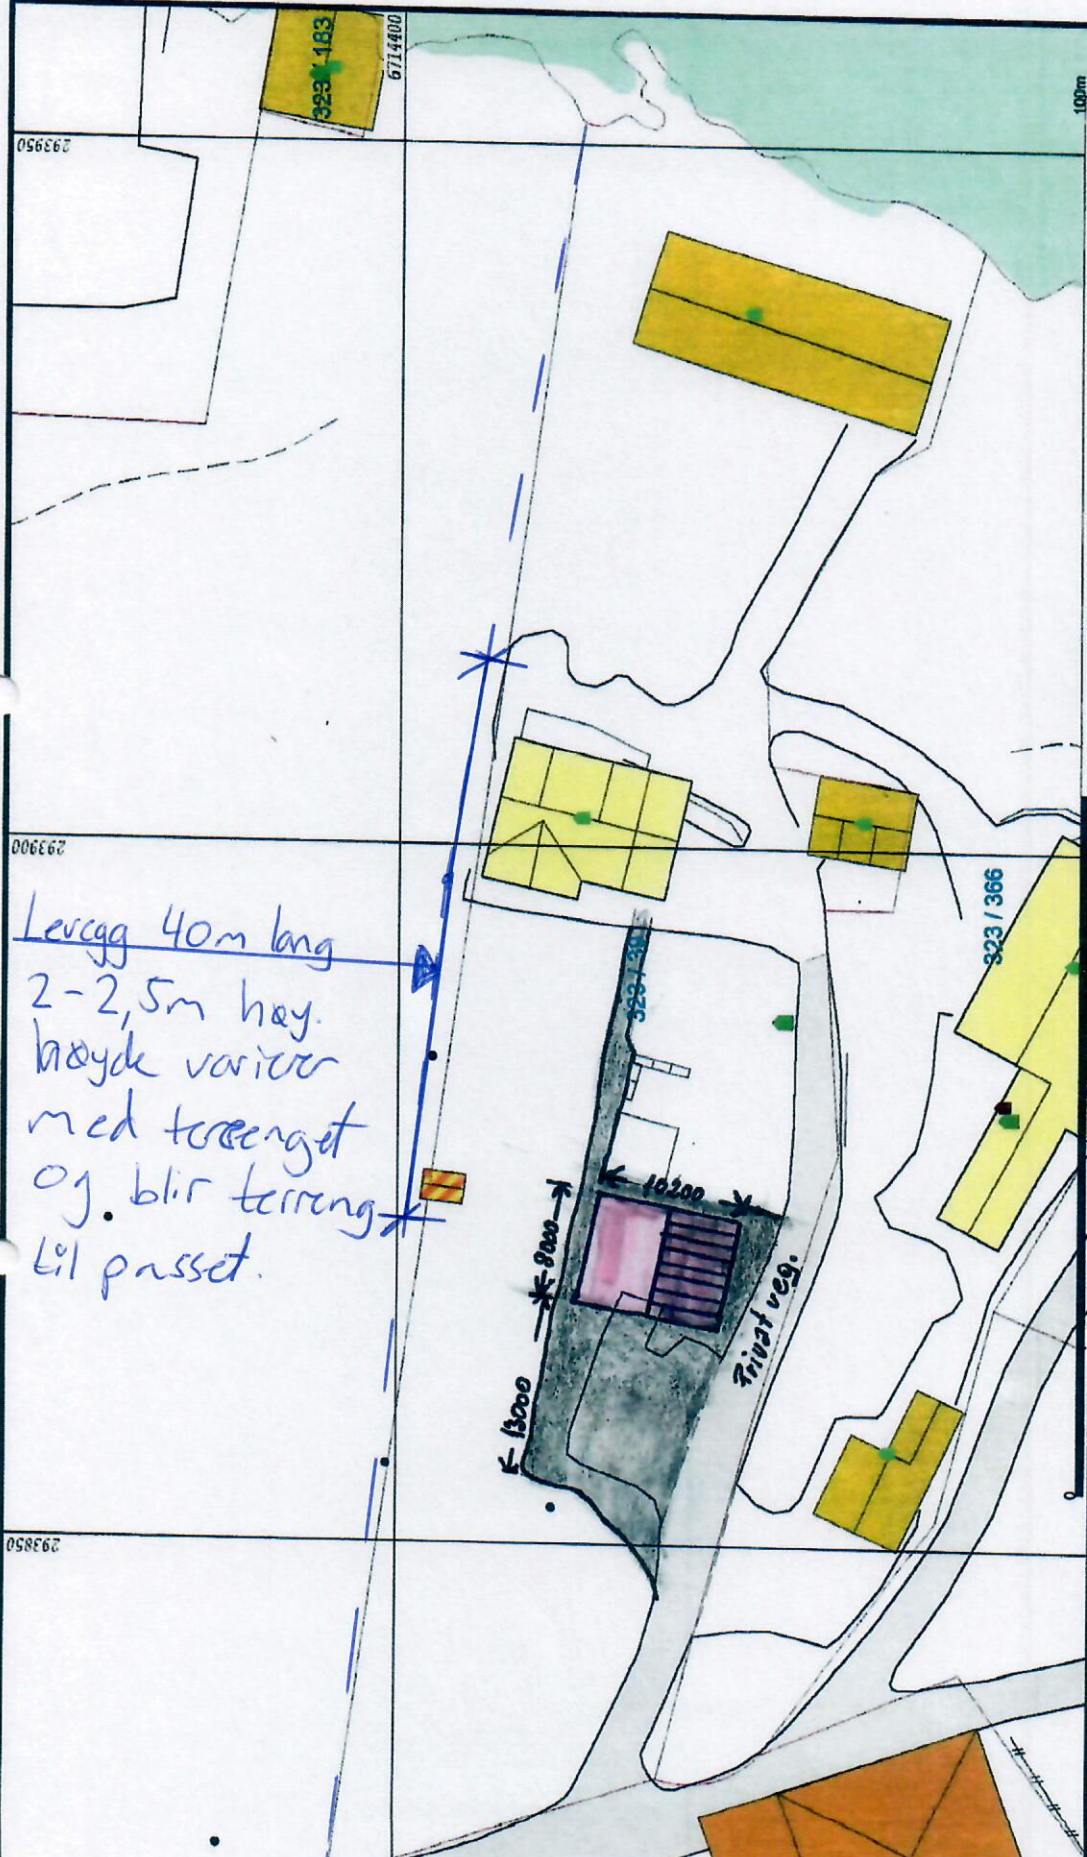

Levergg 40m lang  
 2-2,5m høy.  
 høyde varierer  
 med terrenget  
 og blir terrengt  
 til passet.

N  
 109m  
 Målestokk  
 1:500

Lindås kommune  
 Geodataavdeling




Dato: 2020-06-15  
 Egen: 11111

Garasje/Carport.

- Målte Grenser
- Regulerte Grenser
- Udefinert grenser
- Terrengmålte grense
- Konstruert grensepunkt
- Bygg
- Bustad innviilighet
- Våningshus
- Større bustader
- Hytte/feriehuis
- Garasje/kubhus
- Indstilt/teger
- Andre bygg

Beliggenhet og høyder må oppføres som orienterende  
 Koordinatsystem: LIT4(EU/REF89) - SONE 32 (EPSG:32632)  
 Høydesystem: (EPSG)

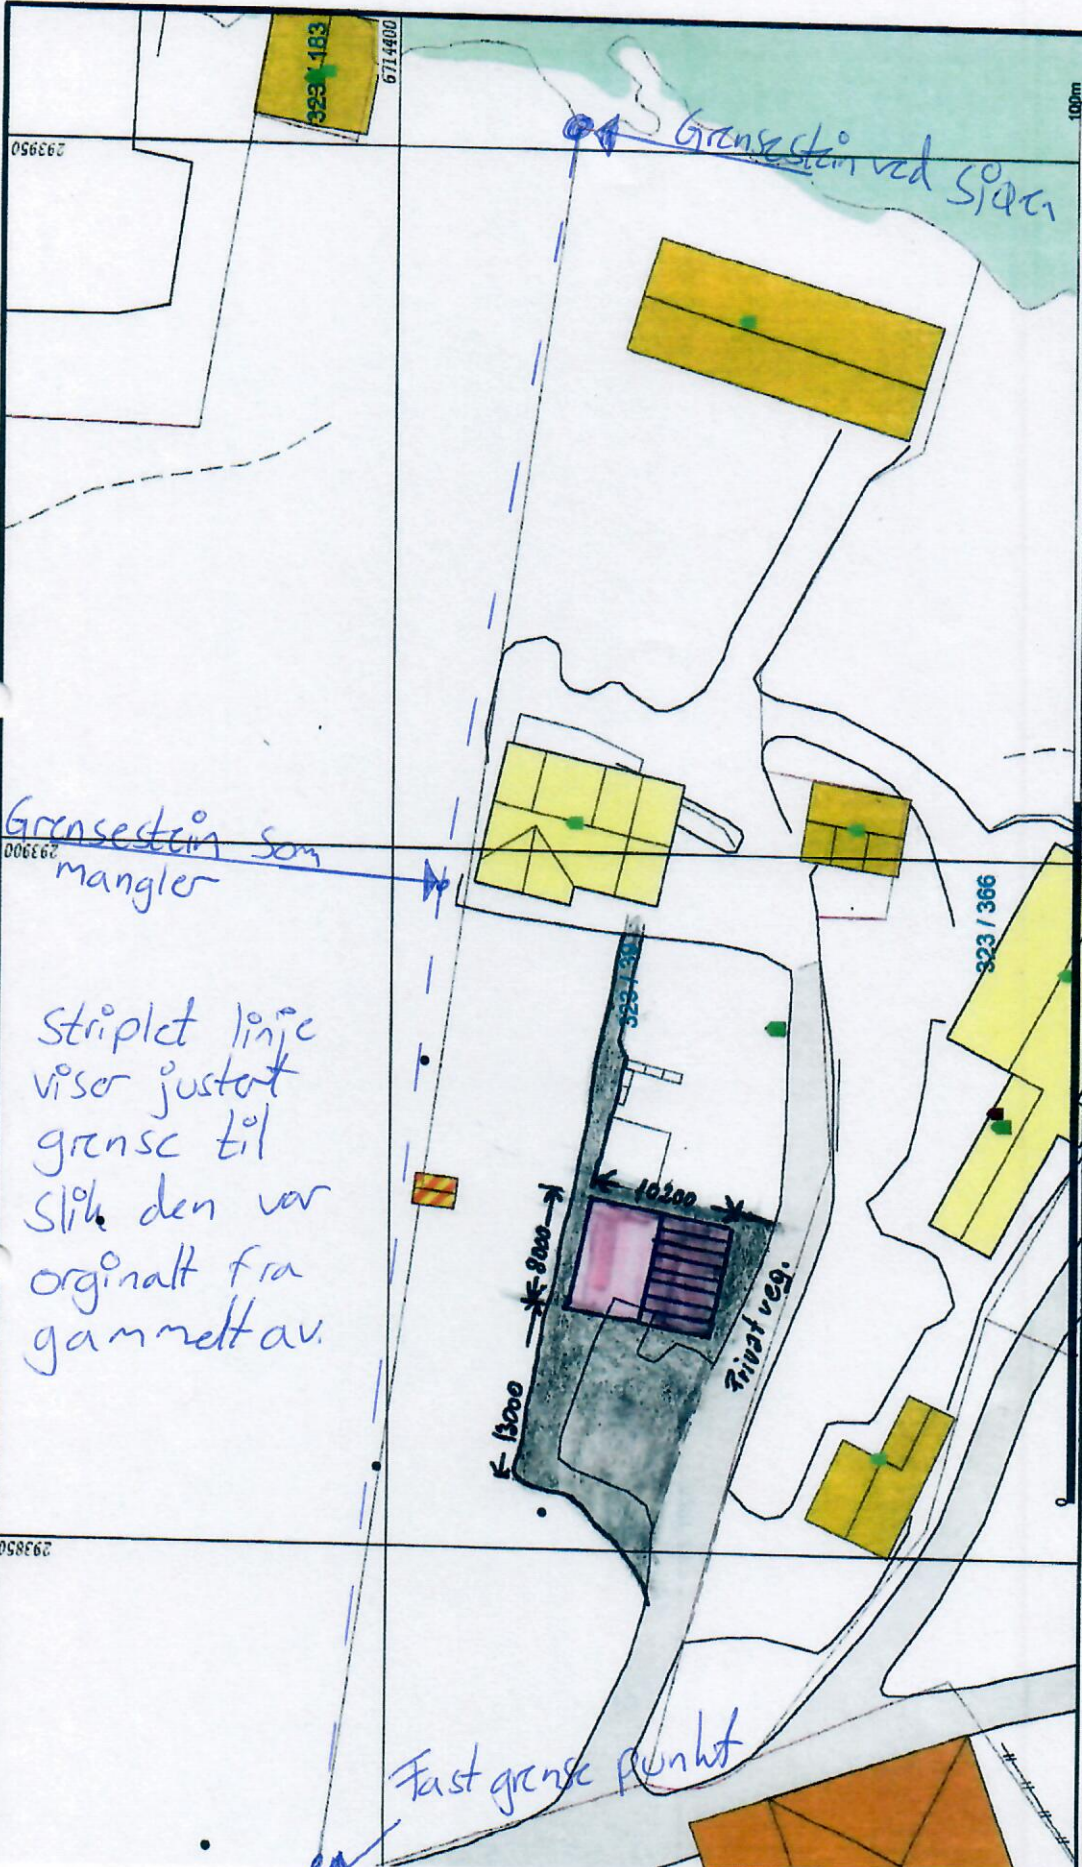

Grensestein som mangler

striplet linje viser justert grense til slik den var originalt fra gammelt av.

**Mitte Grenser**

- Registrerte Grensar
- Udefinerte grenser
- Terrengmålte grense
- Konstruert grensepunkt
- Bolig
- Bustad muelighet

**Wåningshus**

- Større bustader
- Hytterleiligheter
- Garasjer/utleie
- Industribygninger
- Andre bygg

**Lindås kommune**  
Geodataavdeling

**Garasje / Carport.**

Dato: 2020.06.15

Sign: 11111

Blått skilt

Beliggenhet og høyder må oppføres som orienterende.

Koordinatsystem: UTM(EUREF89) - SONE 32 (EPSG:32632)

Høydesystem: (EPSSG)

N

Målestokk 1:500