



Statens vegvesen

Trygve Andås

Behandlande eining:
Region vest

Sakshandsamar/telefon:
Tone Bøyum / 55516792

Vår referanse:
16/176523-5

Dykkar referanse:

Vår dato:
20.01.2017

Avkøyrsløp – Godkjenning av tekniske teikningar – Fv. 391 – Fløsvika bustadfelt – gnr. 196 bnr. 4 – Lindås kommune

Statens vegvesen syner til e-post mottatt 21.12.2016.

Det er søkt om bygging av avkøyrsløp i samsvar med reguleringsplan for Fløsvika bustadfelt i Lindås kommune. Gjeldande teikning er lagt ved dette dokument:

- «Plankart kryss mellom Fv. 391 og adkomstveg til Fløsvika byggefelt» datert 31.10.2016 med endring 21.12.2016.
- «Lengdeprofil med plankart kryss mellom fv. 391 og adkomstveg til Fløsvika byggefelt, Leknes» datert 31.10.16 med endring 21.12.2016.

Statens vegvesen finn at teikningane kan godkjennast då den gjev tilstrekkeleg informasjon om at løysinga er gjennomførbar og kva som må gjerast med avkøyrsløp og tilstøytande areal.

Vi gjer merksam på at denne godkjenninga er i høve til tilstrekkeleg dokumentasjon for tiltaket, og ikkje i høve til konsulenten sitt ansvar for at prosjekteringa er i tråd med våre krav gitt i handbøkene og at prosjekteringsgrunnlag (kart og innmålte høgder) er kvalitetssikra.

Plan- og forvaltningsseksjon Bergen
Med helsing

Kari Elster Moen
overingeniør

Tone Bøyum
overingeniør

Dokumentet er godkjent elektronisk og har difor ingen handskrivne signaturar.

Kopi

Lindås kommune, Kvernhusmyrane 20, 5914 ISDALSTØ

Vedlegg:

2 stk tekniske teikningar


Plankart nytt kryss mellom FV391 og Fløsvika byggefelt, Leknes

6721400

6721350

6721300

Standard tverrprofil for adkomstveg Fløsvika byggefelt

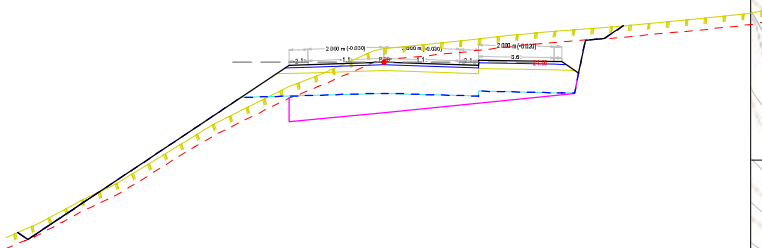

301150

301200

30

Siktsoner 6m x 54m

P 10

P 20

P 30

P 40

P 50


200mm OV-rør

VL32

01 Endra fall fra FV/nytt OV-rør 200mm 21.12.2016 sh			
Floesvika Utvikling AS Leknesvegen 5915 Hjelmas			
Dato 31.10.2016	Konstr./regnet	Godkjent	Målestokk
Format A3			
Plankart kryss mellom FV 391 og adkomstveg til Fløsvika byggefelt			
Henvisning:		Beregning:	
Erstatning for:		Erstatet av:	
		911	
		Lindås kommune	

HOH.

Lengdeprofil adkomstveg/kryss
FV391 og Fløsvika byggefelt, Leknes

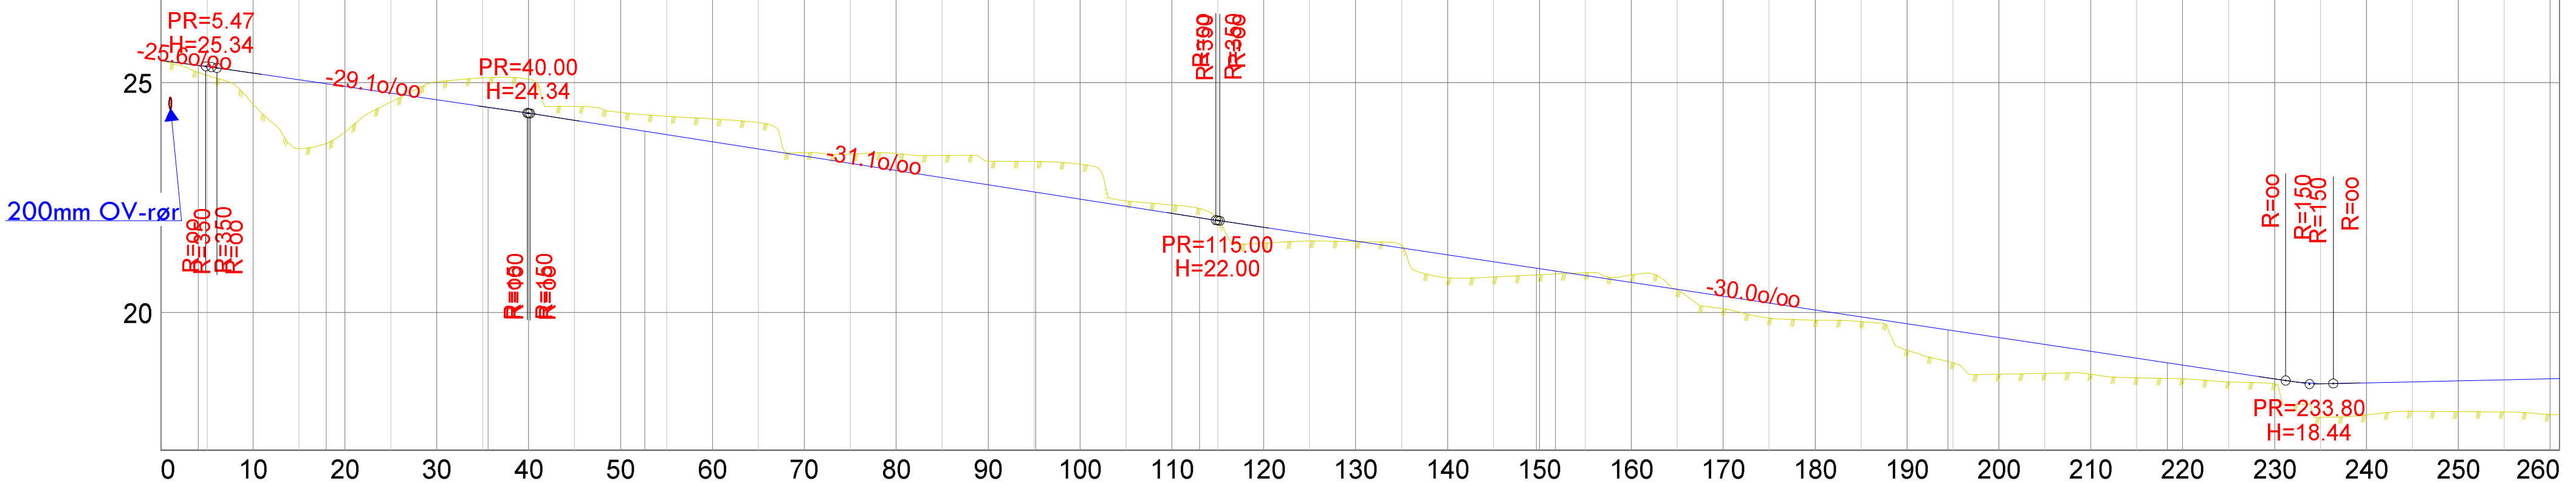

PROFIL NR.	0.00	4.05	17.97	35.56	52.64	95.19	113.01	149.66	151.74	194.47	218.34																		
HOR. KURV.	R=10.00		R=60.00		R=80.00				R=98.00																				
BREDDEUTV.																													
TVERRRFALL (1%=2mm)																													
— H.kj.b.k.																													
— V.kj.b.k																													
PROFIL H.	25.48	25.21	24.92	24.63	24.34	24.02	23.71	23.40	23.09	22.78	22.47	22.16	21.85	21.55	21.25	20.95	20.65	20.35	20.05	19.75	19.45	19.15	18.85	18.55	18.25	17.95	17.65	17.35	17.05
TERRENG H.	25.48	24.54	23.92	25.02	25.08	24.35	24.21	23.48	23.46	23.29	23.23	22.34	21.51	21.54	20.75	20.82	20.81	20.08	19.83	19.18	18.65	18.66	18.56	18.44	17.77	17.84	17.78	17.77	
OVERBYGN.T													3.0%																

