



Paal Helge Hoel
Radøyvegen 434
5938 SÆBØVÅGEN

Referanser:
Dykkar:
Vår: 21/9706 - 21/83287


Saksbehandlar:
Anngunn Marie Gullbrå
anngunn.gullbra@alver.kommune.no

Dato:
08.12.2021

Melding om registrert drivhus/veksthus - gbnr 482/81 Storheim

Kommunen har registrert ferdig oppsatt bygg i matrikkelen etter opplysningar i innsendt melding frå deg.

Bygget er plassert ca i kart (fasadeliv) og bygningsopplysningane er registrert i bygningsdelen i matrikkelen.

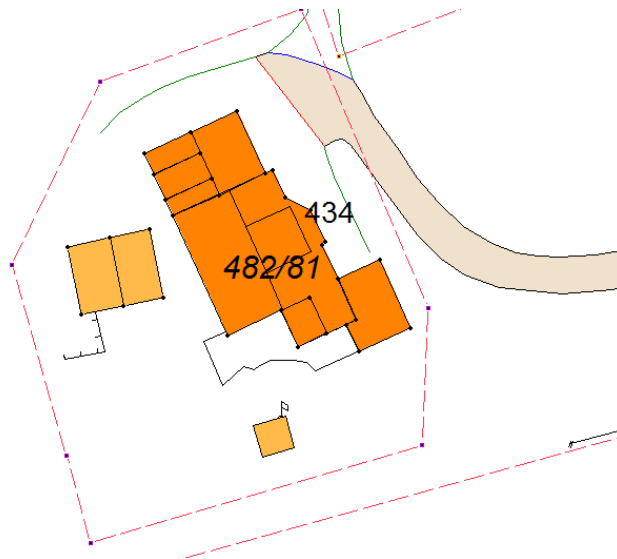

Ved denne registreringa av bygg/tilbygg utan søknadsplikt etter Pbl §20-5 i kart og matrikkel, er det ikkje vurdert om oppsett bygg/ tilbygg oppfyller vilkåra til fritak frå søknadsplikt.

Vedlagt er matrikkelrapport som viser kva opplysningar som er registrert om bygget/tilbygget.

Med vennleg helsing
Alver kommune, Kart og oppmåling

Anngunn Marie Gullbrå
avdelingsingeniør

Dette dokumentet er elektronisk godkjent og har difor ingen signatur.

Vedlegg:
482-81-veksthus

Mottakarar:

Paal Helge Hoel
Paal Helge Hoel

Radøyvegen 434
Radøyvegen 434

5938 SÆBØVÅGEN
5938 SÆBØVÅGEN