



Viktor Kornienko
Dalstøvegen 51 A
5918 FREKHAUG

Referanser:
Dykkar:
Vår: 21/10029 - 21/83391


Saksbehandlar:
Anngunn Marie Gullbrå
anngunn.gullbra@alver.kommune.no

Dato:
09.12.2021

Melding om registrert bygning unntatt søknadsplikt - gbnr 318/58 Sagstad øvre

Kommunen har registrert ferdig oppsatt garasje i matrikkelen etter opplysningar i innsendt melding frå deg. Det er gitt dispensasjon til bygging i sak 21/4733.

Garasjen er plassert ca i kart (fasadeliv) og bygningsopplysningane er registrert i bygningsdelen i matrikkelen.

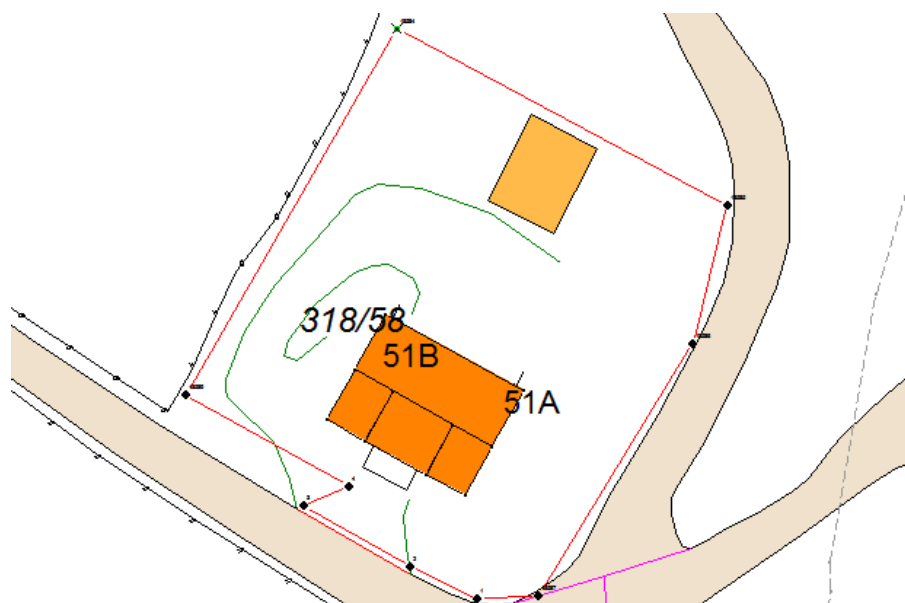

Ved denne registreringa av bygg/tilbygg utan søknadsplikt etter Pbl §20-5 i kart og matrikkel, er det ikkje vurdert om oppsett bygg oppfyller vilkåra til fritak frå søknadsplikt.

Vedlagt er matrikkelrapport som viser kva opplysningar som er registrert om bygget.

Med vennleg helsing
Alver kommune, Kart og oppmåling

Anngunn Marie Gullbrå
avdelingsingeniør

Dette dokumentet er elektronisk godkjent og har difor ingen signatur.

Vedlegg:

318-58-garasje

Mottakarar:

Viktor Kornienko

Dalstøvegen 51 A

5918

FREKHAUG