

# SITUASJONSKART

Gnr/Bnr: 350/3  
Adresse:  
Eigar/søkar: vigeik M. Ypsøy  
Kvalitet:



V.7



Målestokk: 1:500  
Dato: 25.05.2020


Gjeldande plan: Kommuneplanen for Meland sist rev. 2019  
Planformål: Område for naust, NA\_24

Vår referanse:

— Gjerde  
- - Usikker eigedomsgrense  
- - Målt eigedomsgrense

■ Bolighus  
■ Andre bygg

Sign. ....

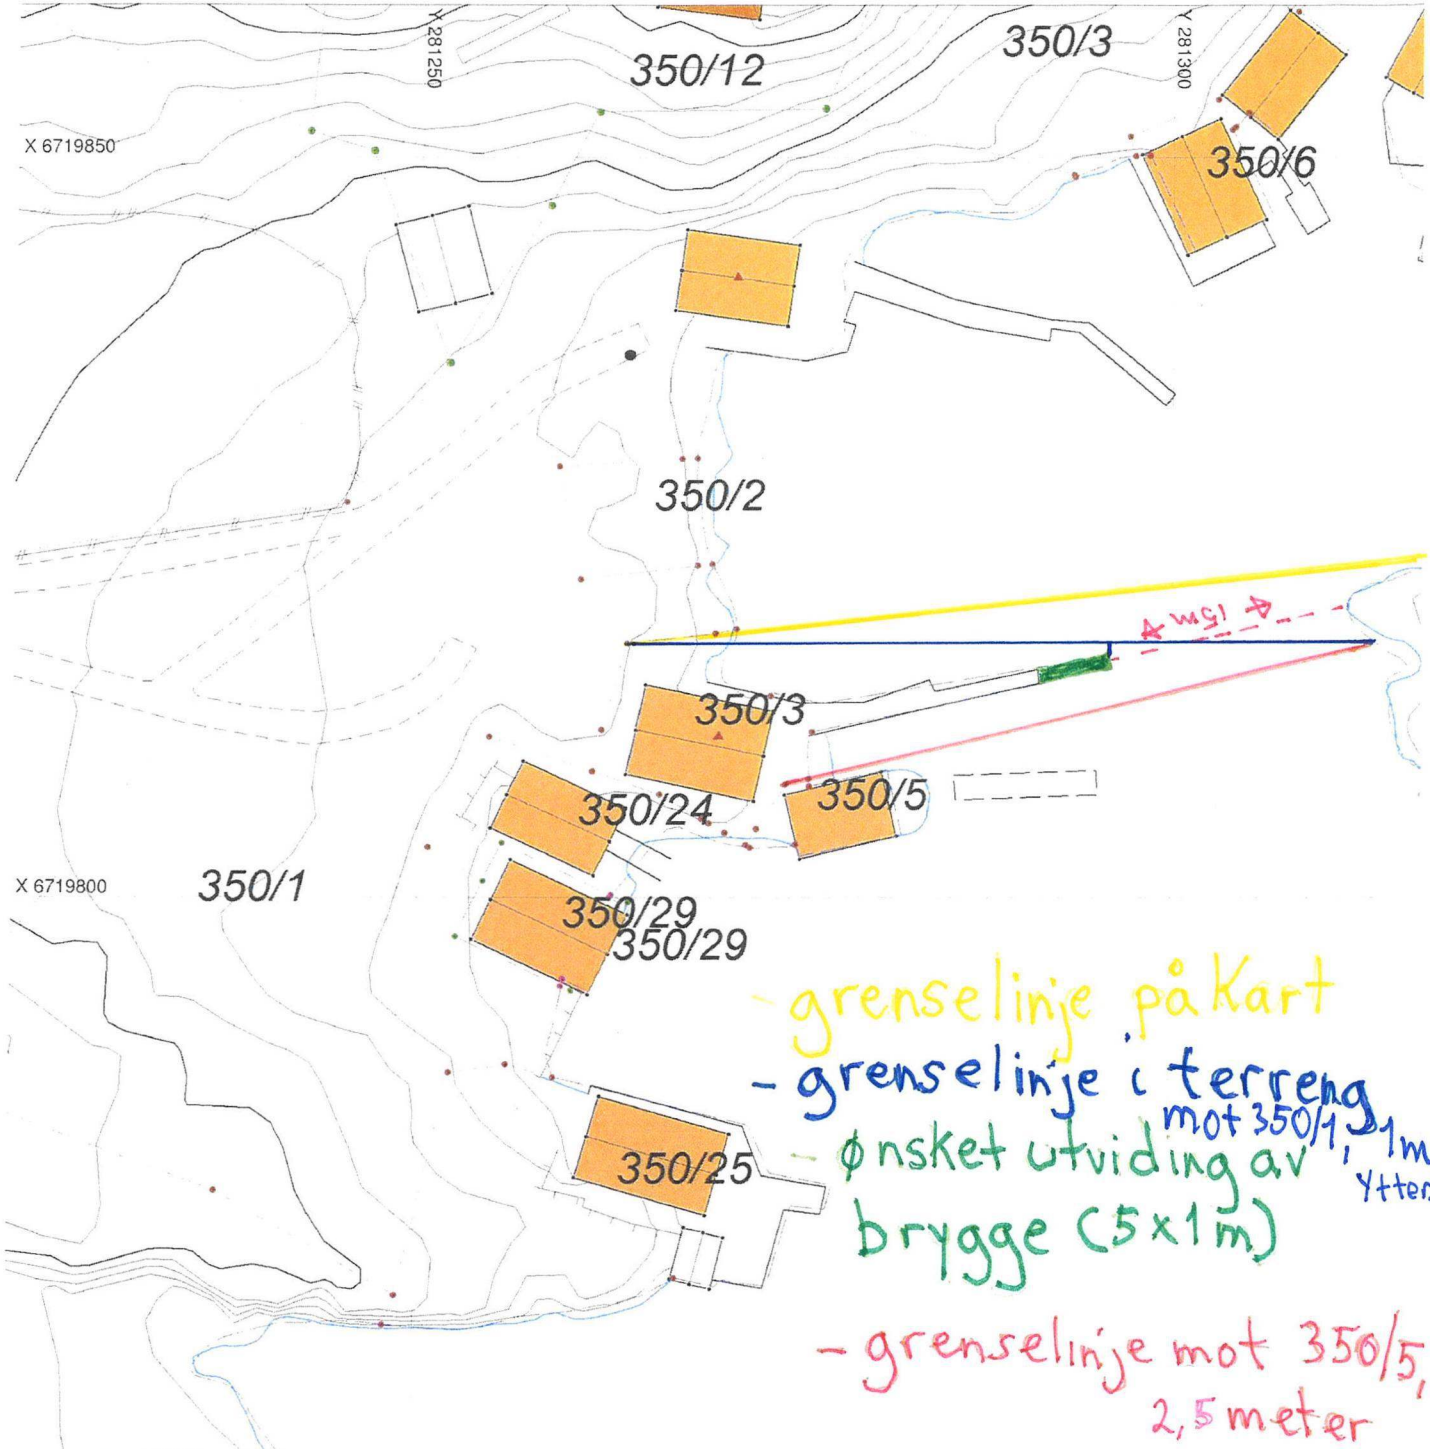

Hugs å setje på avstandar på kartet

## SITUASJONSPLAN

▨ Tiltak

Underskrift Situasjonsplan

Dato