

**Fra:** Alice Bigom <alice@abo-ark.no>  
**Sendt:** onsdag 8. desember 2021 15:33  
**Til:** Postmottak Alver; Larissa Dahl  
**Emne:** saksnr. 16/2416 søknad om ferdigattest  
**Vedlegg:** Søknad om ferdigattest hus 1.pdf; Vedlegg 1 - gjennomføringsplan 7.pdf;  
Vedlegg 2 -Løypetona utomhus ferdigstillt område.pdf


Hei

Vi søker herved på vegne av tiltakshaver om ferdigattest for hus 1.

Utomhus er opparbeidet i tråd med utomhusplan og i tråd med godkjenning av saksnr. 16/2415 rammetillatelse for utomhus.

G1, Fg3 og Fg4 er tatt i bruk men vil ikke bli asfaltert før ferdigstillelse av hus 3 og endelig asfaltering av vei for overtakelse av Alver kommune.

Det er usikkerhet når oppstart av arbeider med hus 3 påbegynnes og det er viktig for tiltakshaver og beboere å ha ferdigattest for byggene som er tatt i bruk.

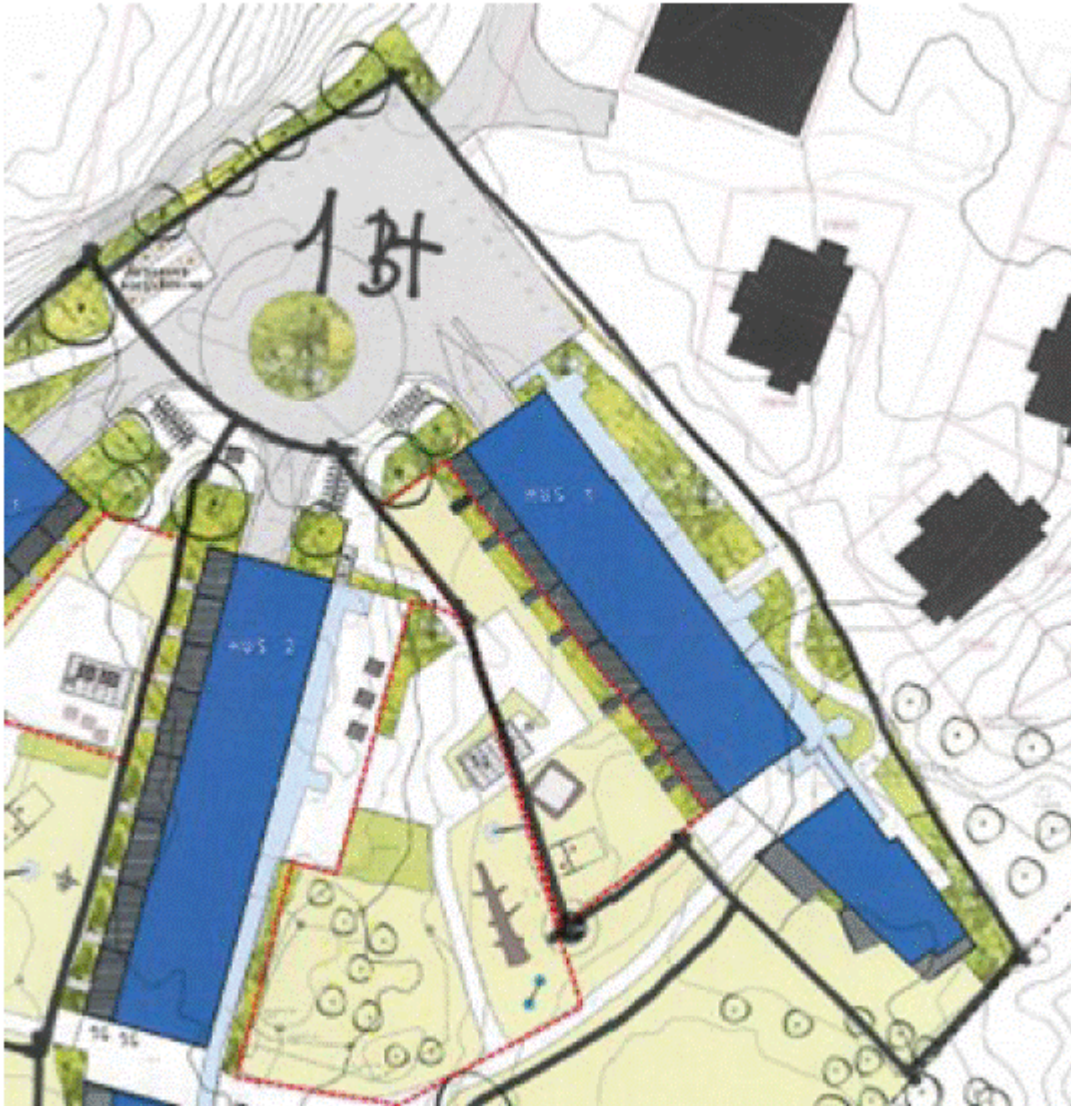

Dette inneber at før det kan gis mellombels bruksløyve/ferdigattest til bustadblokk 1, m  
utomhusarealet merka med 1 Bt vere opparbeida og klart til bruk:

Vennlig hilsen  
**Alice Bigom**  
920 68 874



Hamnevegen 53  
Pb.291  
5203 OS

